

MAPA DO CELÓW PROJEKTOWYCH
powstała na bazie mapy zasadniczej poprzez
fotomechaniczne powiększenie i wykreślenie mapy w skali 1:1000
Arkusz 164.221.202

Skala 1:1000
Poziom odniesienia:Kronsztadt 60
Województwo podkarpackie,pow.Mielec,gm.Tuszków Narodowy

Malinie-dz.671/2,./3,./4,./5,659/3
Mapa aktualna na dzień 15.04.2004 w oznaczonym zakresie.

L.ks.rob.15/04 sporządził:Mielec,dn.19.04.2004

Zakład Usług Geodezyjno-Kartograficznych
mgr inż. Wiesław Tworek
39-300 Mielec, Al. Niepodległości 14/33
Reg. 690328839 NIP 617-103-72-67

Geodeta Uprawniony
mgr inż. Wiesław Tworek
Upr. MG18 Nr 12019

Załącznik Nr 1
do Uchwały Nr XX / 173 / 05
Rady Gminy w Tuszowie Narodowym
z dnia 25 lutego 2005 r.

Gmina Tuszków Narodowy, wieś Malinie - miejscowy plan zagospodarowania przestrzennego terenu zabudowy produkcyjno-usługowej

I ZMIANA PLANU


skala 1:1000

0 10 20 30 40 metrów



Wyrys ze studium uwarunkowań i kierunków zagospodarowania przestrzennego gminy Tuszków Narodowy

Skala 1:10 000

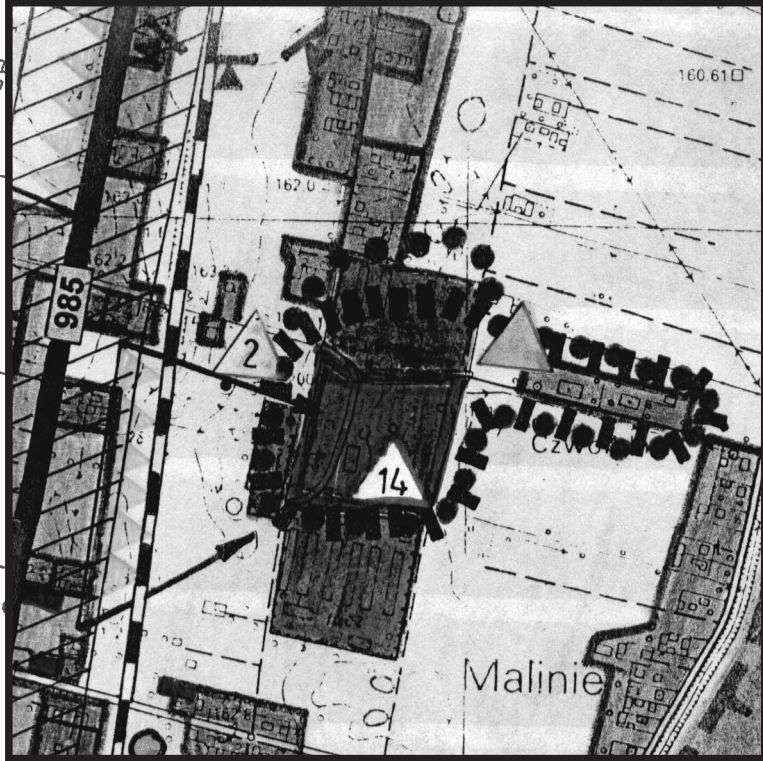

Rozpowszechnianie, rozprowadzanie oraz reprodukcowanie w celu rozpowszechniania i rozprowadzania niniejszej mapy wymaga zezwolenia Starosty Mieleckiego [art. 18 ustawy z dnia 17.05.1998r.-Prawo Geodezyjne i Kartograficzne,jedn. tekst Dz.U. z 2000r. Nr 100, poz. 1086, z późn. zm.]

STAROSTA POWIATU MIELECKIEGO
Powiatowy Ośrodek Dokumentacji Geodezyjnej i Kartograficznej w Mielcu
W obszarze oznaczonym linią dokonano aktualizacji treści mapy zasadniczej; Dokumenty z pomiaru uzupełniającego prawej do zasobu powiatowego w dniu 2004-04-26 i zawiadomiono pod nr 2004-04-26
Niniejsza mapa może służyć do celów projektowych. Projektowane obiekty budowlane wymagają pozwolenia na budowę podlegają wytyczeniu i inwentaryzacji powykonawczej przez jednostki uprawnione do wykonywania prac geodezyjnych.

Mielec, dnia 2004-04-26 Z up. STAROSTY

OBJAŚNIENIA

I. Ustalenia obowiązujące

- Granica opracowania
- Nieprzekraczalna linia zabudowy
- Obiekt zabytkowy wpisany do rejestru zabytków
- Tereny zabudowy produkcyjno-usługowej
- Tereny użytków rolnych
- Teren zieleni parkowej
- Teren drogi publicznej, droga klasy D
- Teren stacji transformatorowej
- Granica "A" ścisłej ochrony konserwatorskiej

II. Ustalenia Informacyjne

- Wodociąg istniejący
- Projektowana kanalizacja sanitarna kolektor tłoczny
- Istniejąca linia energetyczna 15 KV wraz ze strefą techniczną
- Istniejąca sieć elektroenergetyczna
- Istniejący gazociąg średnioprężny
- Istniejąca linia telekomunikacyjna

LEGENDA DO I ZMIANY PLANU

I. Ustalenia obowiązujące

- Granica zmiany planu
- Nieprzekraczalna linia zabudowy
- Tereny zabudowy produkcyjno-usługowej
- Tereny użytków rolnych do likwidacji
- Teren stacji transformatorowej - do likwidacji
- Teren stacji transformatorowej

II. Ustalenia Informacyjne

- Projektowana linia energetyczna SN 15 kV kablowa
- Linia energetyczna 15 KV wraz ze strefą techniczną do likwidacji
- Projektowany wodociąg
- Projektowana linia telekomunikacyjna kablowa
- Istniejącą linia telekomunikacyjna do likwidacji

Załącznik Nr 1
do Uchwały Nr XXXII/257/09
Rady Gminy w Tuszowie Narodowym
z dnia 18 listopada 2009 r.

ZESPÓŁ AUTORSKI

- mgr WŁADYSŁAW GURDAK nr upr. OIU KT-094
- mgr JAN RAKUŚ
- mgr inż. MARCIN RAKUŚ
- lic. ROBERT SUDOL

PODPIS

[Signature]
[Signature]
[Signature]