DZIENNIK URZĘDOWY
WOJEWÓDZTWA PODKARPACKIEGO

Rzeszów, dnia 21 września 2012 r.

Poz. 1900

Elektronicznie podpisany przez:
Janusz Władysław Olech
Data: 2012-09-21 14:15:17

UCHWAŁA NR XXIII/210/2012
RADY GMINY W ZALESZANACH

z dnia 28 sierpnia 2012 r.

w sprawie zaliczenia do kategorii dróg gminnych oraz ustalenia przebiegu dróg.

Na podstawie art. 18 ust. 2 pkt.15, w związku z art.7 ust.1,pkt 2,ustawy z dnia 8 marca 1990 roku o samorządzie gminnym (tekst jednolity Dz. U. 2001 Nr 142, poz.1592 z późniejszymi zmianami) oraz art. 7 ustawy z dnia 21 marca 1985 roku o drogach publicznych (tekst jednolity- Dz. U. z 2007 r. Nr 19, poz. 115 z późn. zmianami), po uzyskaniu opinii Zarządu Powiatu Stalowowolskiego. Rada Gminy w Zaleszanach uchwala, co następuje:

§ 1. 1. Zalicza się drogę ” Skowierzyn- Motycze Szlacheckie na terenie gminy Zaleszany do kategorii dróg gminnych

2. Zalicza się drogę „ Skowierzyn do wału” na terenie gminy Zaleszany do kategorii dróg gminnych.

3. Zalicza się drogę „Dzierdziówka –Grabczyny „ na terenie gminy Zaleszany do kategorii dróg gminnych.

4. Zalicza się drogę „Majdan Zbydniowski-Urle” na terenie gminy Zaleszany do kategorii dróg gminnych.

5. Zalicza się drogę „Wólka Turebska-Buczyna” na terenie gminy Zaleszany do kategorii dróg gminnych.

6. Zalicza się drogę „Kępie Zaleszańskie –Kolonia” na terenie gminy Zaleszany do kategorii dróg gminnych.

7. Zalicza się drogę „Kępie Zaleszańskie- Zajeziorze –Ruska Wieś” na terenie gminy Zaleszany do kategorii dróg gminnych.

8. Zalicza się drogę „Zbydniów-Karczma-tory PKP-obok lasu” na terenie gminy Zaleszany do kategorii dróg gminnych.

9. Zalicza się drogę „Kotowa Wola-Centrum-Stacja Uzdatniania Wody - Poręba” na terenie gminy Zaleszany do kategorii dróg gminnych.

10. Zalicza się drogę „Turbia-Obwodnica” na terenie gminy Zaleszany do kategorii dróg gminnych.

11. Zalicza się drogę „Turbia –Zagumnie” na terenie gminy Zaleszany do kategorii dróg gminnych.

12. Zalicza się drogę „Pilchów-Błonie” na terenie gminy Zaleszany do kategorii dróg gminnych

§ 2. Ustala się przebiegi dróg na terenie gminy Zaleszany:

1. Droga „Skowierzyn – Motycze Szlacheckie” zaczyna się od drogi powiatowej relacji Skwierzyn-Kawęczyn Nr1011 R do drogi gminnej Motycze Szlacheckie –wieś Nr 001504R

2. Droga „Skowierzyn do wału” zaczyna się od drogi powiatowej Zaleszany - Zbydniów Nr 1012 R do granicy gminy Zaleszany.

3. Droga „Dzierdziówka – Grabczyny” zaczyna się od drogi powiatowej Zaleszany - Zbydniów Nr 1012 R (obok sklepu GS) do drogi powiatowej w Grabczynach .

4. Droga „Majdan Zbydniowski – Urle” zaczyna się od drogi gminnej Nr 001505 R Majdan Zbydniowski-Wieś do drogi powiatowej Zbydniów-Turbia Nr 1013 R.

5. Droga „Wólka Turebska – Buczyna” zaczyna się od drogi powiatowej Zbydniów-Turbia Nr 1013R poprzez „Buczynę do drogi powiatowej Zbydniów –Turbia Nr 1013 R obok krzyża.

6. Droga „Kępie Zaleszańskie – Kolonia” zaczyna się od drogi powiatowej Zaleszany –Zabrnie Nr 1017 R poprzez Kępie Zaleszańskie - Kolonia do granicy z gminą Gorzyce.

7. Droga „Kępie Zaleszańskie – Zajeziorze – Ruska Wieś” zaczyna się od drogi krajowej Nr 77 do drogi powiatowej Zaleszany - Zabrnie Nr 1017 R przez „Ruską Wieś” do drogi powiatowej Kotowa Wola Kępie Zaleszańskie Nr 1016 R.

8. Droga „Zbydniów – Karczma – tory PKP – obok lasu” zaczyna się od drogi powiatowej od drogi krajowej Nr 77 poprzez Zbydniów –SUW ,tory PKP do drogi powiatowej Jamnica – Zbydniów Nr 1015 R.

9. Droga „Kotowa Wola – Centrum – Stacja Uzdatniania Wody” zaczyna się od drogi powiatowej Jamnica –Zbydniów poprzez „Kotowa Wola-Centrum, dalej przecina drogę gminną Obojna-Zaosie-Kotowa Wola Nr 001510 R i biegnie obok SUW Kotowa Wola –Poręba do drogi gminnej 001509 Zaosie – Turbia w m. Turbia

10. Droga „Turbia – Obwodnica” zaczyna się od drogi krajowej Nr 77 do drogi powiatowej Zbydniów-Turbia nr 1013R w m. Turbia.

11. Droga „Turbia – Zagumnie” zaczyna się od drogi krajowej Nr 77 poprzez Turbia - Zagumnie do drogi gminnej Obojna-Turbia Nr 001511 R.

12. Droga „Pilchów – Błonie” zaczyna się od drogi gminnej Turbia-Pilchów /obok lotniska/ poprzez Pilchów-Błonie do drogi gminnej Pilchów-Sochy Nr 001512 R .

§ 3. Szczegółowe położenie i przebieg dróg wymienionych w § 1 są oznaczone na mapach, które stanowią odpowiednio załączniki Nr.1-12 do niniejszej uchwały.

§ 4. Wykonanie uchwały powierza się Wójtowi Gminy Zaleszany

§ 5. Uchwała podlega ogłoszeniu w Dzienniku Urzędowym Województwa Podkarpackiego i wchodzi w życie po upływie 14 dni od dnia ogłoszenia.

Przewodniczący Rady Gminy

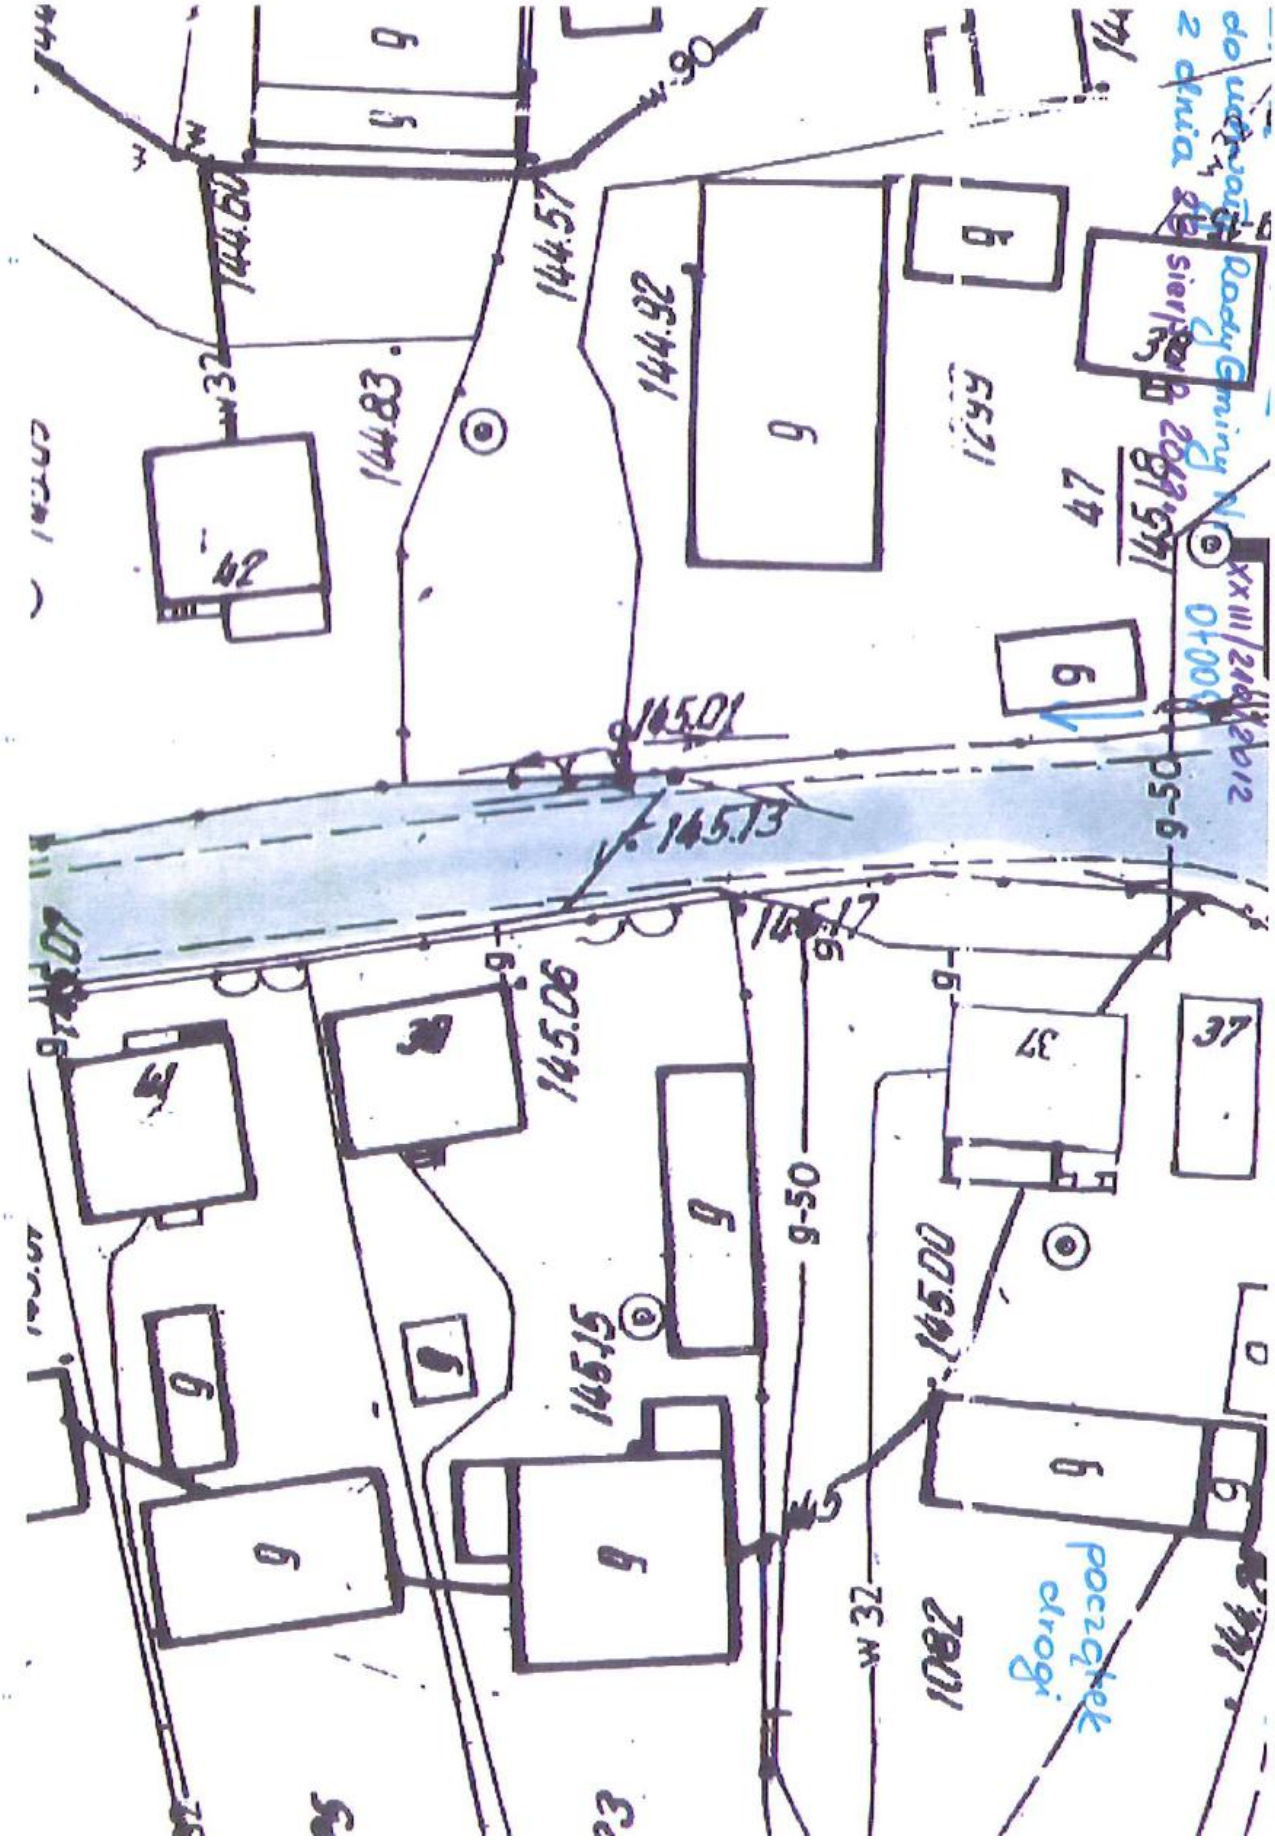
Wiktor Przybysz

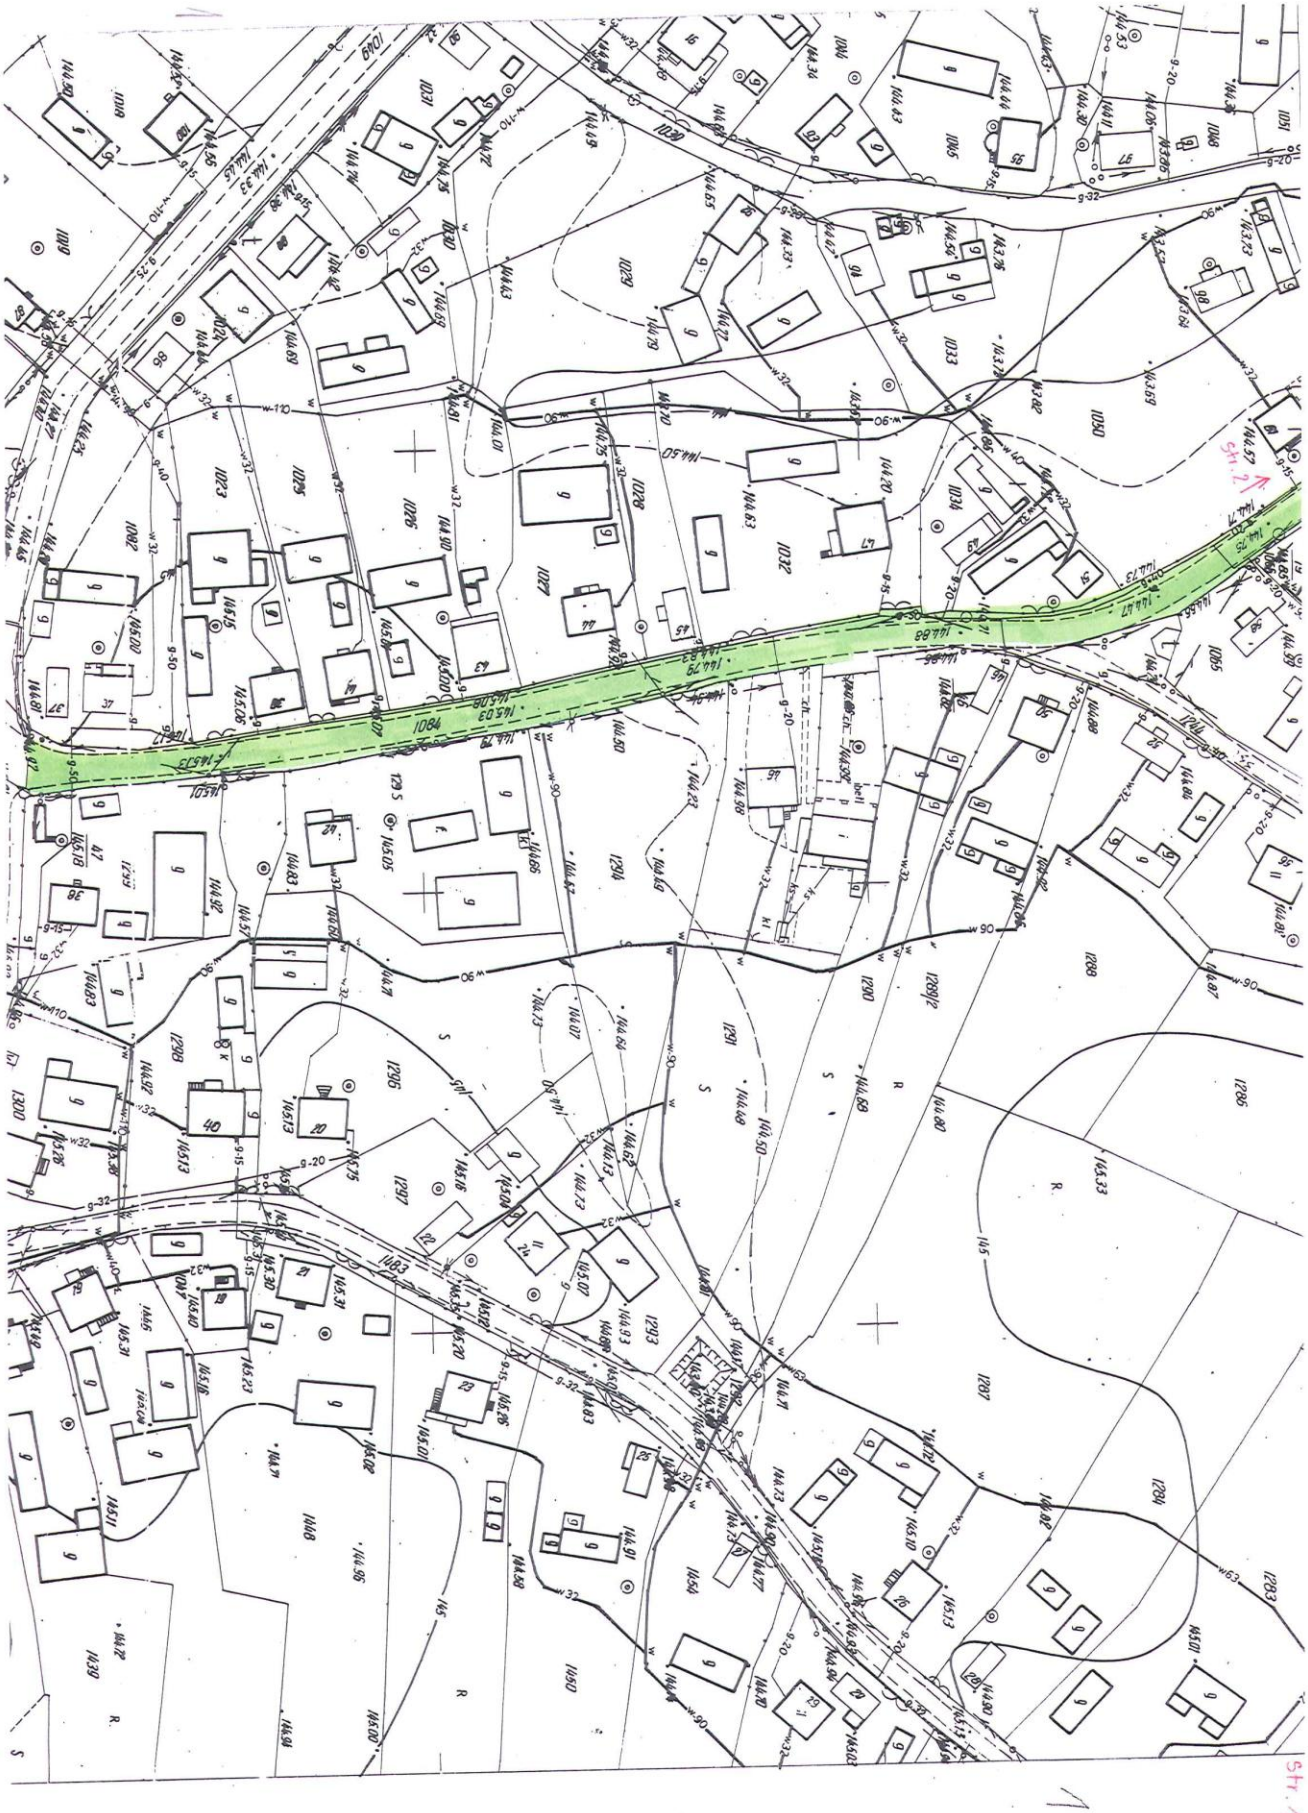
„ Skowierzyn do wału"

Droga nr 2 położona jest na działkach o numerach ewidencyjnych:

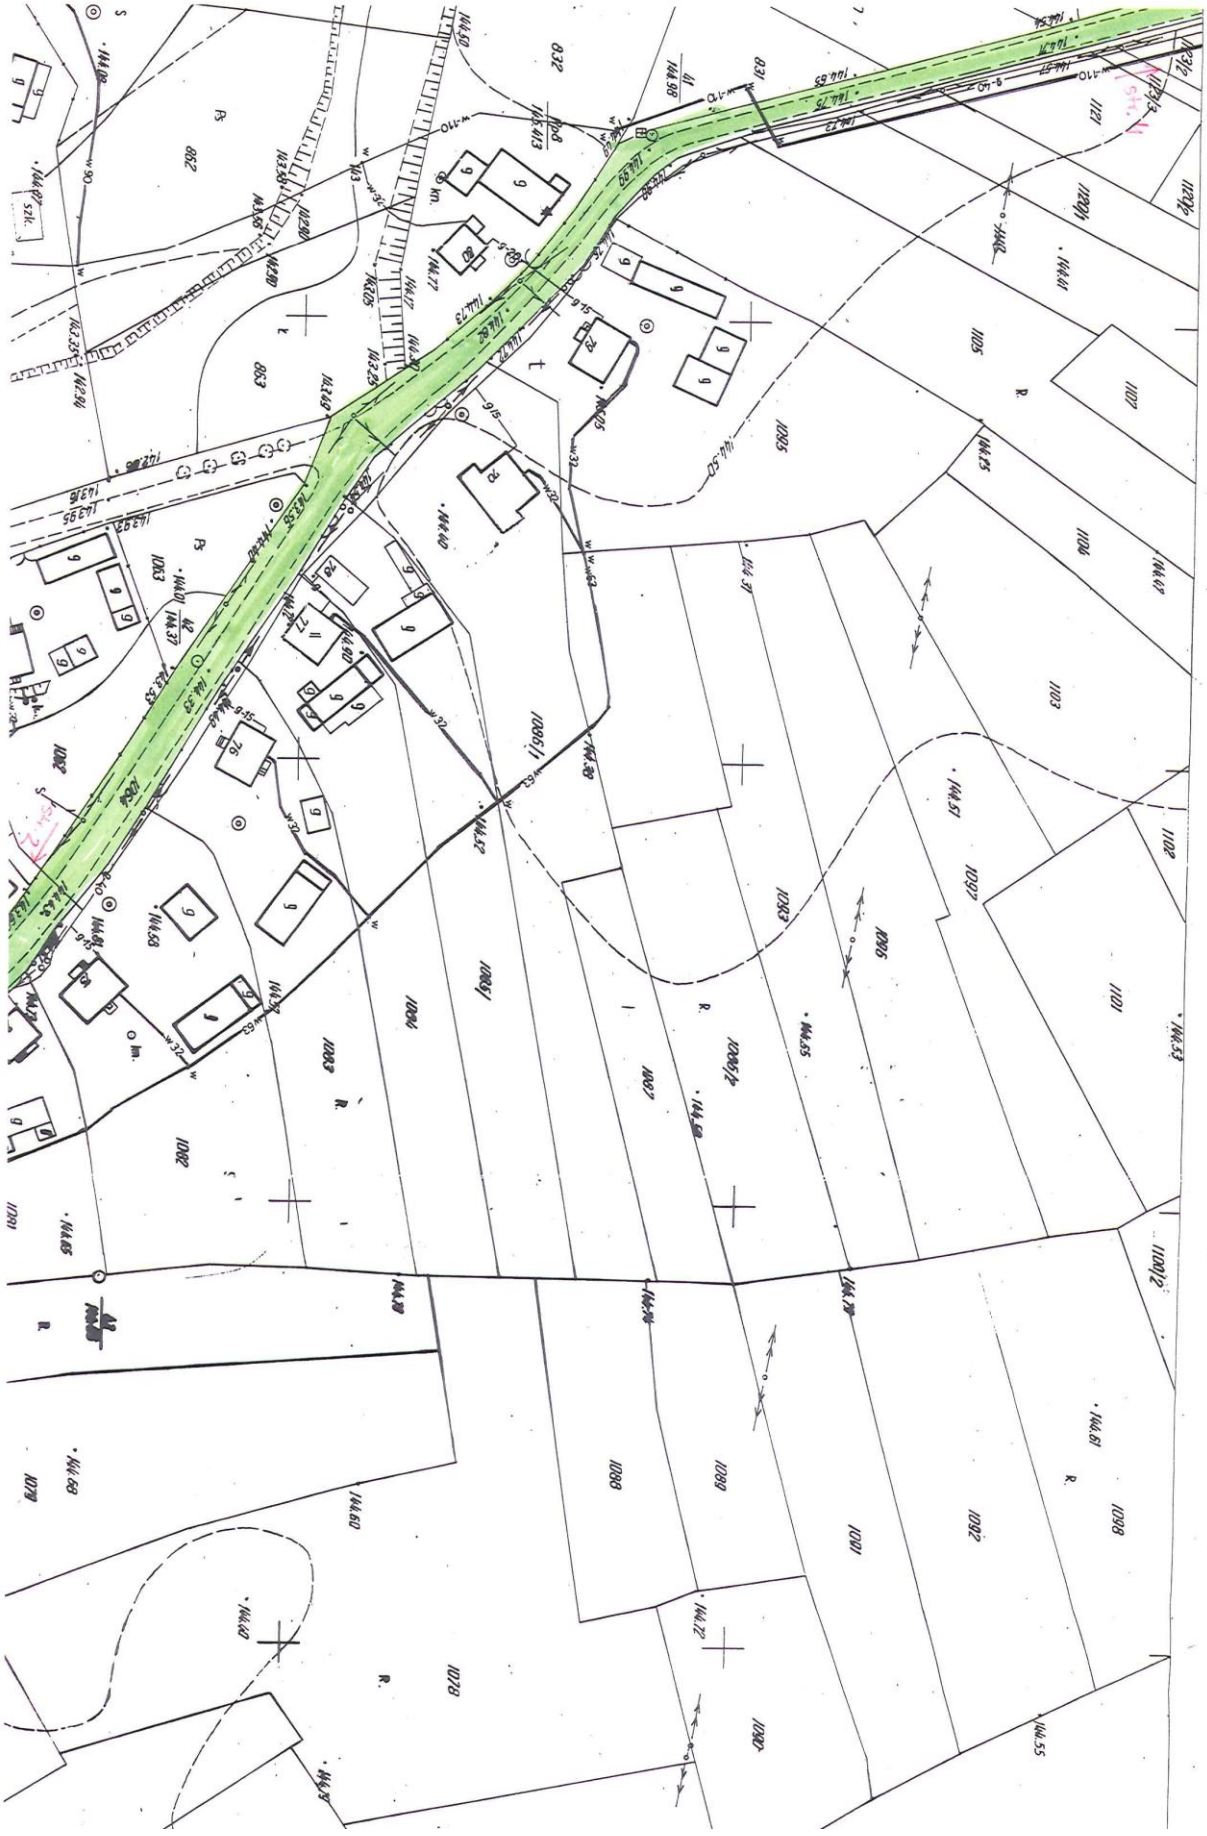
1084, 1064, 166 - obręb Skowierzyn

Wyżej wymienione działki są własnością Gminy Zaleszany.

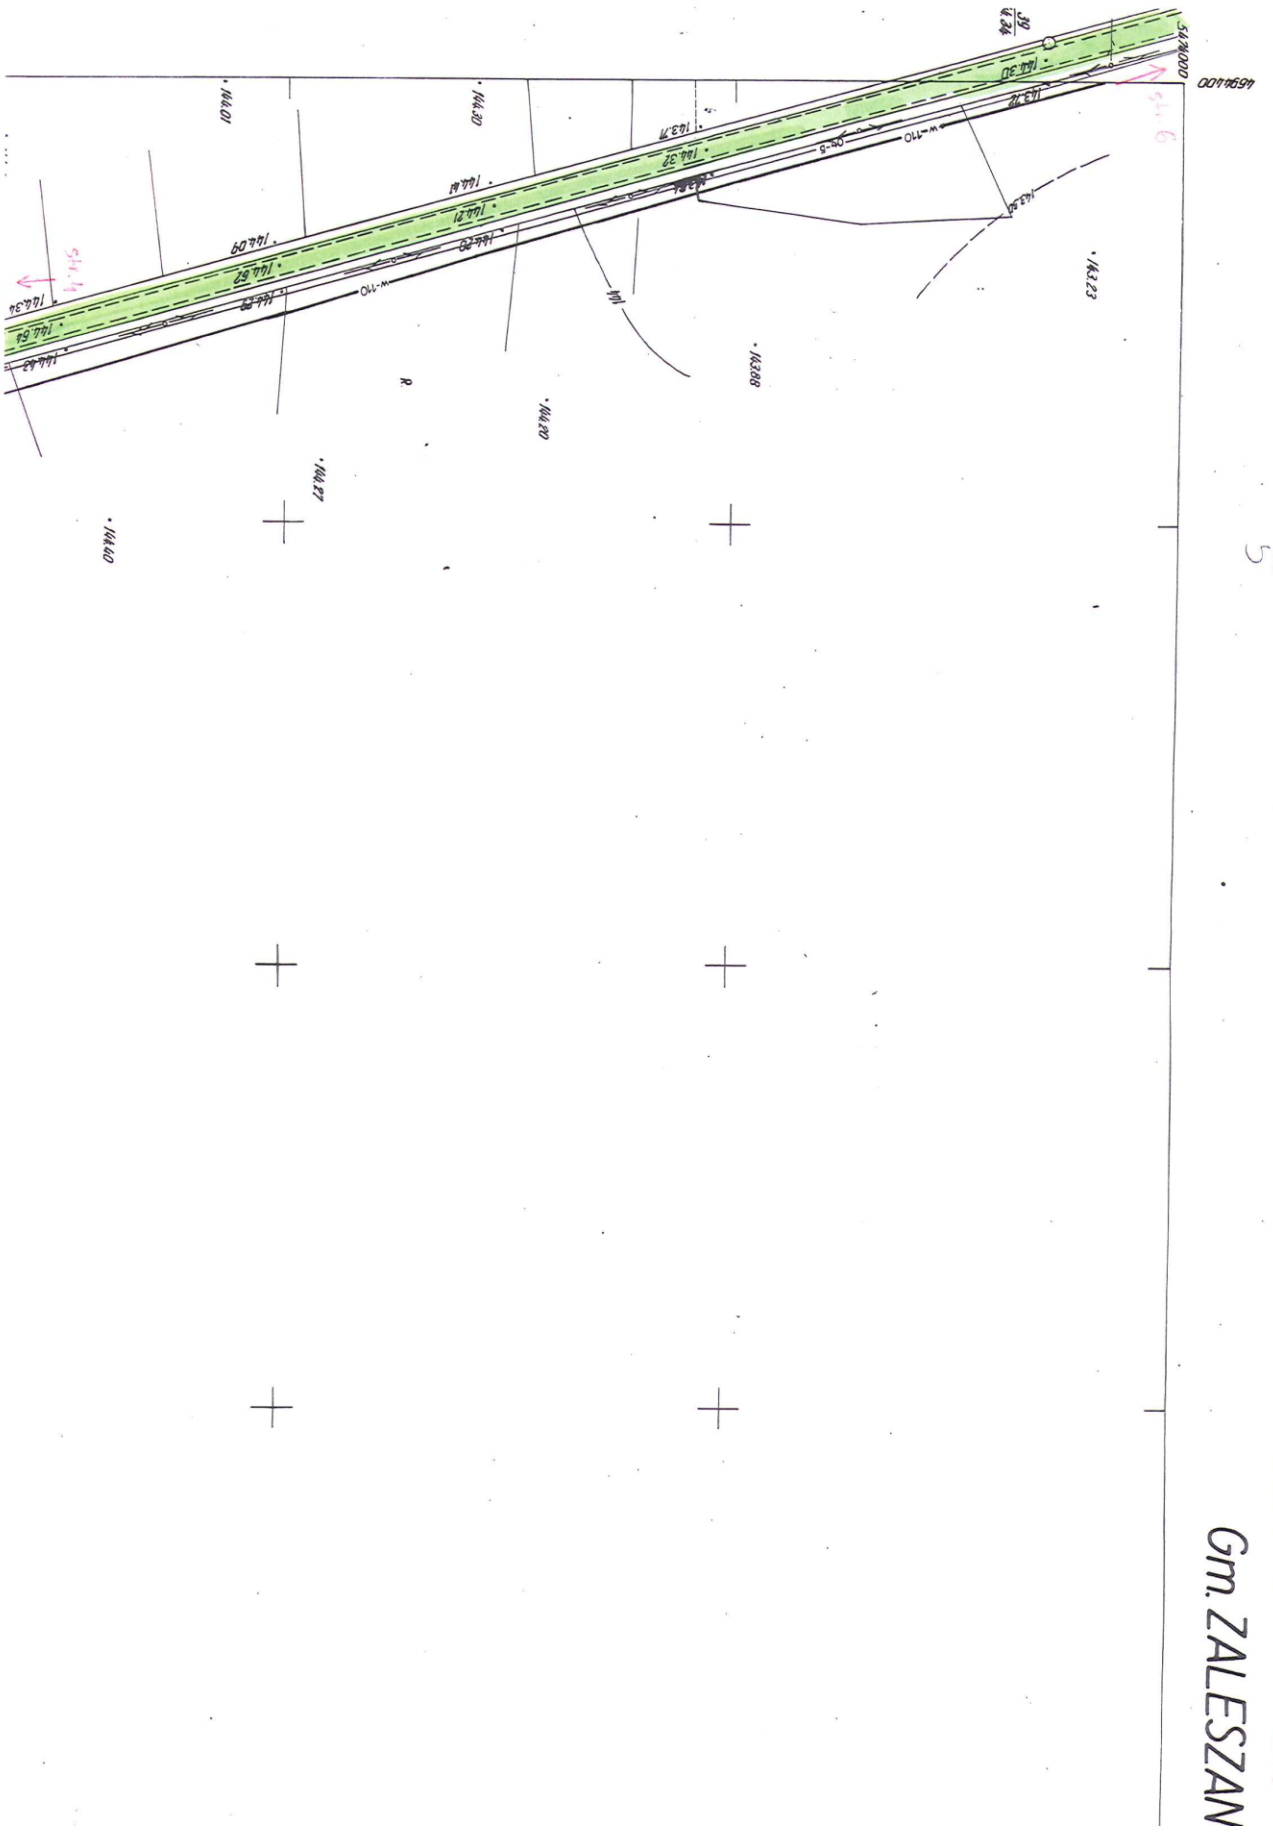

144.60
144.57
144.92
144.83
145.01
145.13
145.06
145.15
145.00
145.18
145.17
W 32
W 30
9-50
9-6
poczatek drogi


1084
Str. 2
Str. 1

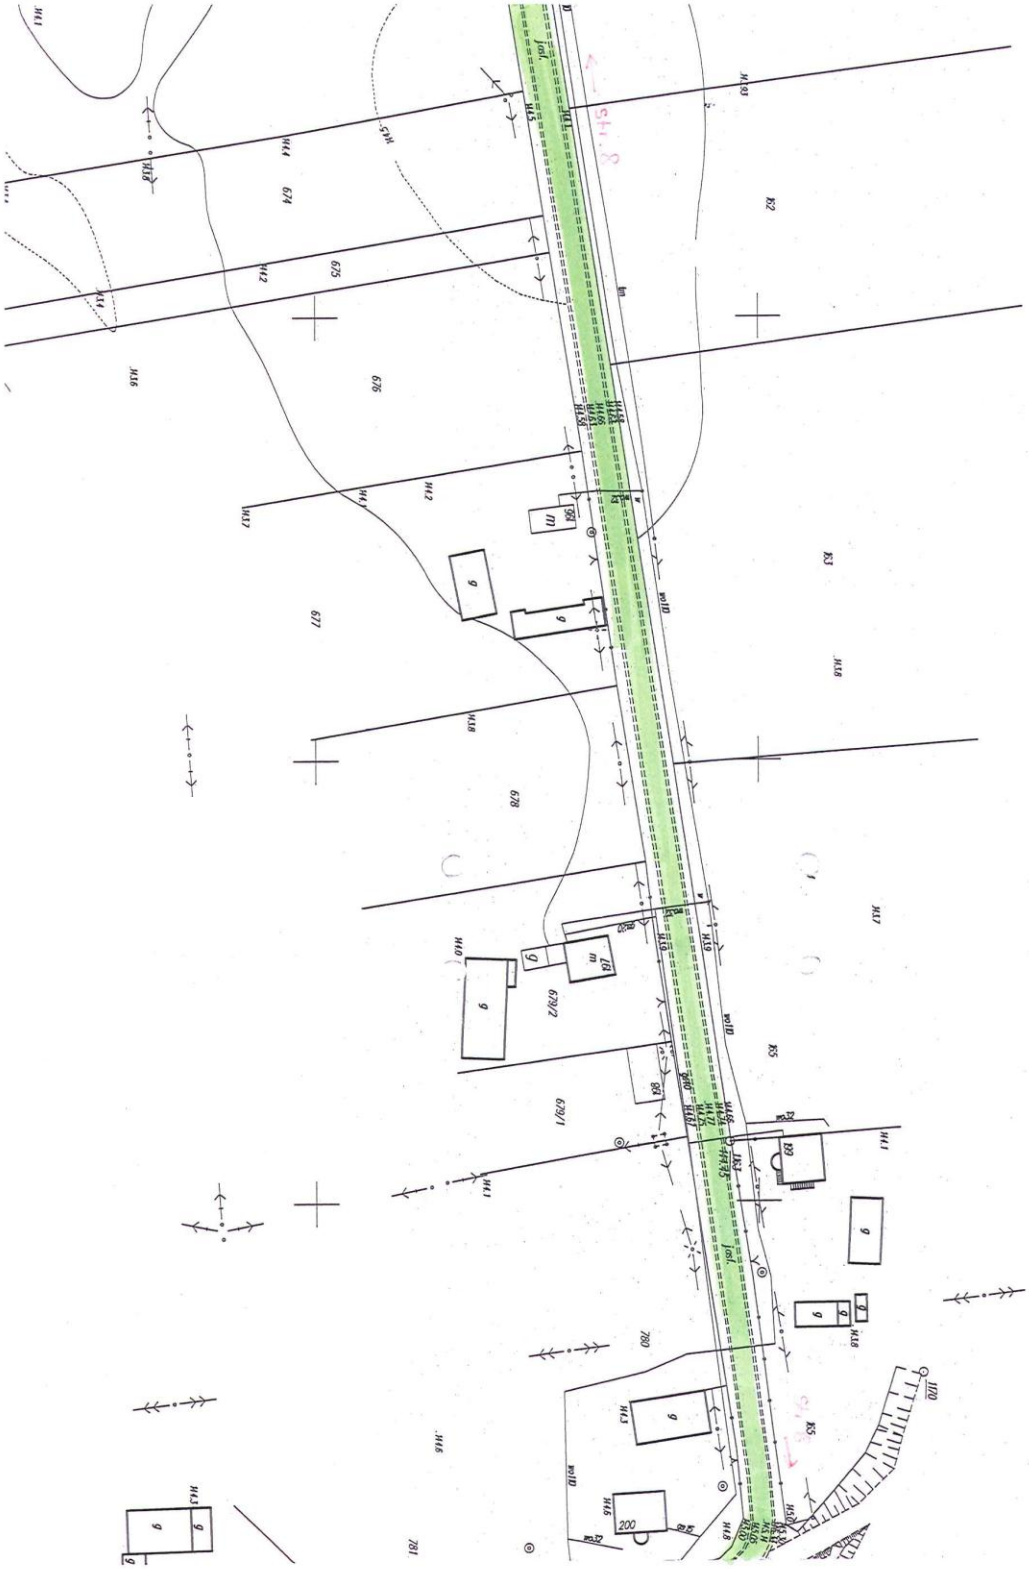
MAPA ZASADNICZA
Założona w r. 1982 przez
GEODEZYJNO DOKUMENTACYJNĄ SPÓŁDZIELNIĘ PRACY
„TECHNOPLAN" w W-wie ODDZ. KIELCE
Zlec. 46/82
A. Gm. Zaleszany
wieś Skowierzyn.
0.34
A
151
101
104


Gm. ZALESZANY woj. tarnobrzeskie

MAPA ZASADNICZA
Założona w r. 1982 przez
GEODEZYJNO DOKUMENTACYJNĄ SPÓŁDZIELNIĘ PRACY
„TECHNOPLAN" w W-wie ODDZ. KIELCE
Zlec. 46/82
155123101.
1:1000
DYREKTOR
Działu Geodezyjnych
5623500
4694400
144.33
144.40
144.50
144.60
144.72
144.78
144.68
144.66
144.36
144.52
144.46
144.45
144.23
144.22
144.89
144.28
W-110
R.
Str 3
Str 4
Str 5

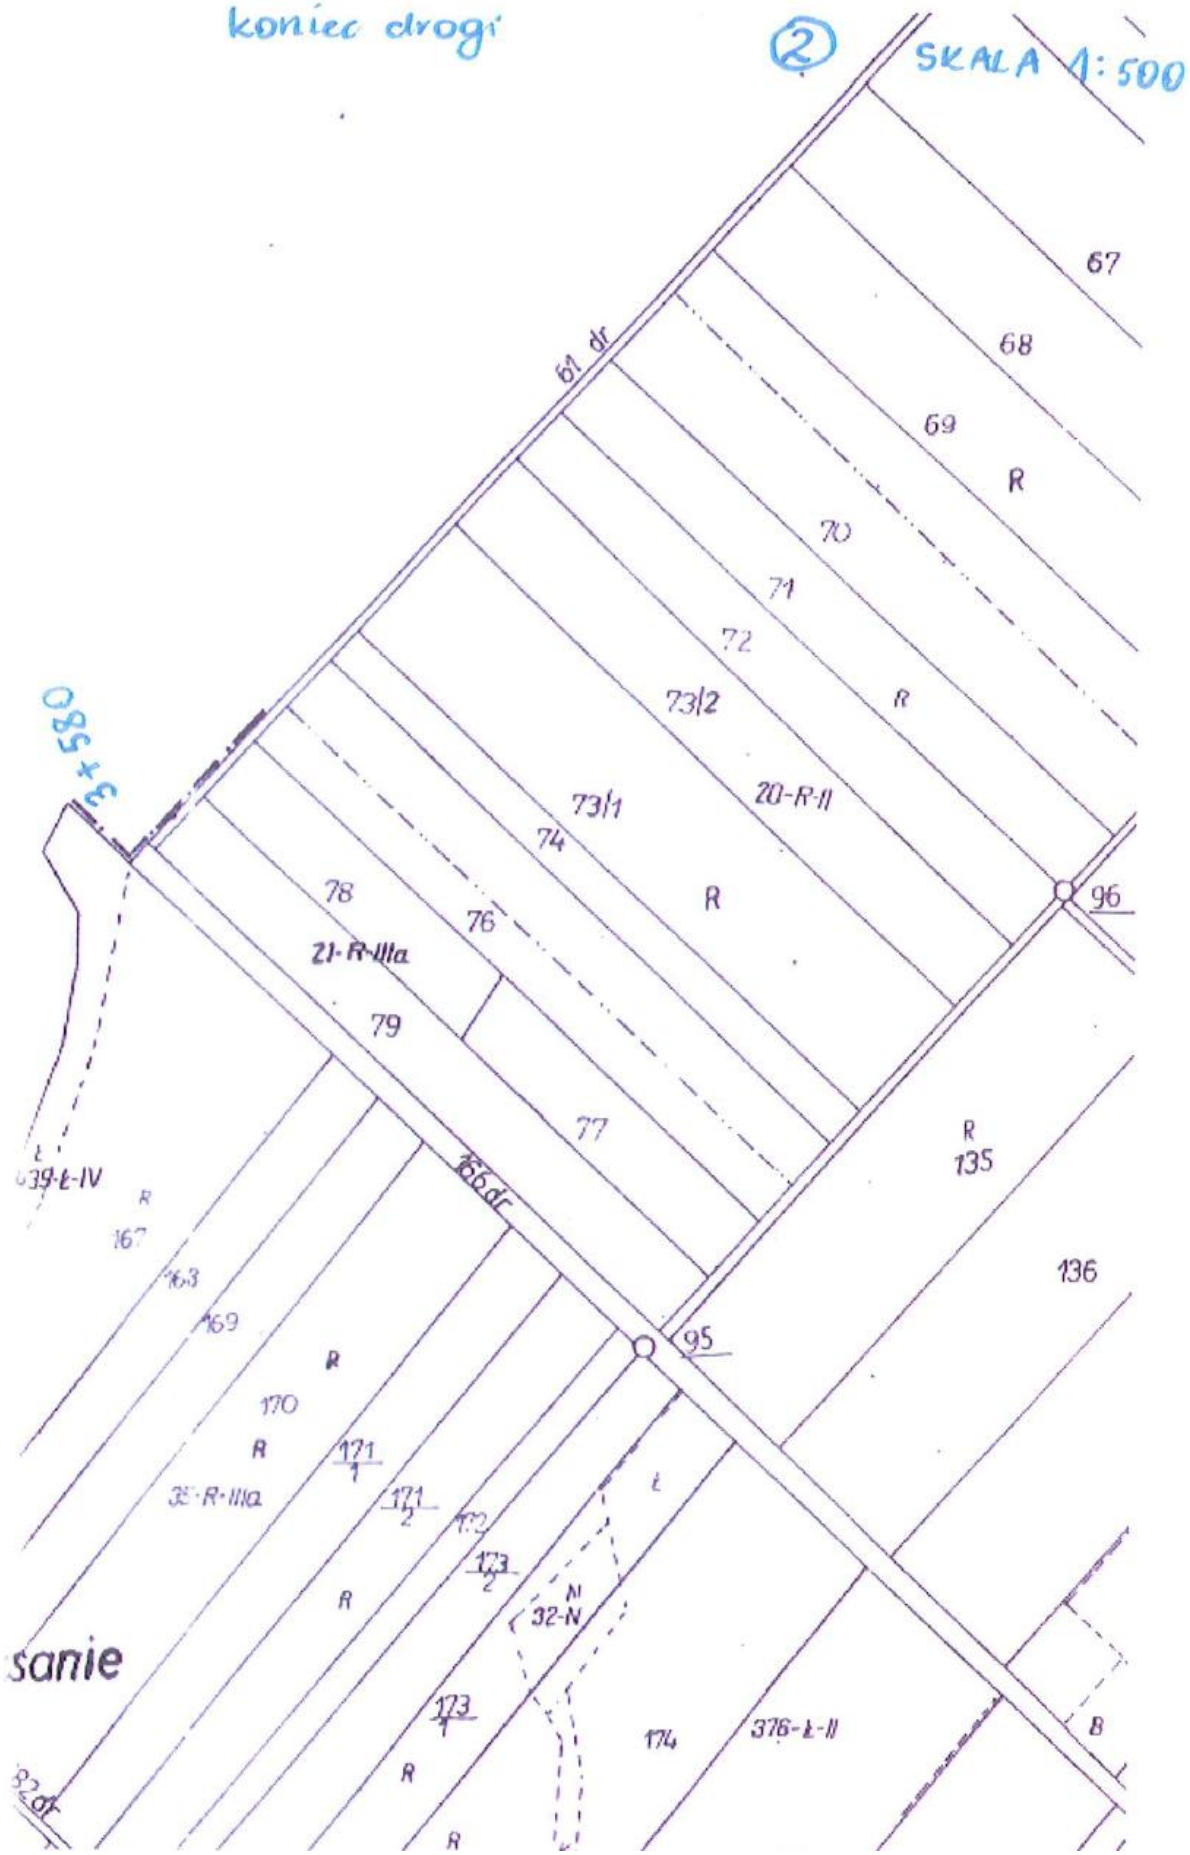

Gm. ZALESZAN


1170
165
112
1170
1169
781
782
1168
200
201
202
203
204
205
g



Inwentaryzacja
powykonawcza nawierzchni asfaltowej
po modernizacji (dz. 166)
obiekt – Skowierzyn
gmina – Zaleszany
skala 1: 1000, arkusz 7.139.28.15.3
Zgodnie z zgłoszeniem robót
Budowlanych z dnia 21.09.2010 r.
GEODETA UPRAWNIONY
Wykonał ....
Jan Zeguła
37-430 Nowe 11 B
Zast. GUGiK by 3727 z dn. 21.03.86
2662-411/84
2 9. LIS. 2011
2 9. LIS. 2011
mgr inż. Barbara Lechowicz


Gm. ZALESZANY
wieś Skowierzyn
9.01.95 r.
5474 000
4693 600
dr
R
S
N
Ps
w-90

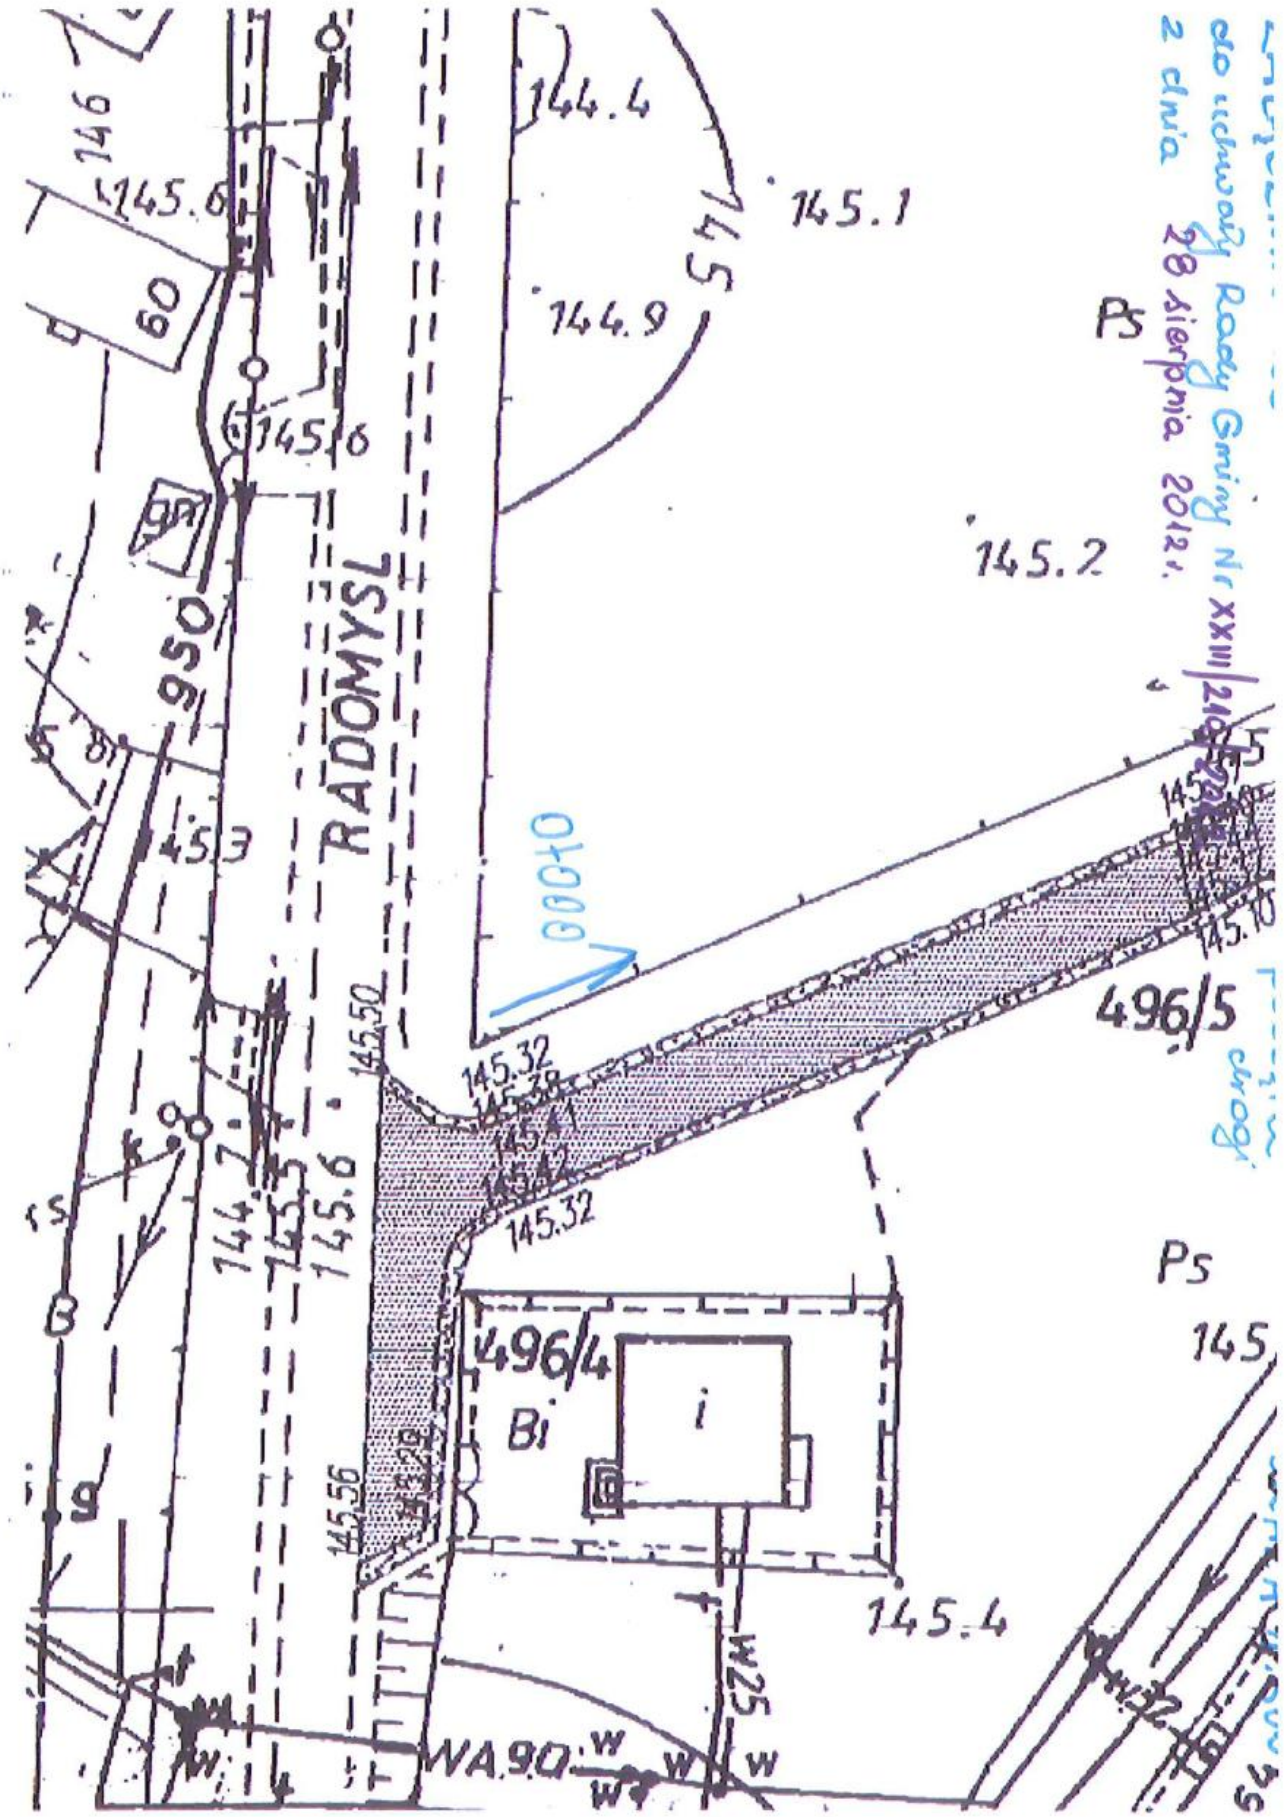

koniec drogi
2
SKALA 1:500
3+580
61 dr
67
68
69
R
70
71
72
73/2
R
73/1
20-R-II
74
78
76
R
96
21-R-IIIa
79
77
156 dr
R
135
136
95
639-Ł-IV
R
167
163
169
R
170
R
171/1
35-R-IIIa
171/2
172
173/2
N
32-N
Ł
R
173/1
174
376-Ł-II
B
sanie
32 dr
R
R

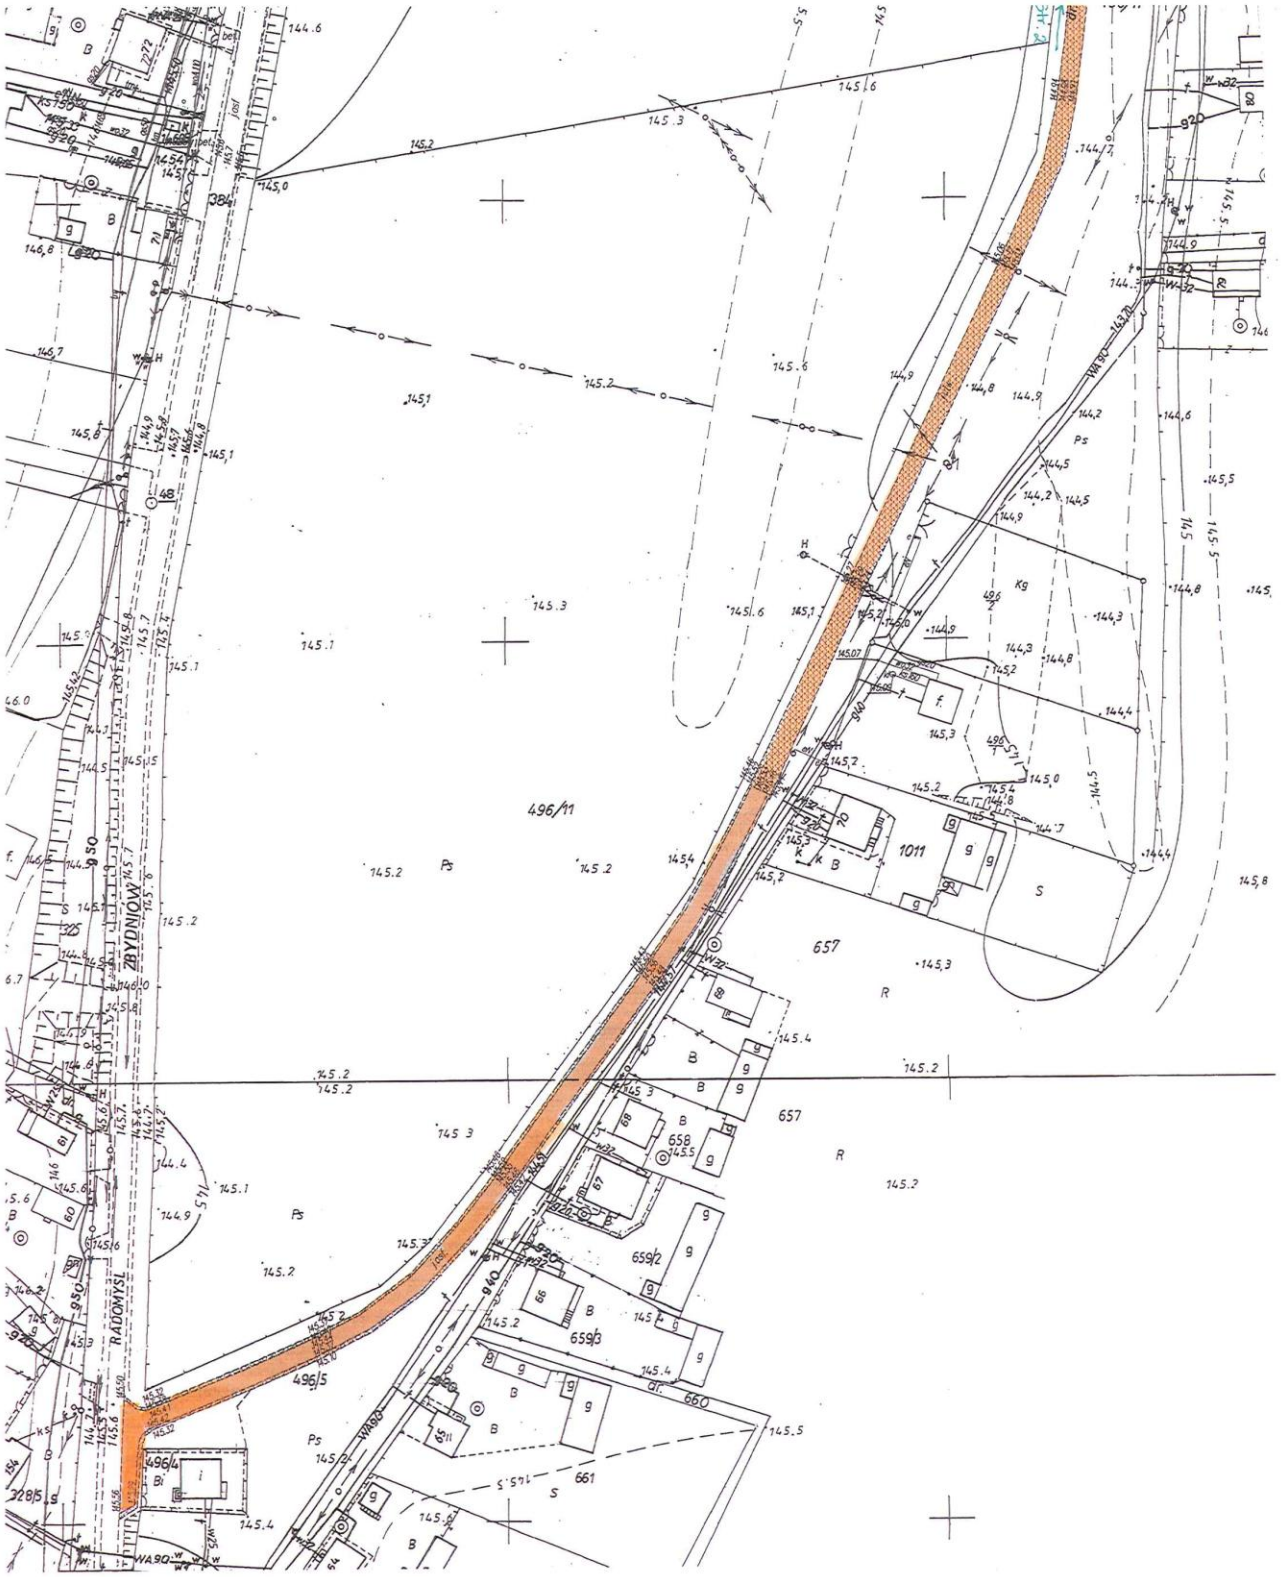
„ Dzierdziówka – Grabczyny"

Droga nr 3 położona jest na działkach o numerach ewidencyjnych:

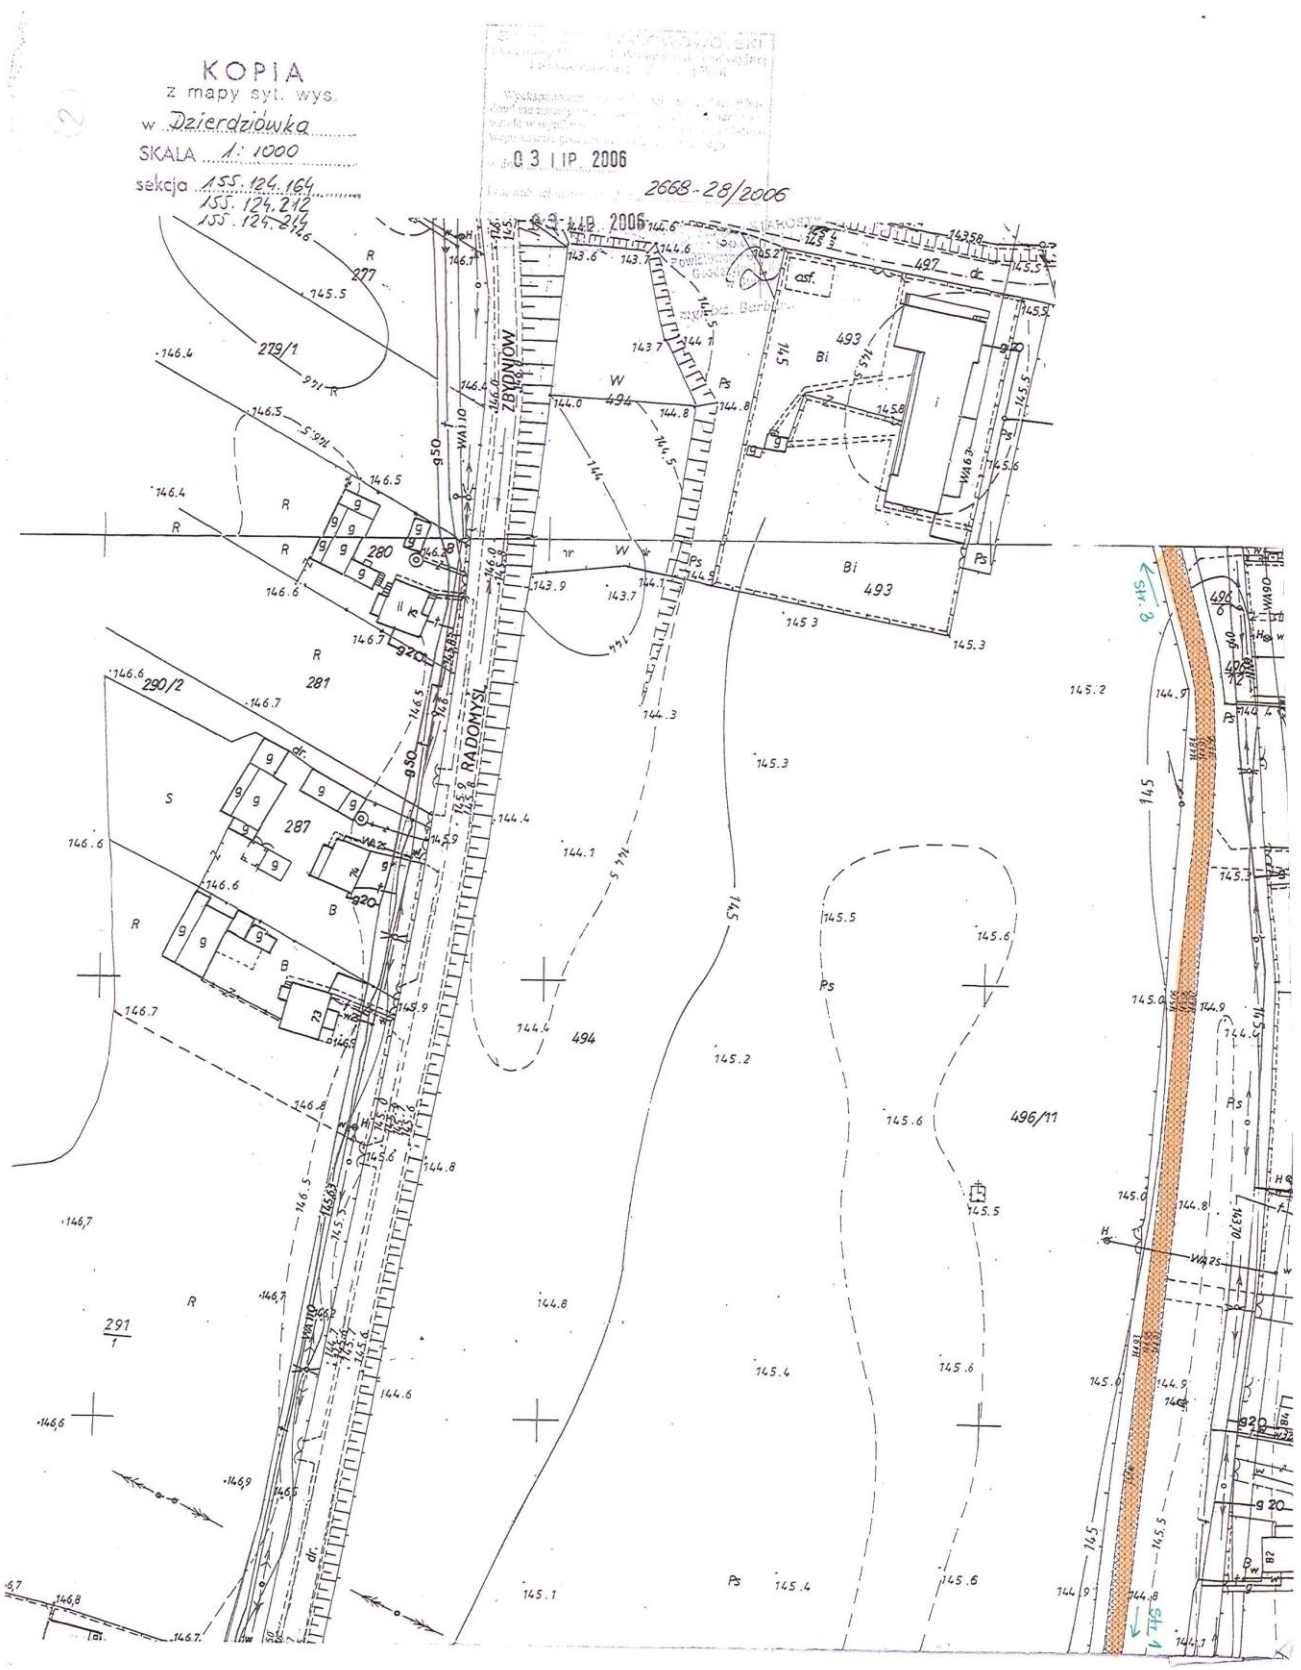
496/5, 496/4, 1044/3, 1044/4, 497, 480 – obręb Dzierdziówka

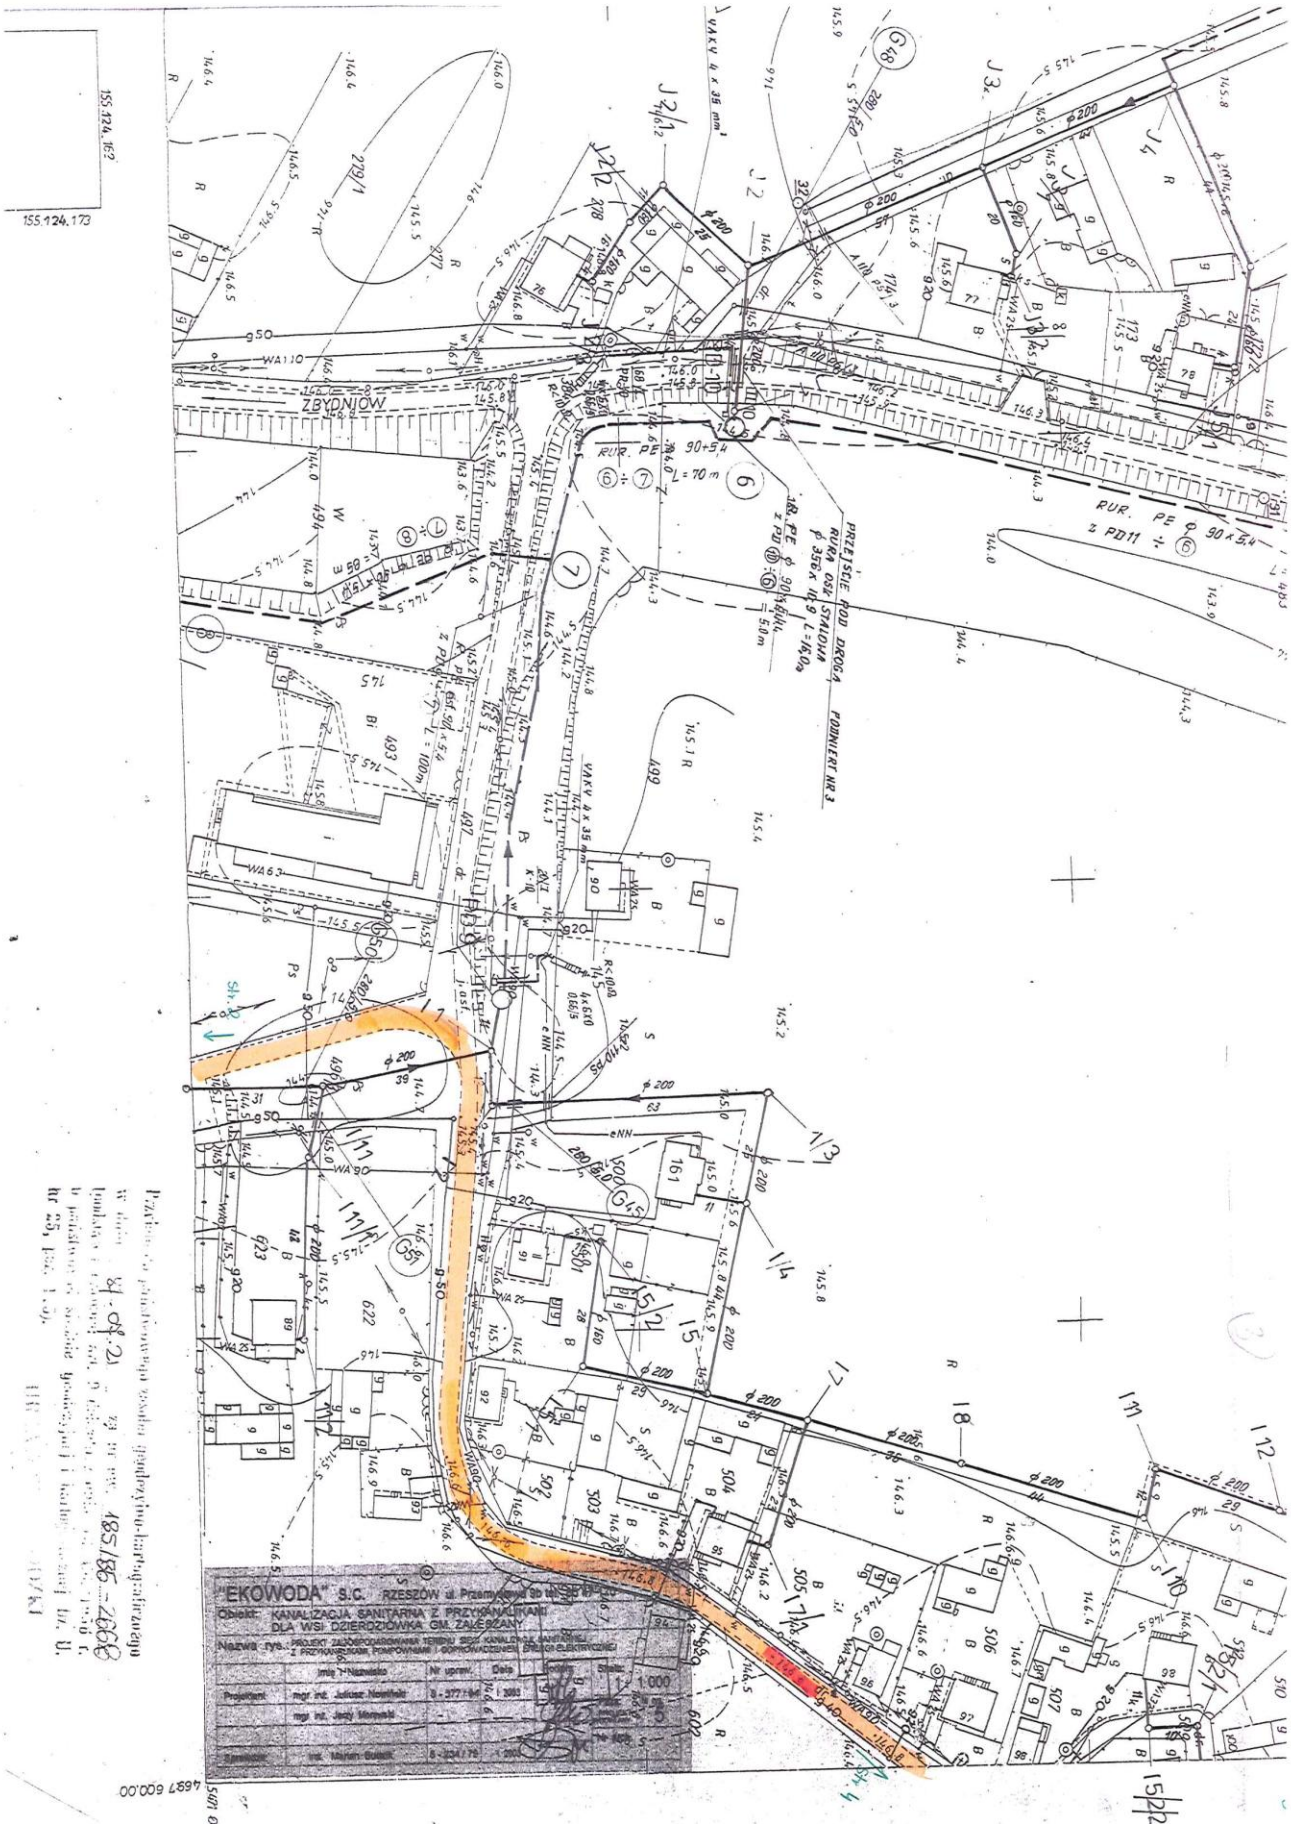
Wyżej wymienione działki są własnością Gminy Zaleszany.


RADOMYSL
950
60
496/5
496/4
Bi
i
WA.90
W25
145.1
144.9
145.2
145.4
145.6
145.50
145.32
145.56
Ps

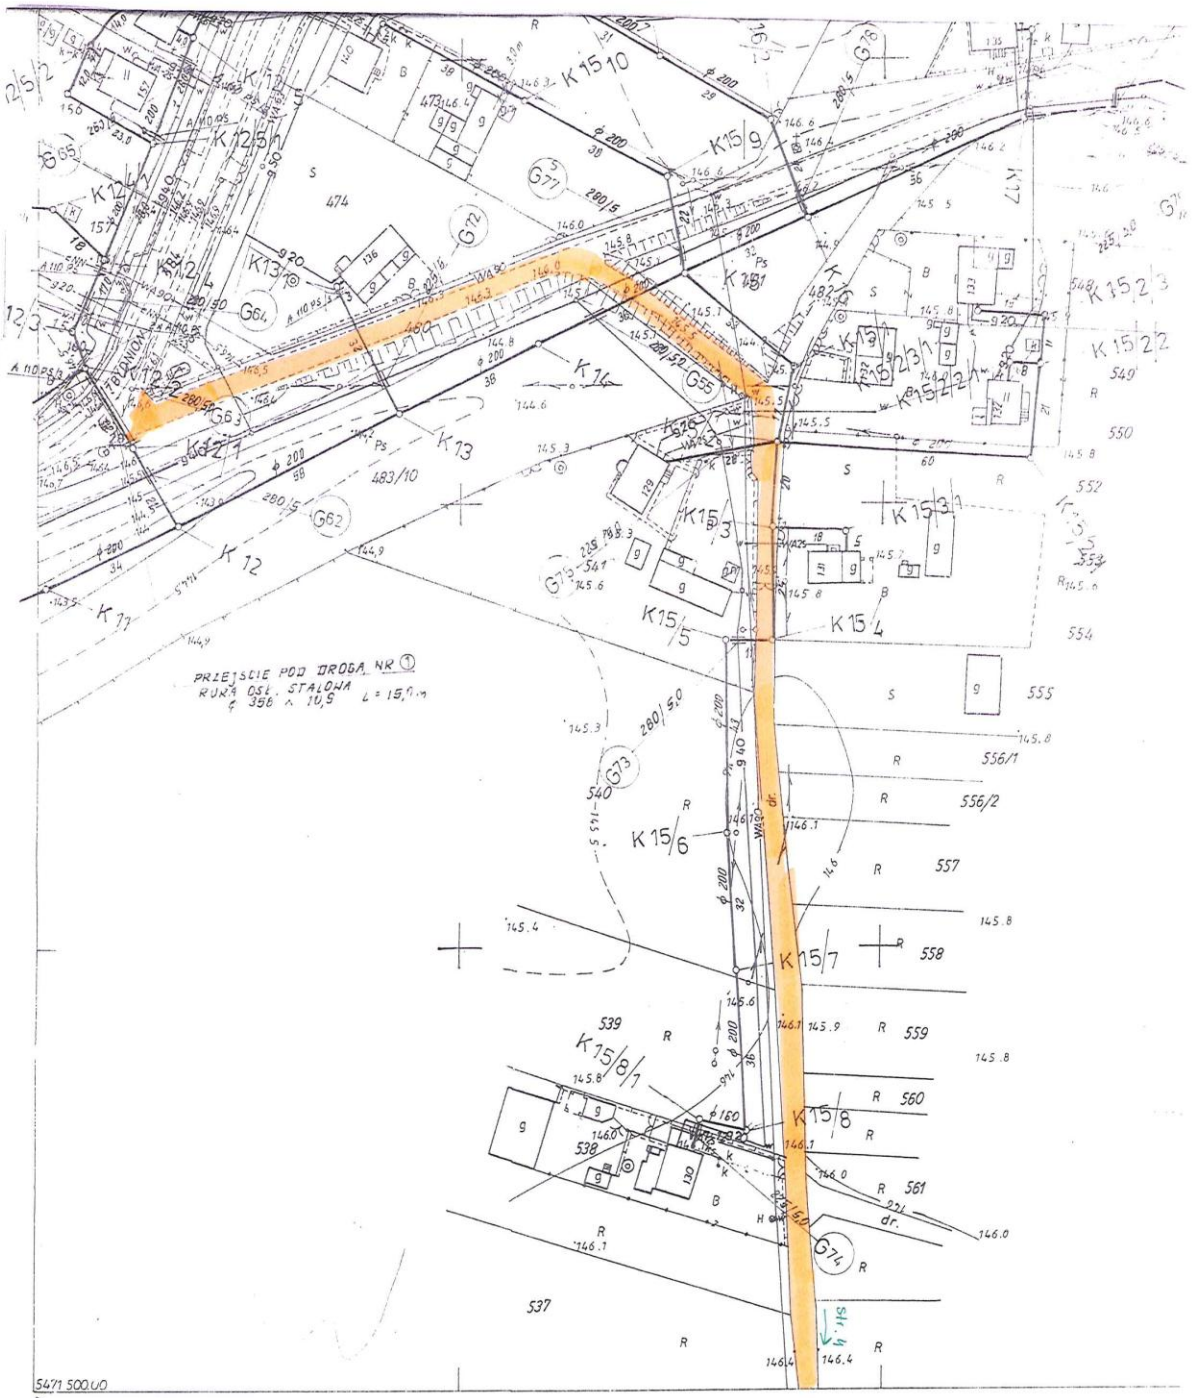

ZBYDNIOW
RADOMYSL
496/11
496/5
657
658
659/2
659/3
660
661
1011
WA90
WA72

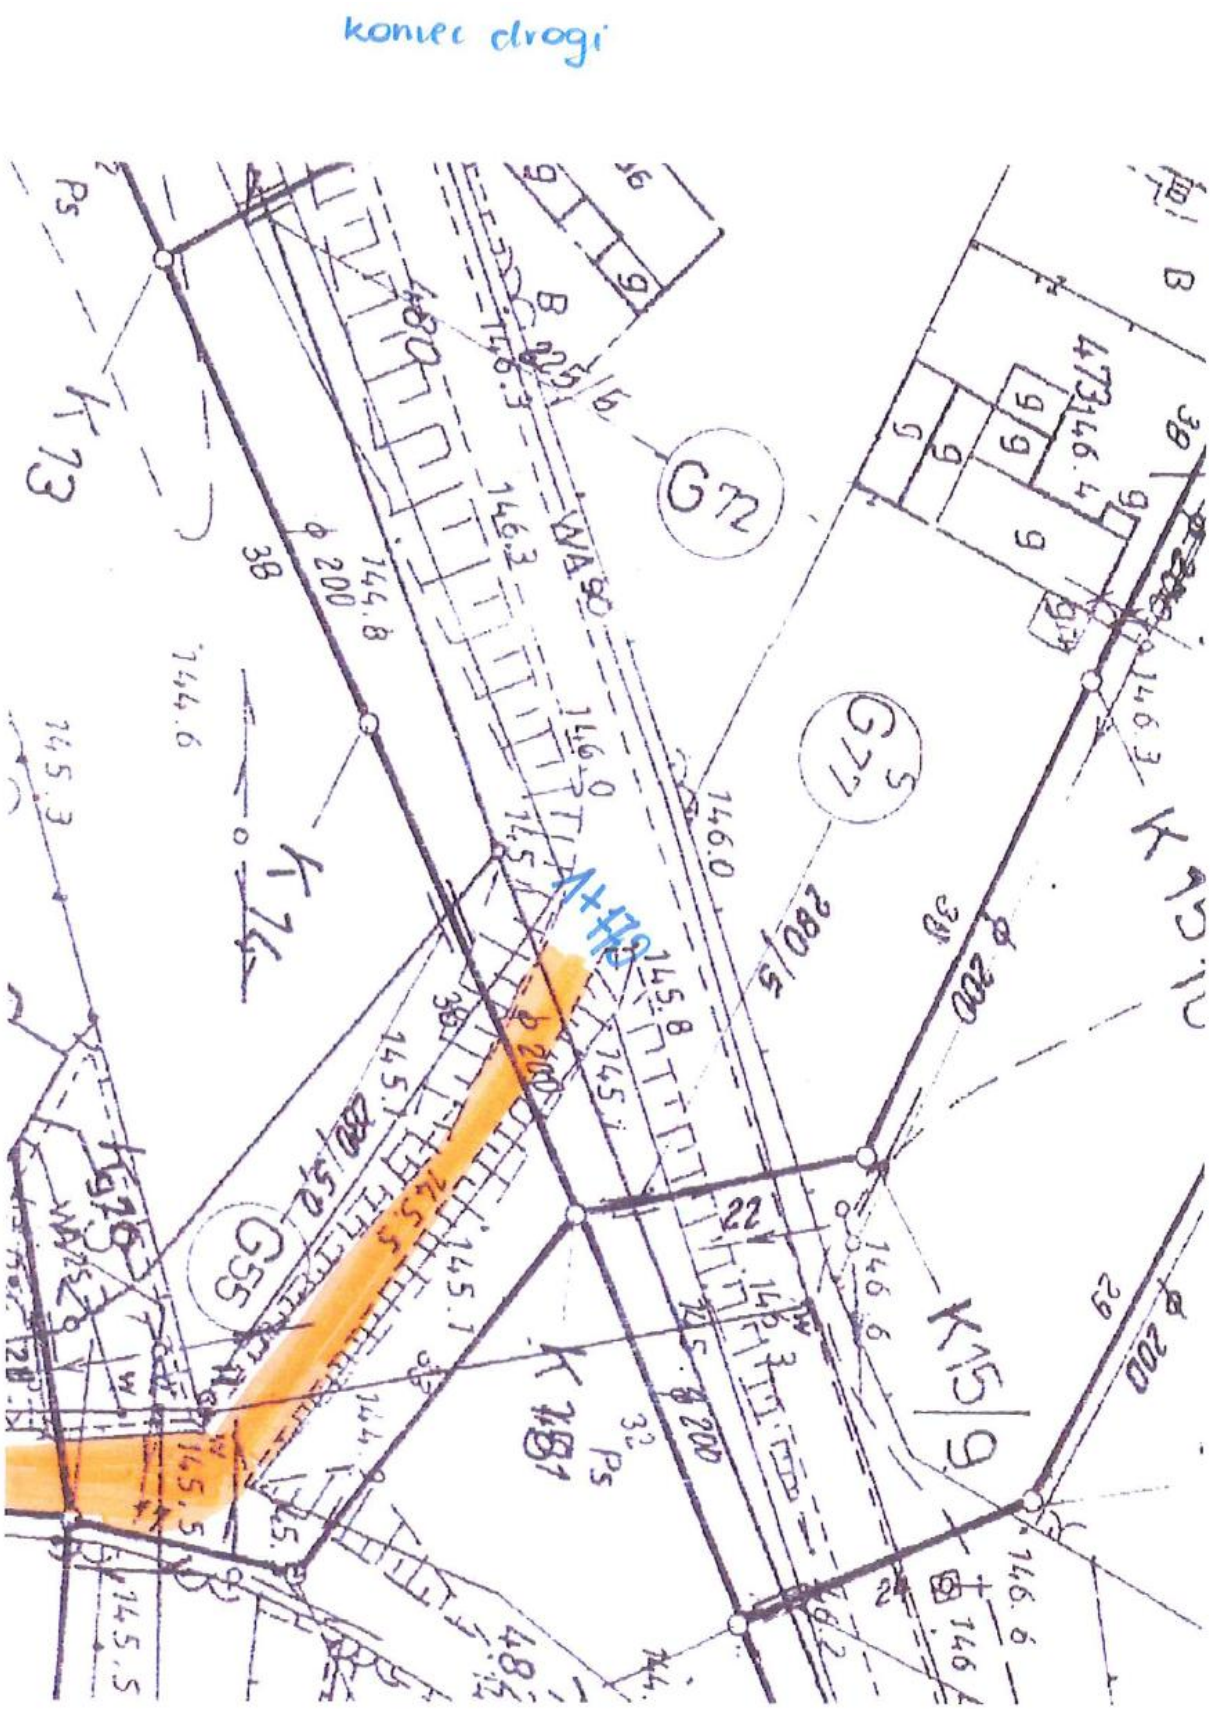
Str. 1.


KOPIA
z mapy syt. wys.
w Dzierdziówka
SKALA 1: 1000
sekcja 155.124.164
155.124.212
155.124.214
03 LIP 2006
2668-28/2006
ZBYDNIOW
RADOMYSL
277
279/1
280
281
290/2
287
291/1
493
494
496/11
497
145.5
146.4
146.5
146.6
146.7
144.8
145.2
145.3
144.4
145.6
144.6
145.4
145.1
144.1
144.3
143.9
143.7
144.0
144.5
145.8
146.3
146.8
144.9
145.0
144.7
145.7
146.9
144.2
145.9
146.2
143.6
143.1
144.2
145.1
144.7
145.7
146.1
146.0
145.8
145.9
146.2
146.3
146.8
146.9
ZBYDNIOW
"EKOWODA" S.C. RZESZÓW
KANALIZACJA SANITARNA Z PRZYKANALIKAMI
DLA WSI DZIERDZIOWKA GM. ZALESZANY


5471 500.00
str. 5
str. 3
str. 4
146.6 dr. j. e. w.
WA90
dr.
ϕ 200
G5n


PRZEJŚCIE POD DROGĄ NR 1
RURA OSŁ. STALOWA
ϕ 356 ∧ 10,5 L = 15,0 m
MAPA TEMATYCZNA
Założona w 1987 roku przez
PRZEDSIĘBIORSTWO USŁUG GEODEZYJNYCH
I KARTOGRAFICZNYCH W NISKU
155.124.171
1:1000

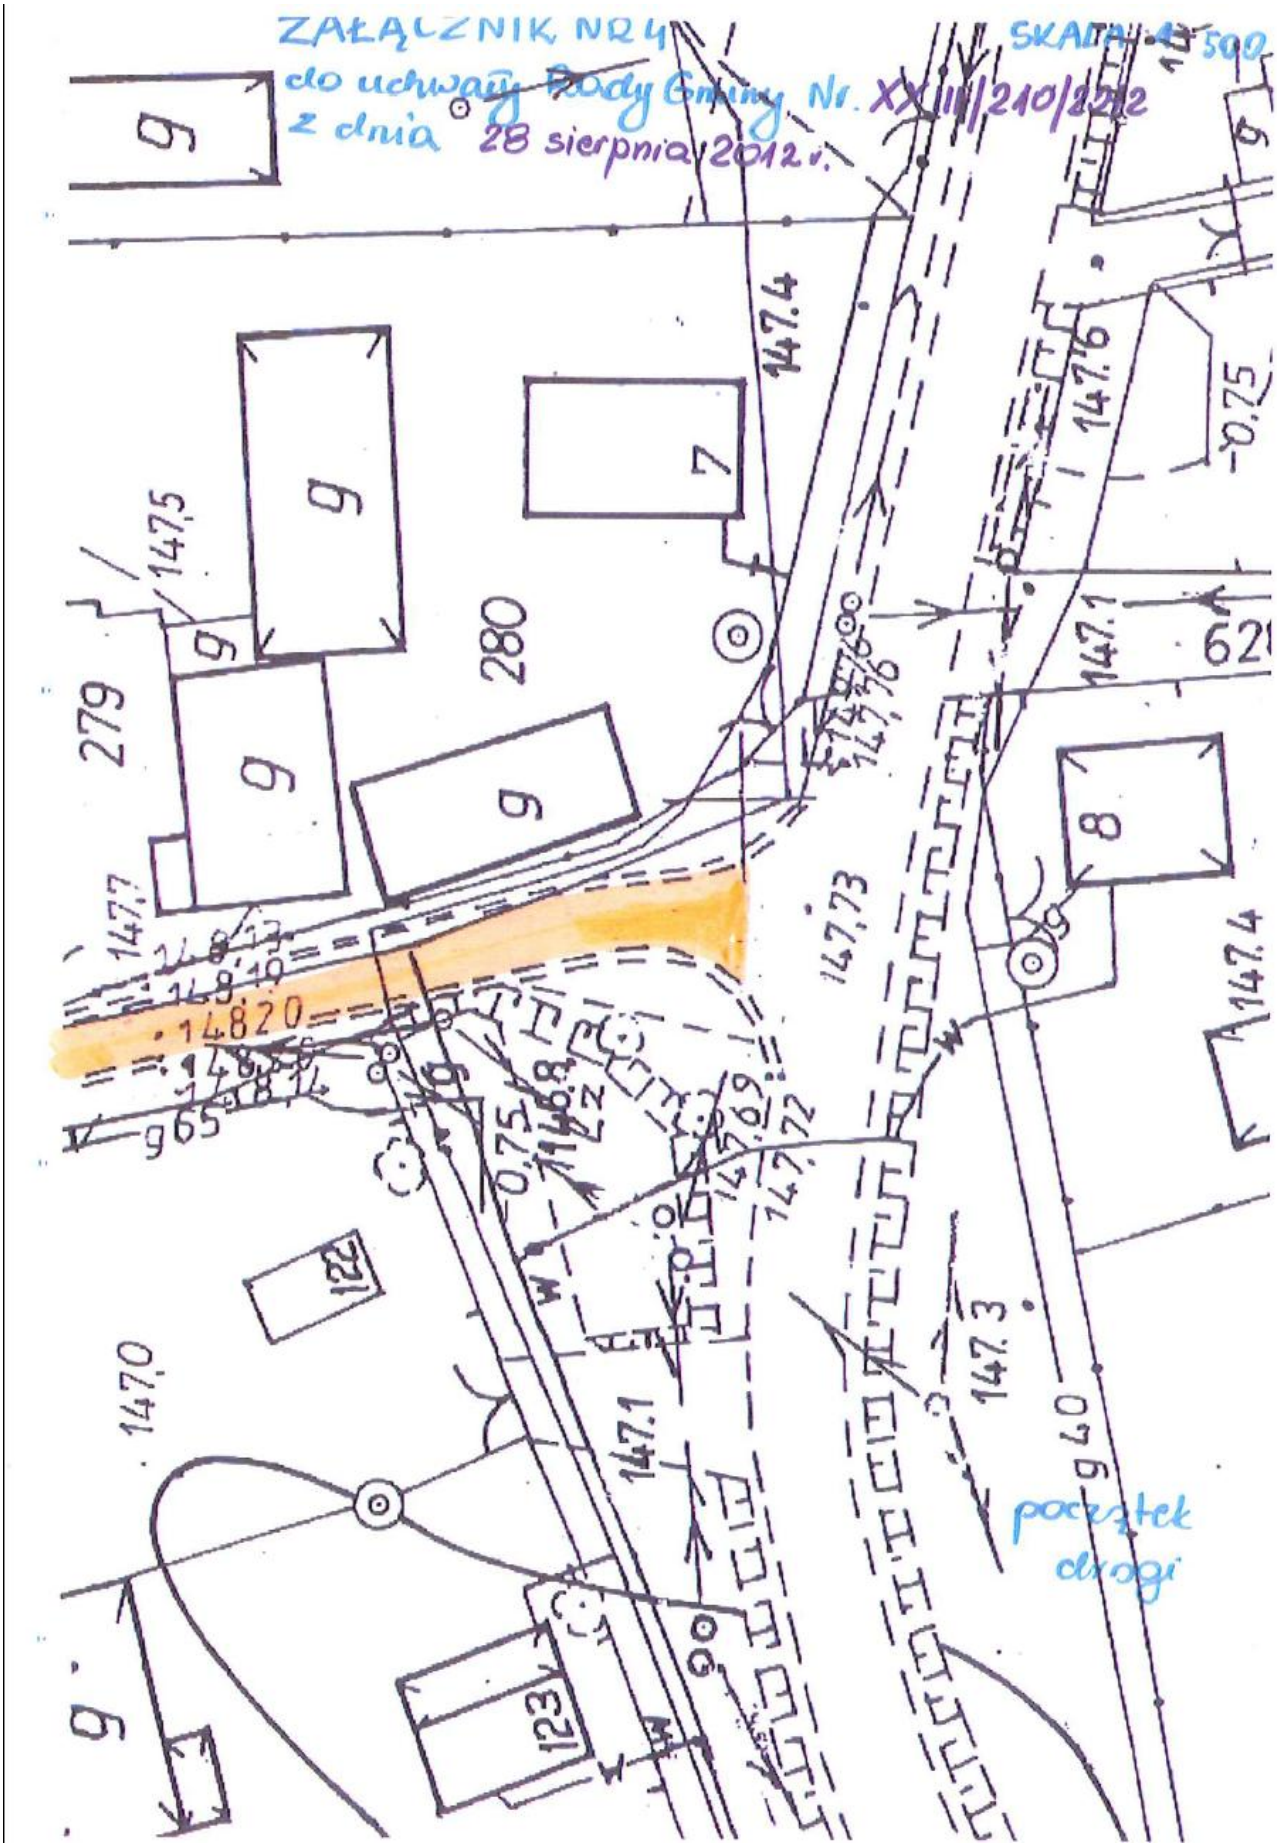

koniec drogi
K 15/9
K 15/10
K 15/7
K 15/8
K 15/6
K 15/5
K 15/4
K 15/3
K 15/2
K 15/1
G 55
G 77
G 78
WA 90
WA 92
1+472
Ps
B
38
22
32
24
62
146.3
146.0
145.8
145.5
145.3
146.6
146.4
145.5
ø 200

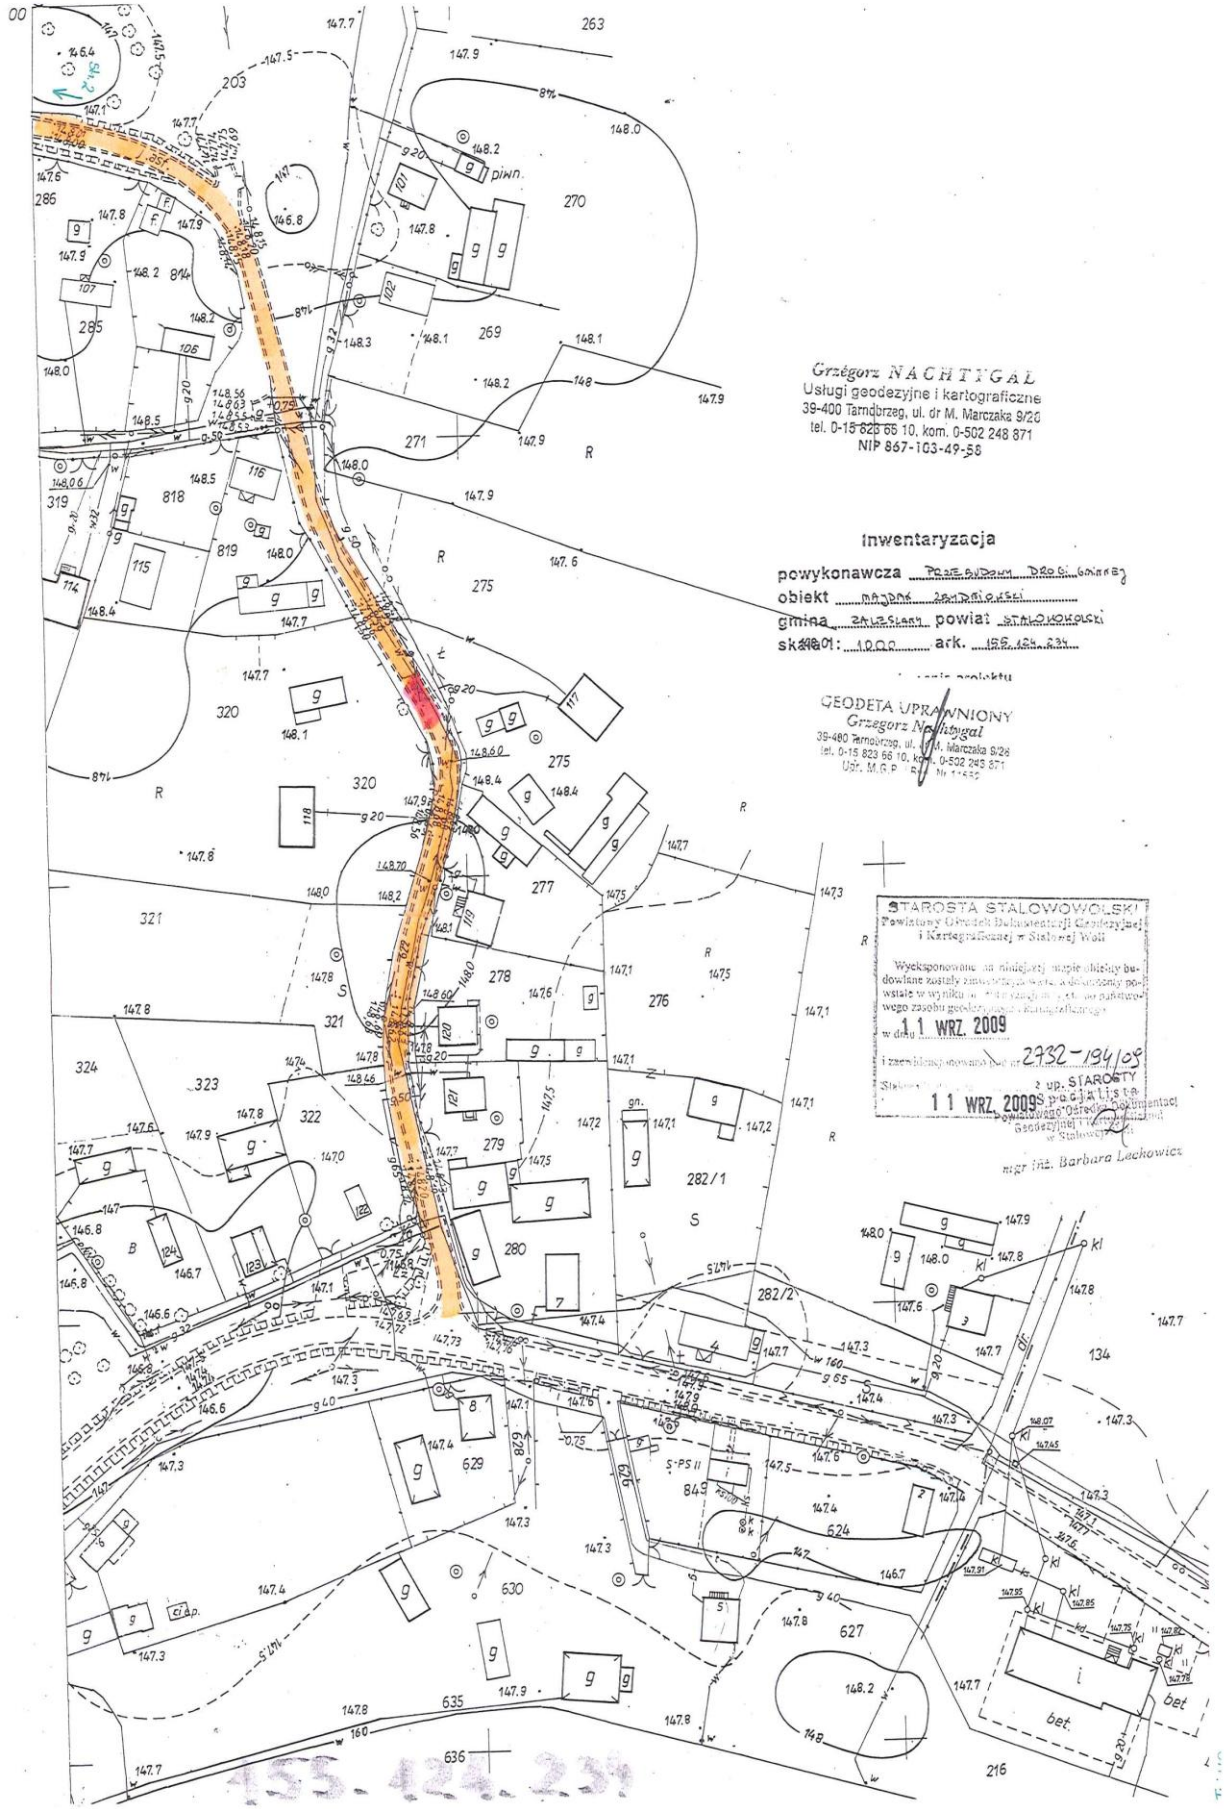
„Majdan Zbydniowski – Urle"

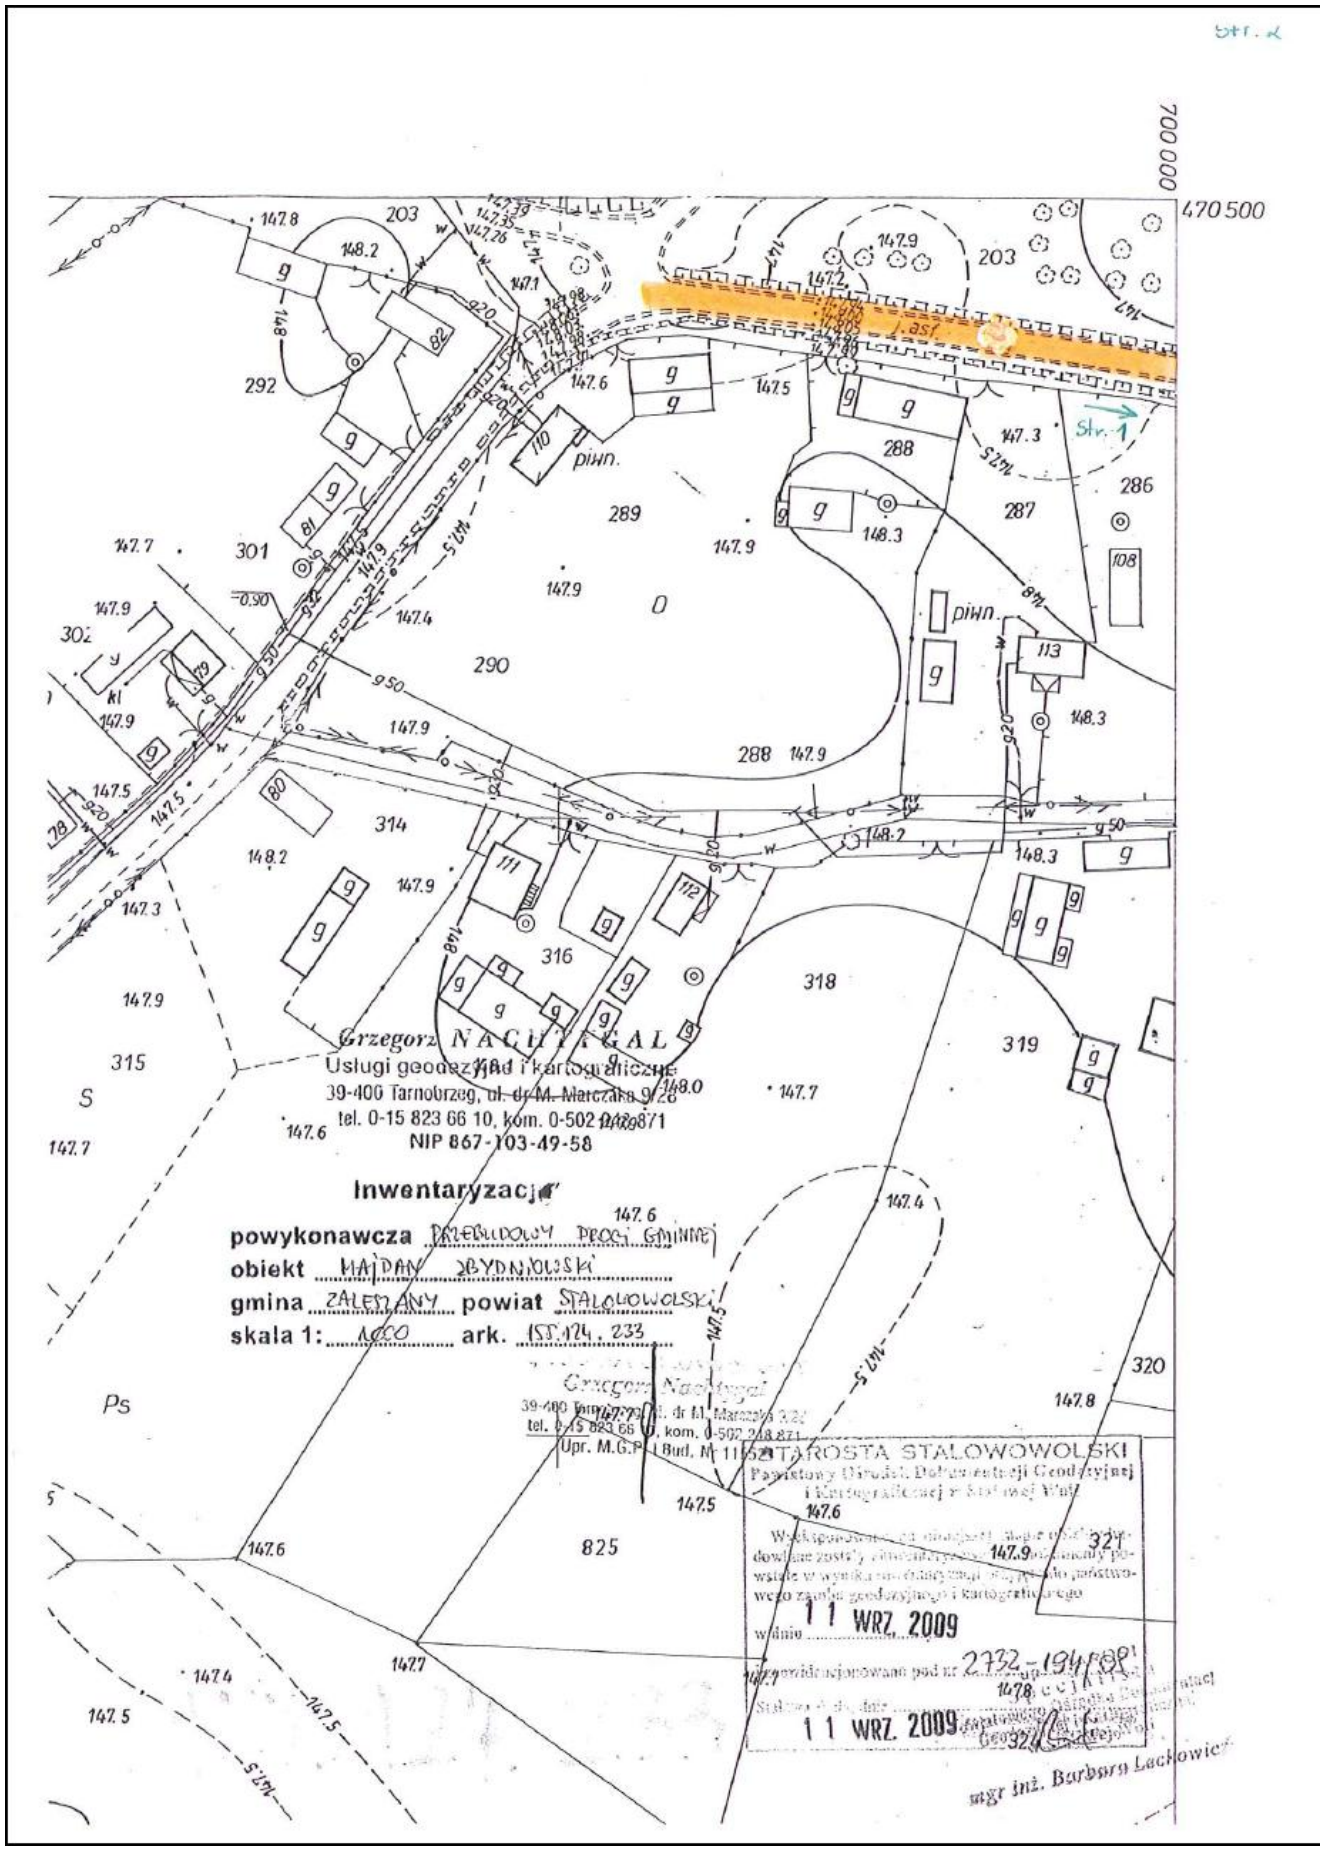
Droga nr 4 położona jest na działce o numerze ewidencyjnym:

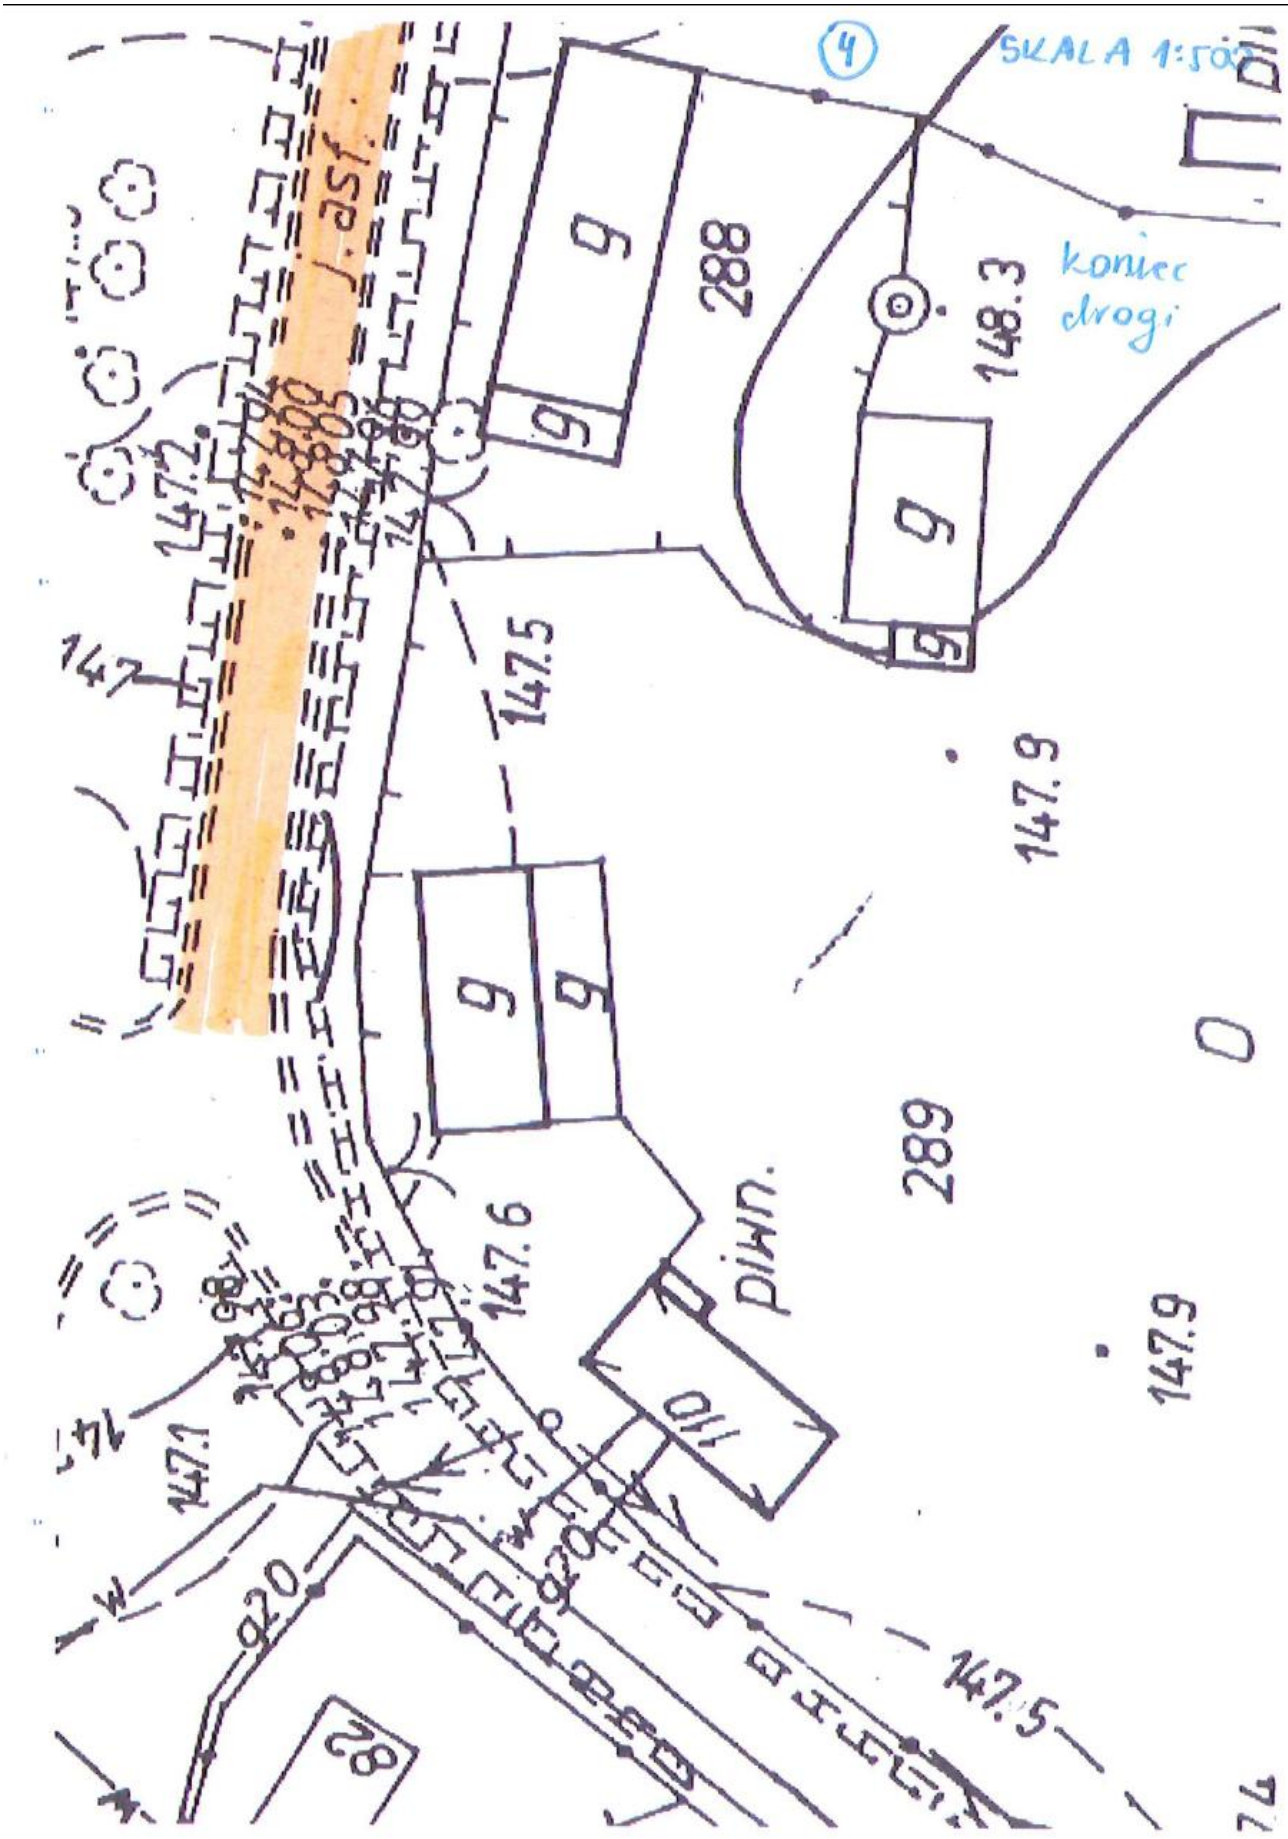
622 – obręb Majdan Zbydniowski

Wyżej wymieniona działka jest własnością Gminy Zaleszany.


ZAŁĄCZNIK NR 4
do uchwały Rady Gminy Nr XXIII/210/2012
z dnia 28 sierpnia 2012 r.
SKALA 1:500
9
7
8
280
279
147,5
147,4
147,6
147,1
147,73
147,72
147,3
147,0
147,7
14820
965
122
123
0,75
początek drogi


Grzegorz NACHTYGAL
Usługi geodezyjne i kartograficzne
39-400 Tarnobrzeg, ul. dr M. Marczaka 9/26
tel. 0-15 823 66 10, kom. 0-502 248 871
NIP 867-103-49-56
inwentaryzacja
powykonawcza
obiekt
gmina
powiat
skala 1:1000
ark.
GEODETA UPRAWNIONY
Grzegorz Nachtygal
STAROSTA STALOWOWOLSKI
Powiatowy Ośrodek Dokumentacji Geodezyjnej i Kartograficznej w Stalowej Woli
11 WRZ. 2009
2732-134/09
mgr inż. Barbara Lachowicz
155.424.231


700 000
470 500
Str. 1
Grzegorz NACZYNGAL
Usługi geodezyjne i kartograficzne
39-400 Tarnobrzeg, ul. dr M. Marczaka 9/28
tel. 0-15 823 66 10, kom. 0-502 248 871
NIP 867-103-49-58
Inwentaryzacja
powykonawcza PRZEBUDOWY DROGI GMINNEJ
gmina ZALESZANY powiat STALOWOWOLSKI
skala 1: 1000 ark. 155-124, 233
STAROSTA STALOWOWOLSKI
11 WRZ. 2009
11 WRZ. 2009
mgr inż. Barbara Lachowicz

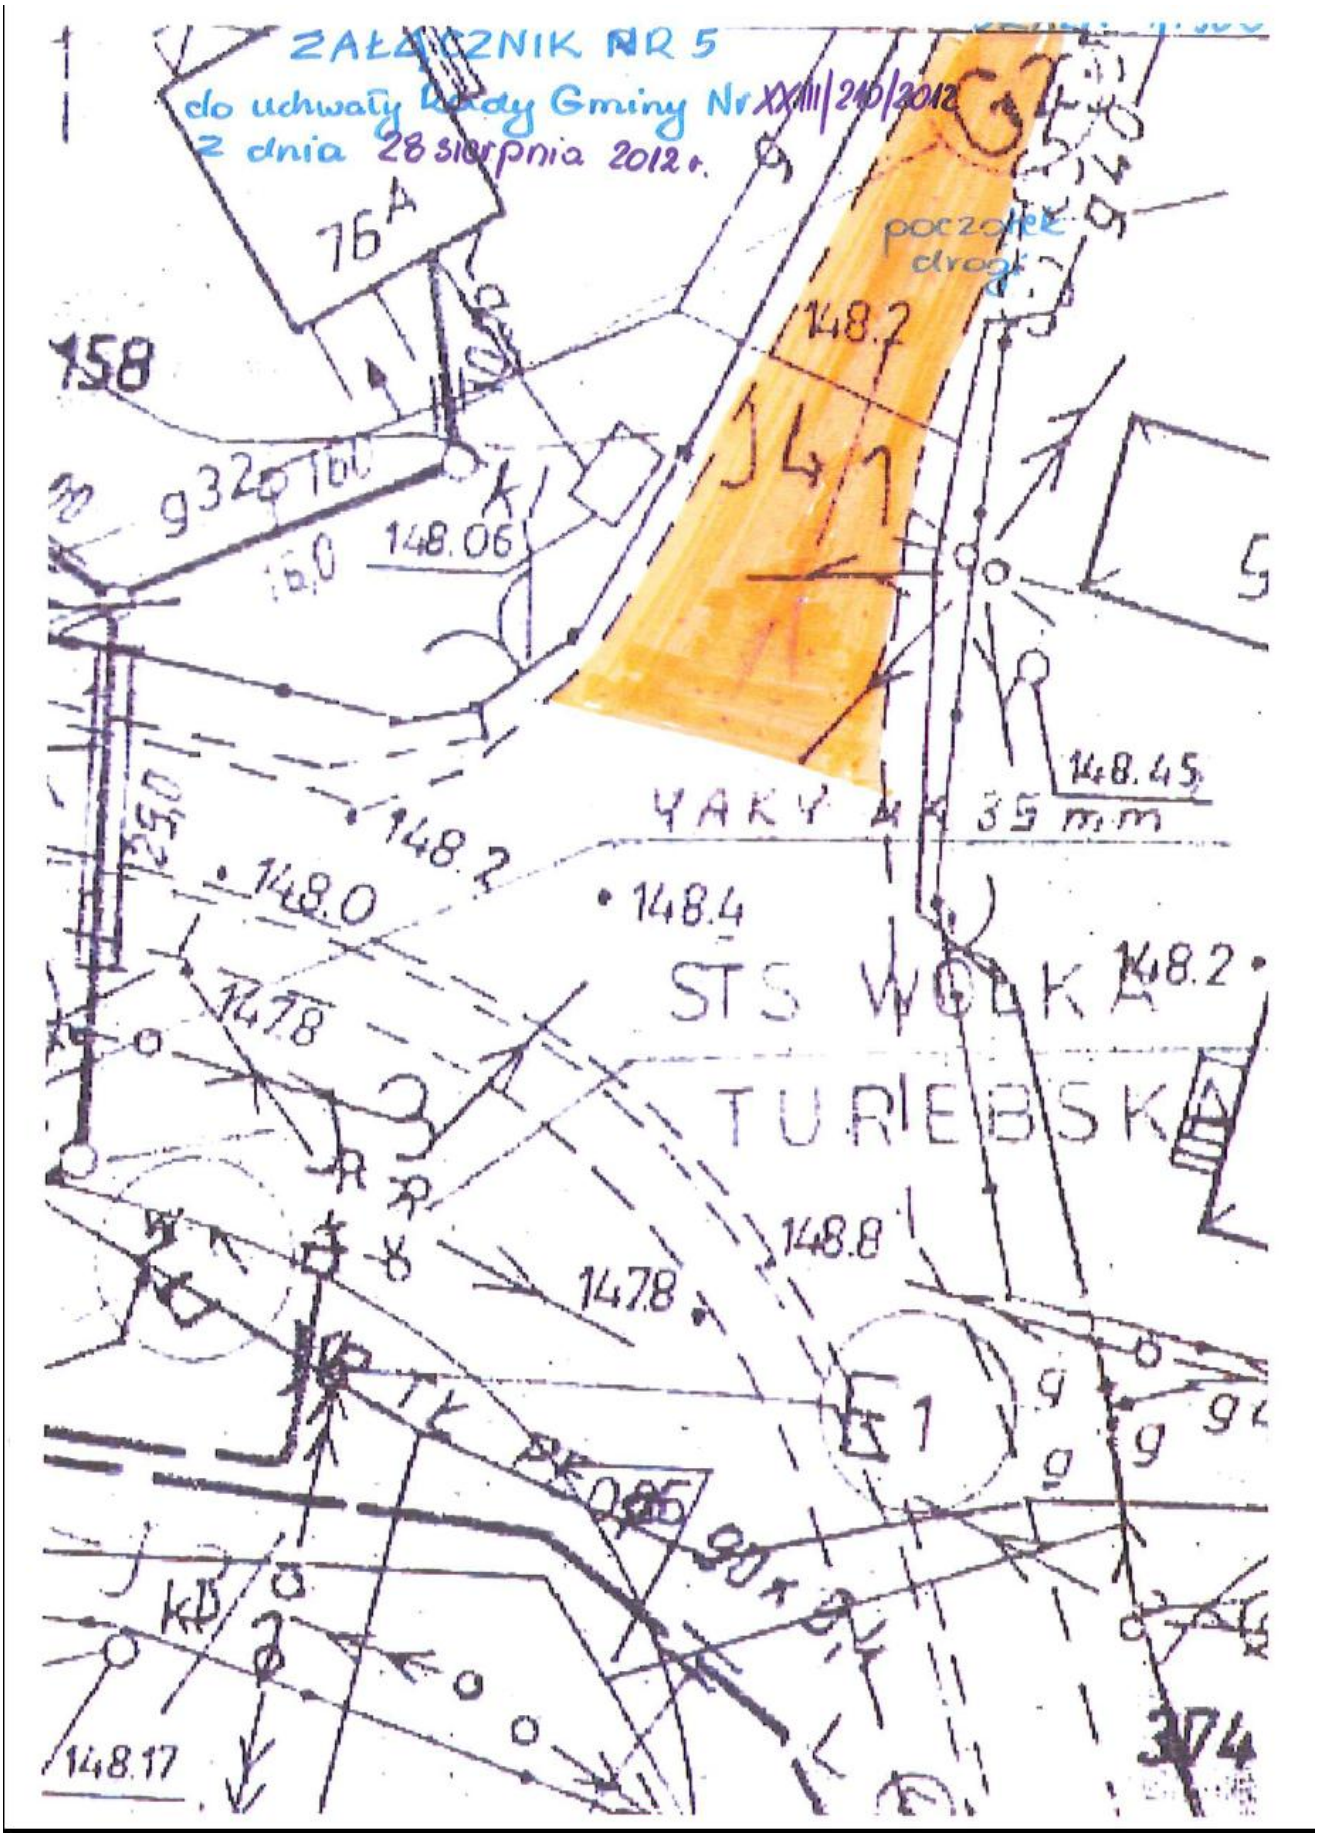

4
SKALA 1:500
288
koniec drogi
148.3
147.5
147.9
289
piwn.
147.6
147.9
147.5
920
28

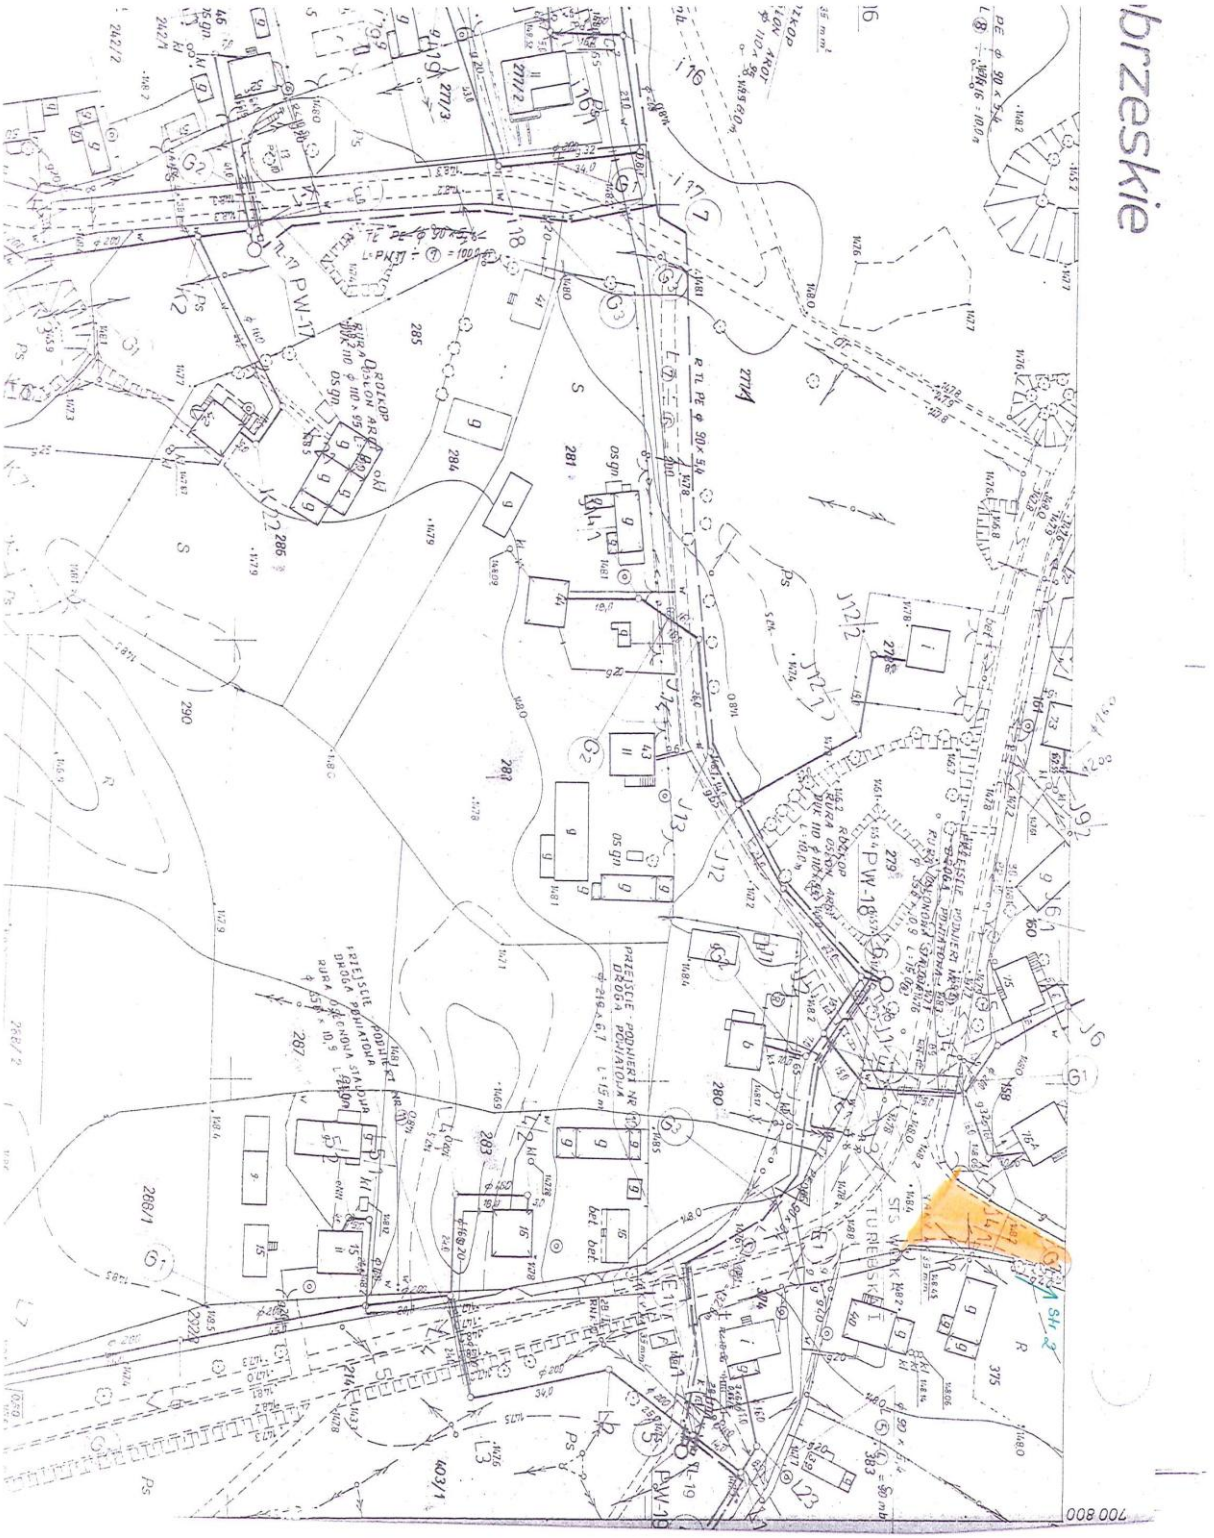
„ Wólka Turebska - Buczyna"

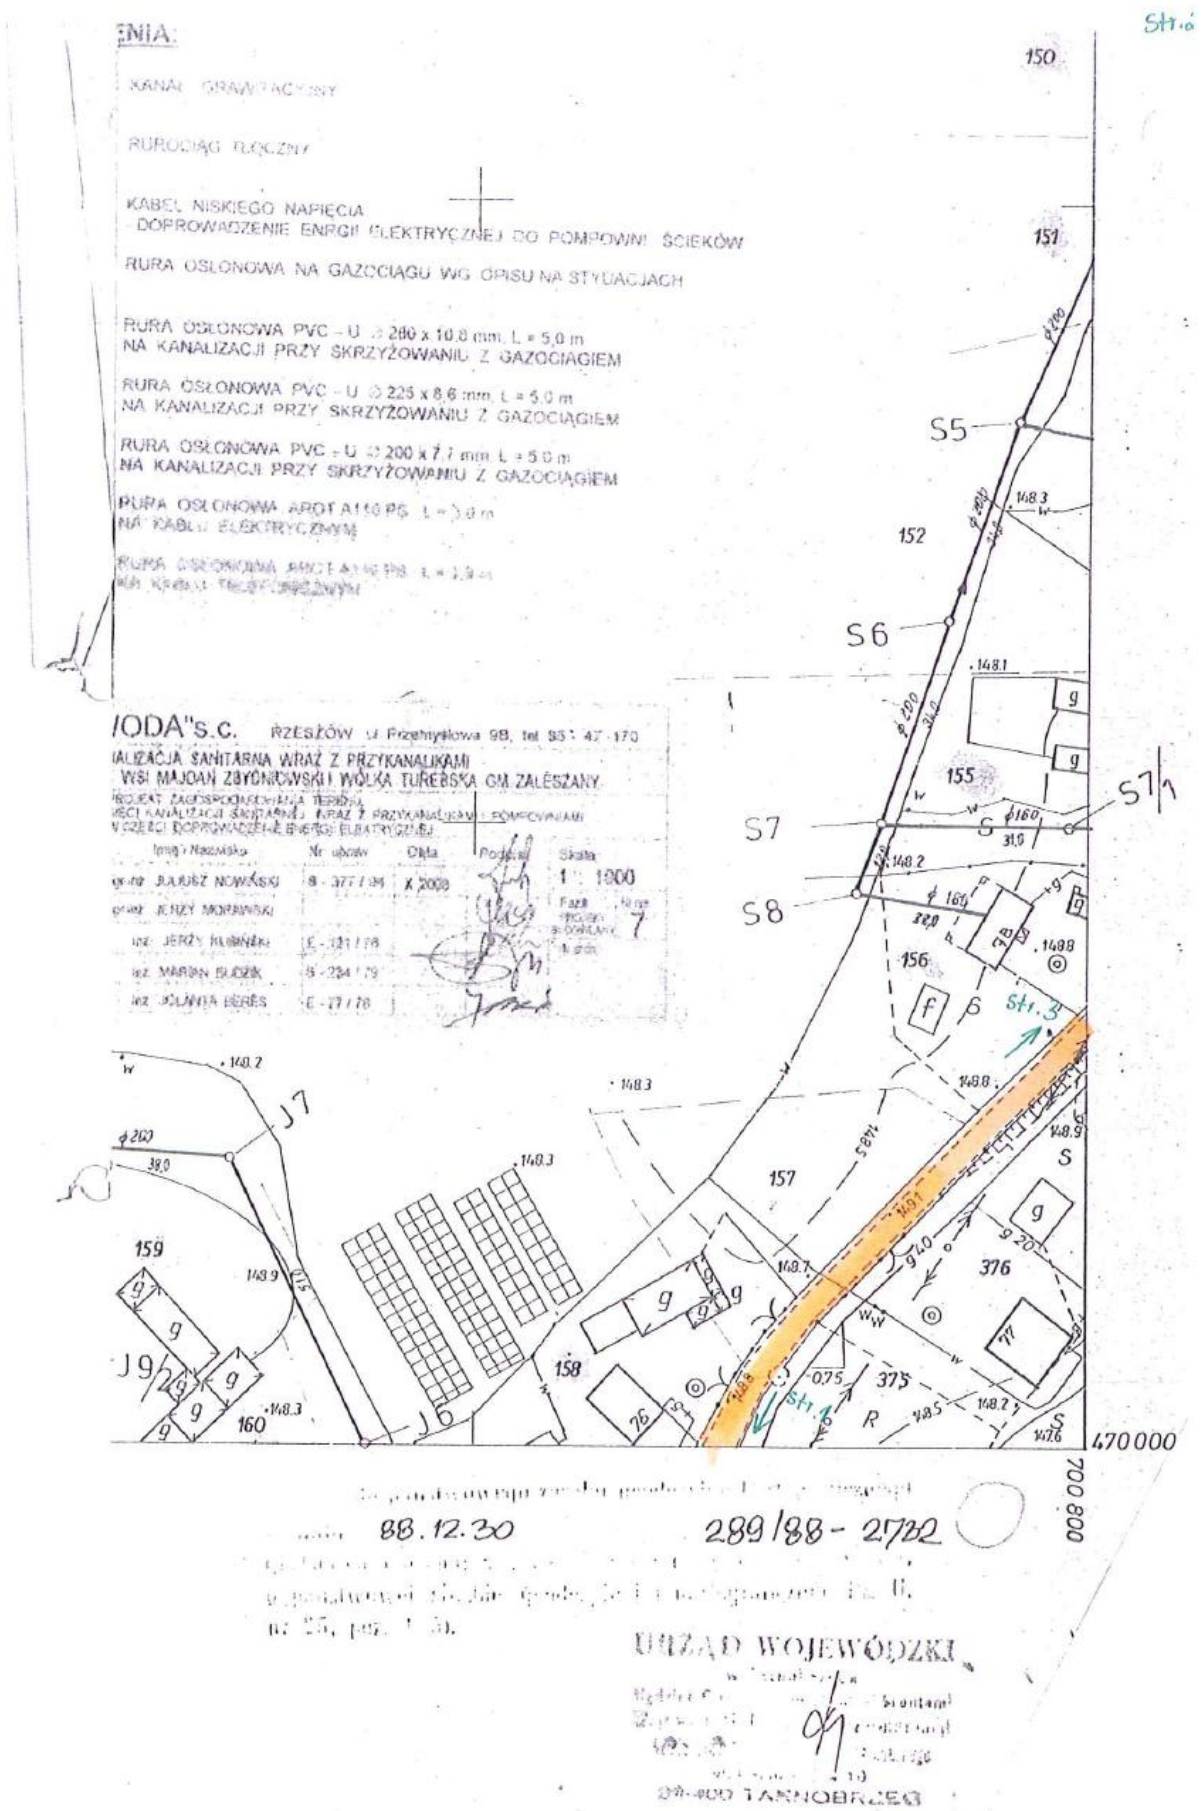
Droga nr 5 położona jest na działkach o numerach ewidencyjnych:

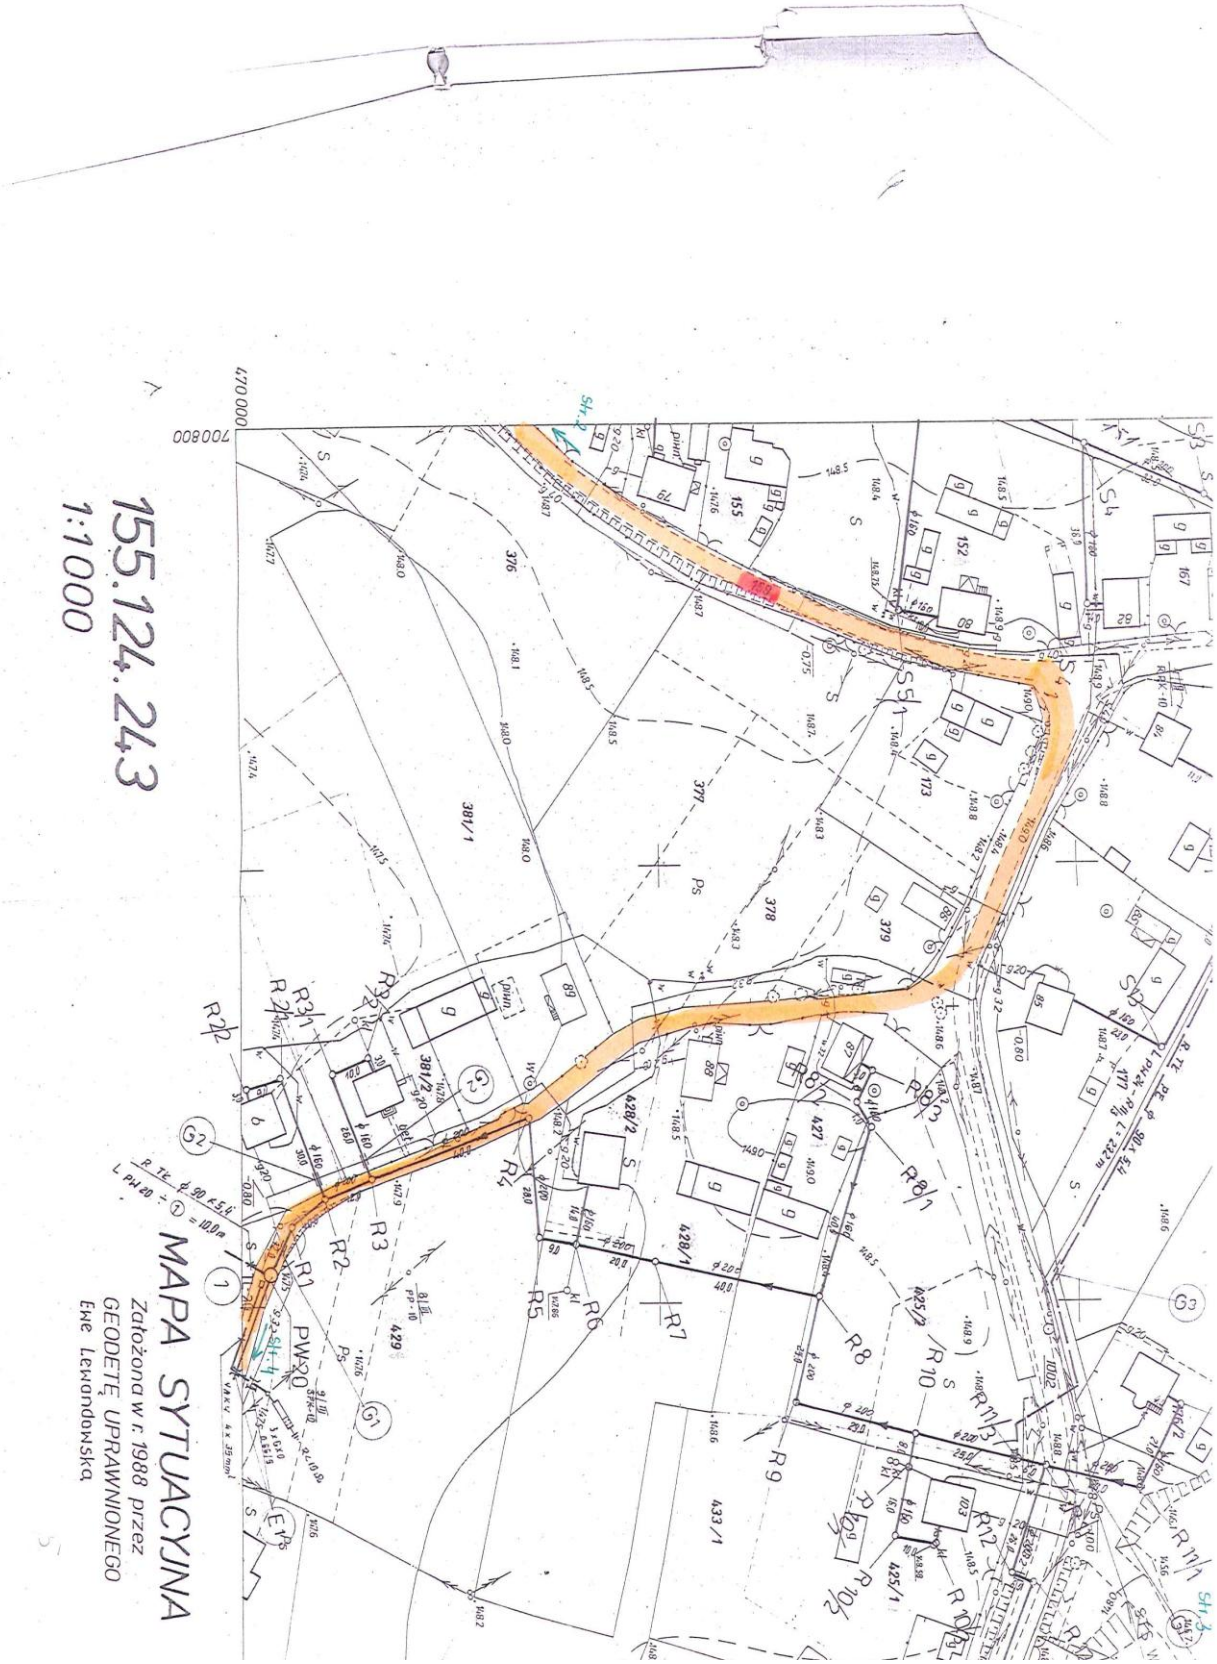
168, 380, 580, 411- obręb Wólka Turebska

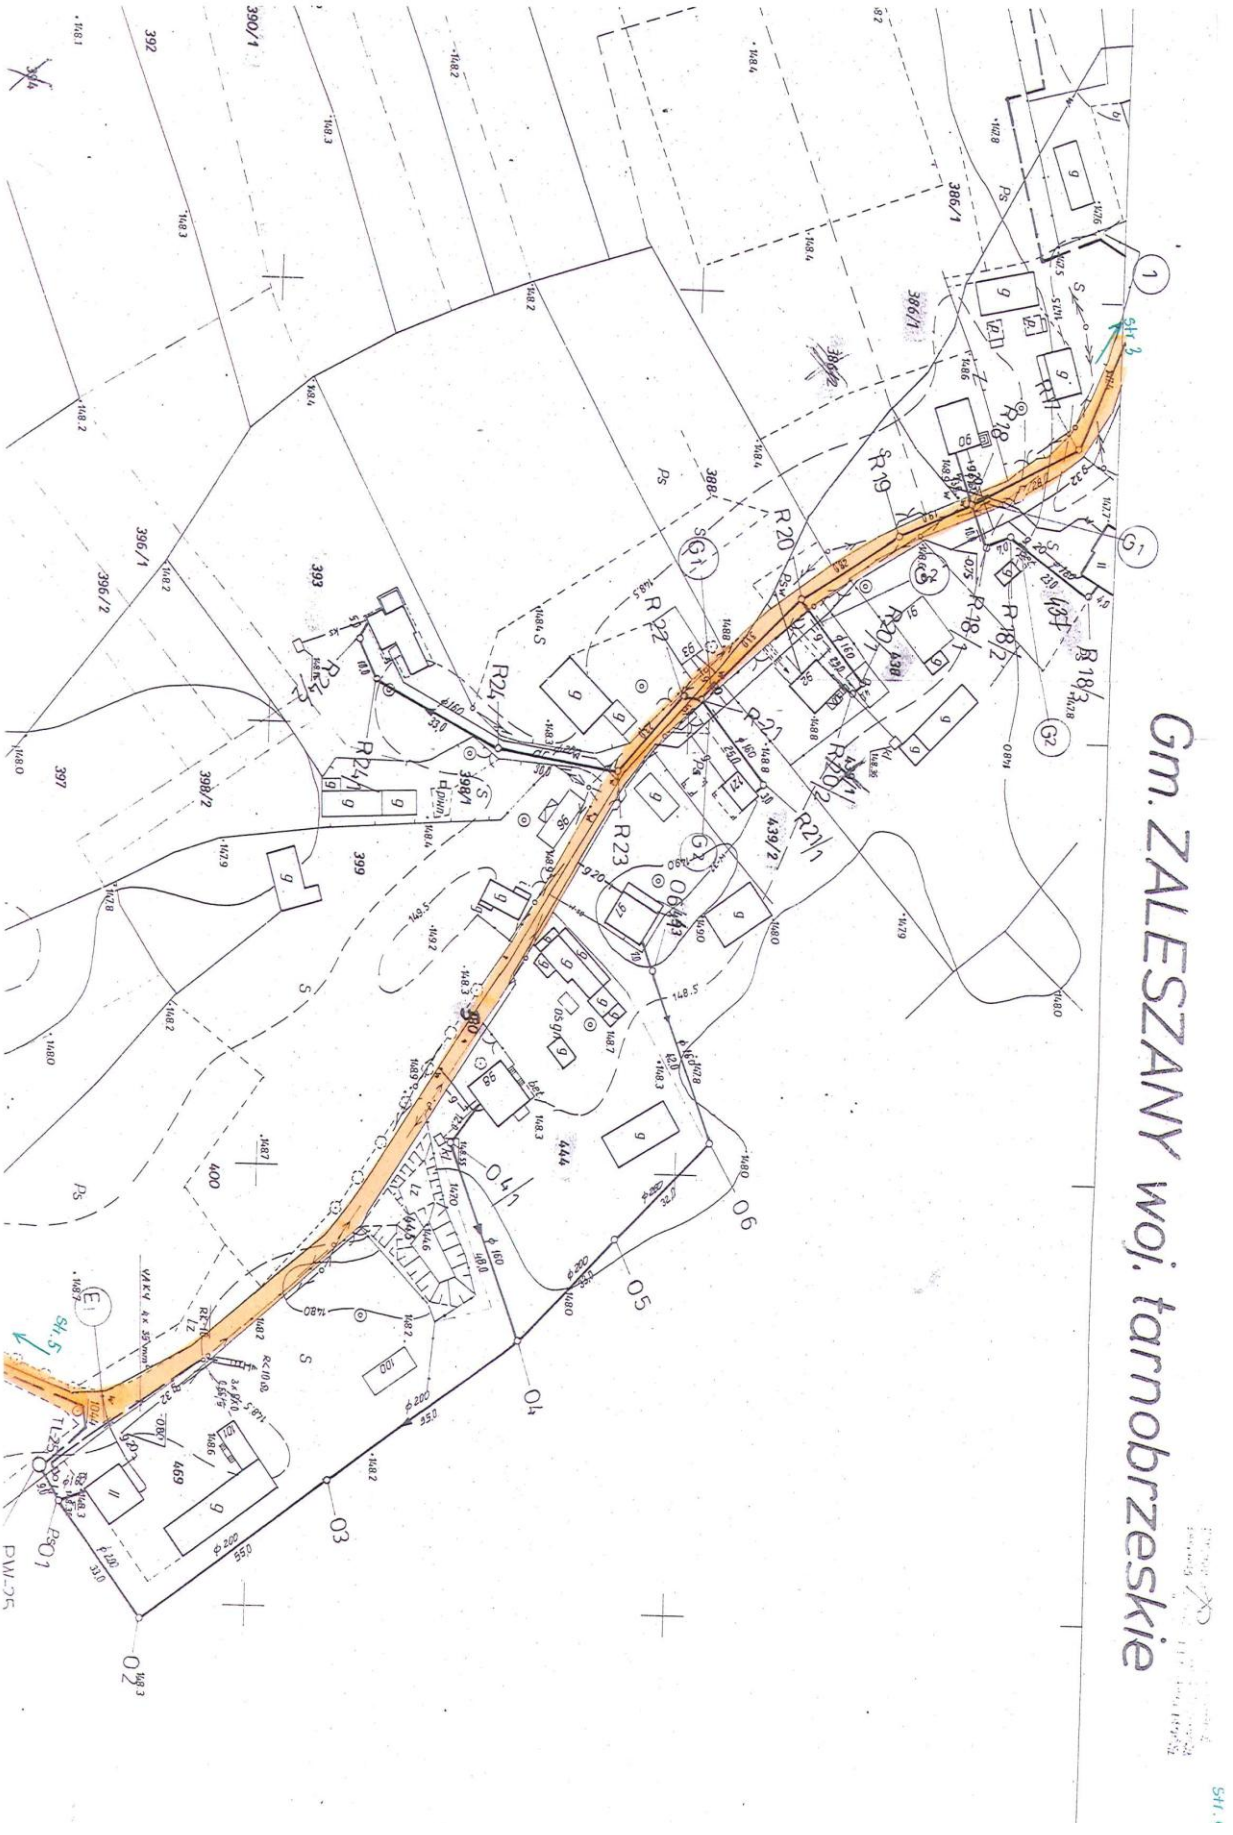
Wyżej wymienione działki są własnością Gminy Zaleszany.

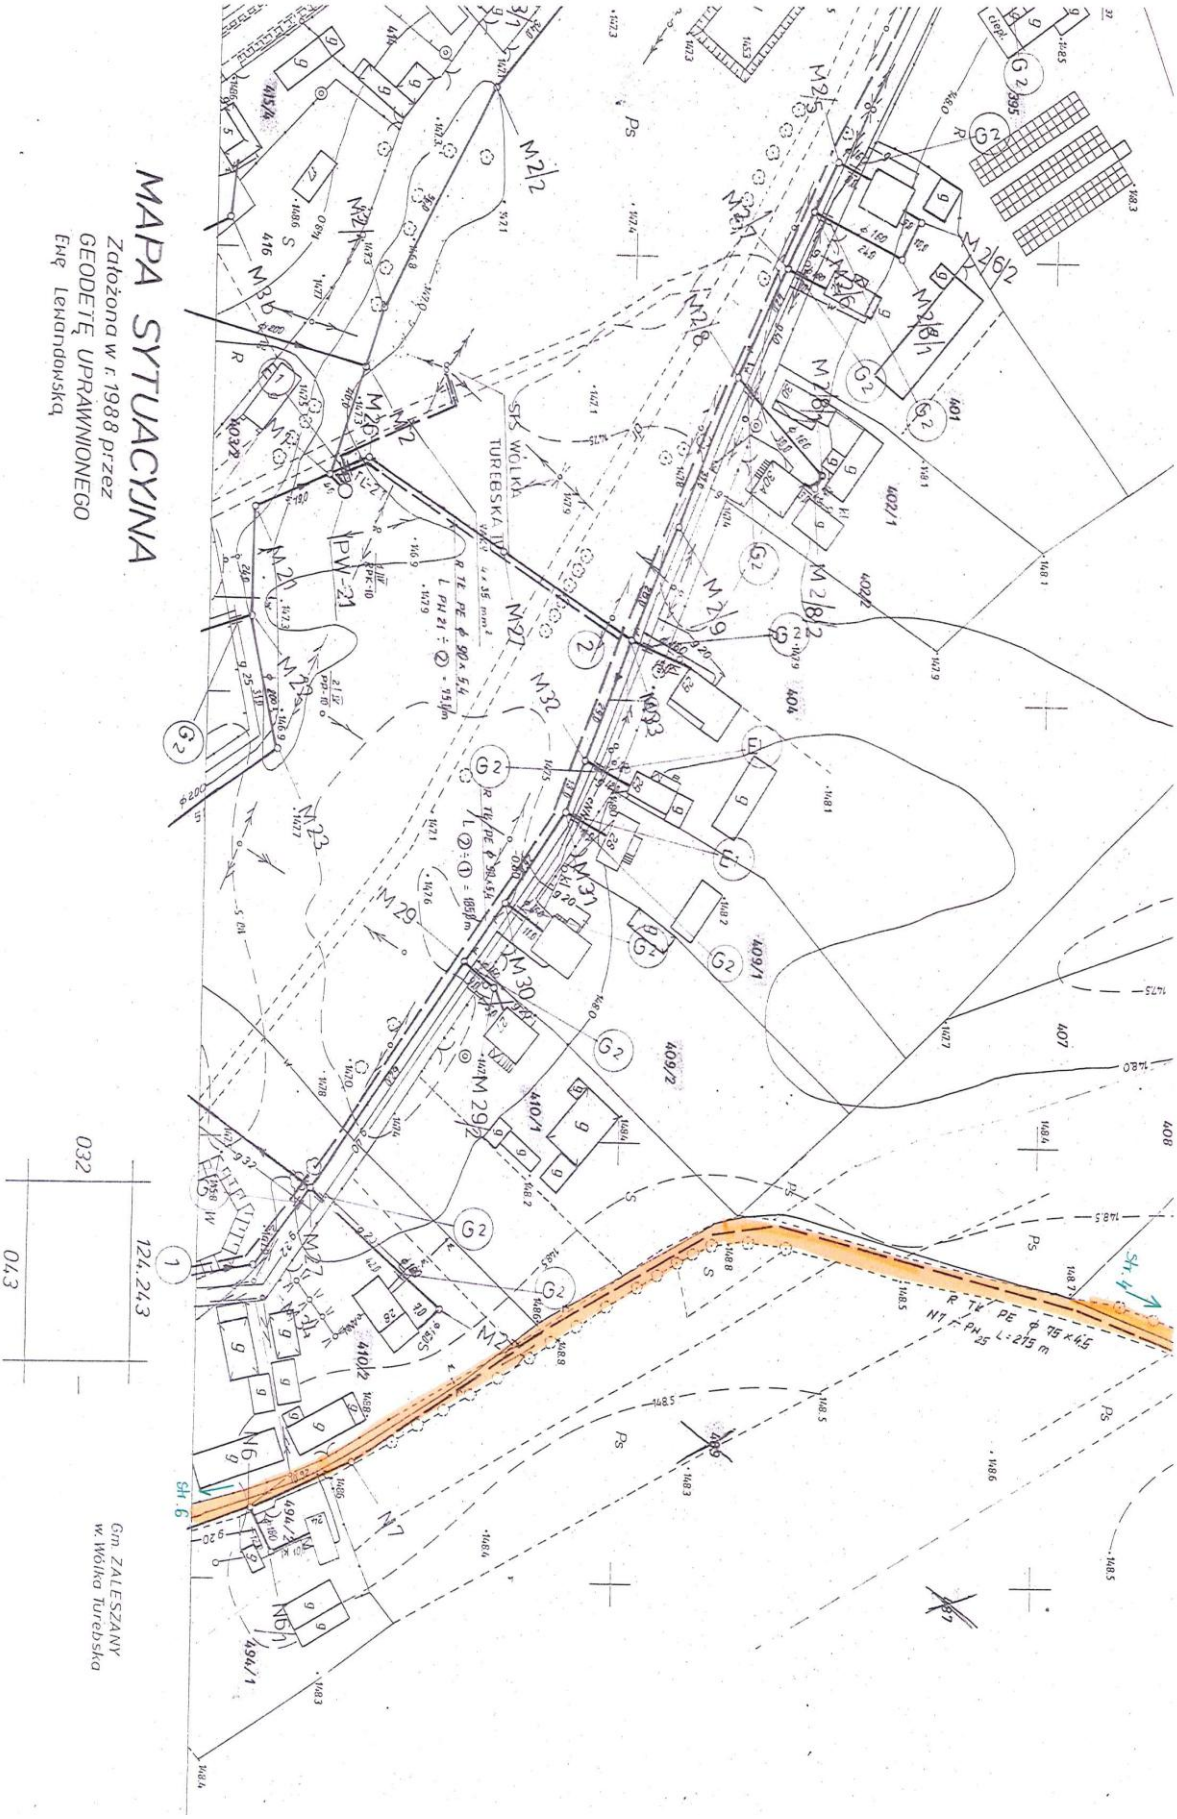

ZAŁĄCZNIK NR 5
do uchwały Rady Gminy Nr XXIII/240/2012
z dnia 28 sierpnia 2012 r.
76A
158
148.7
141
148.06
148.45
148.2
148.0
148.4
148.2
147.8
148.8
147.8
148.17
374

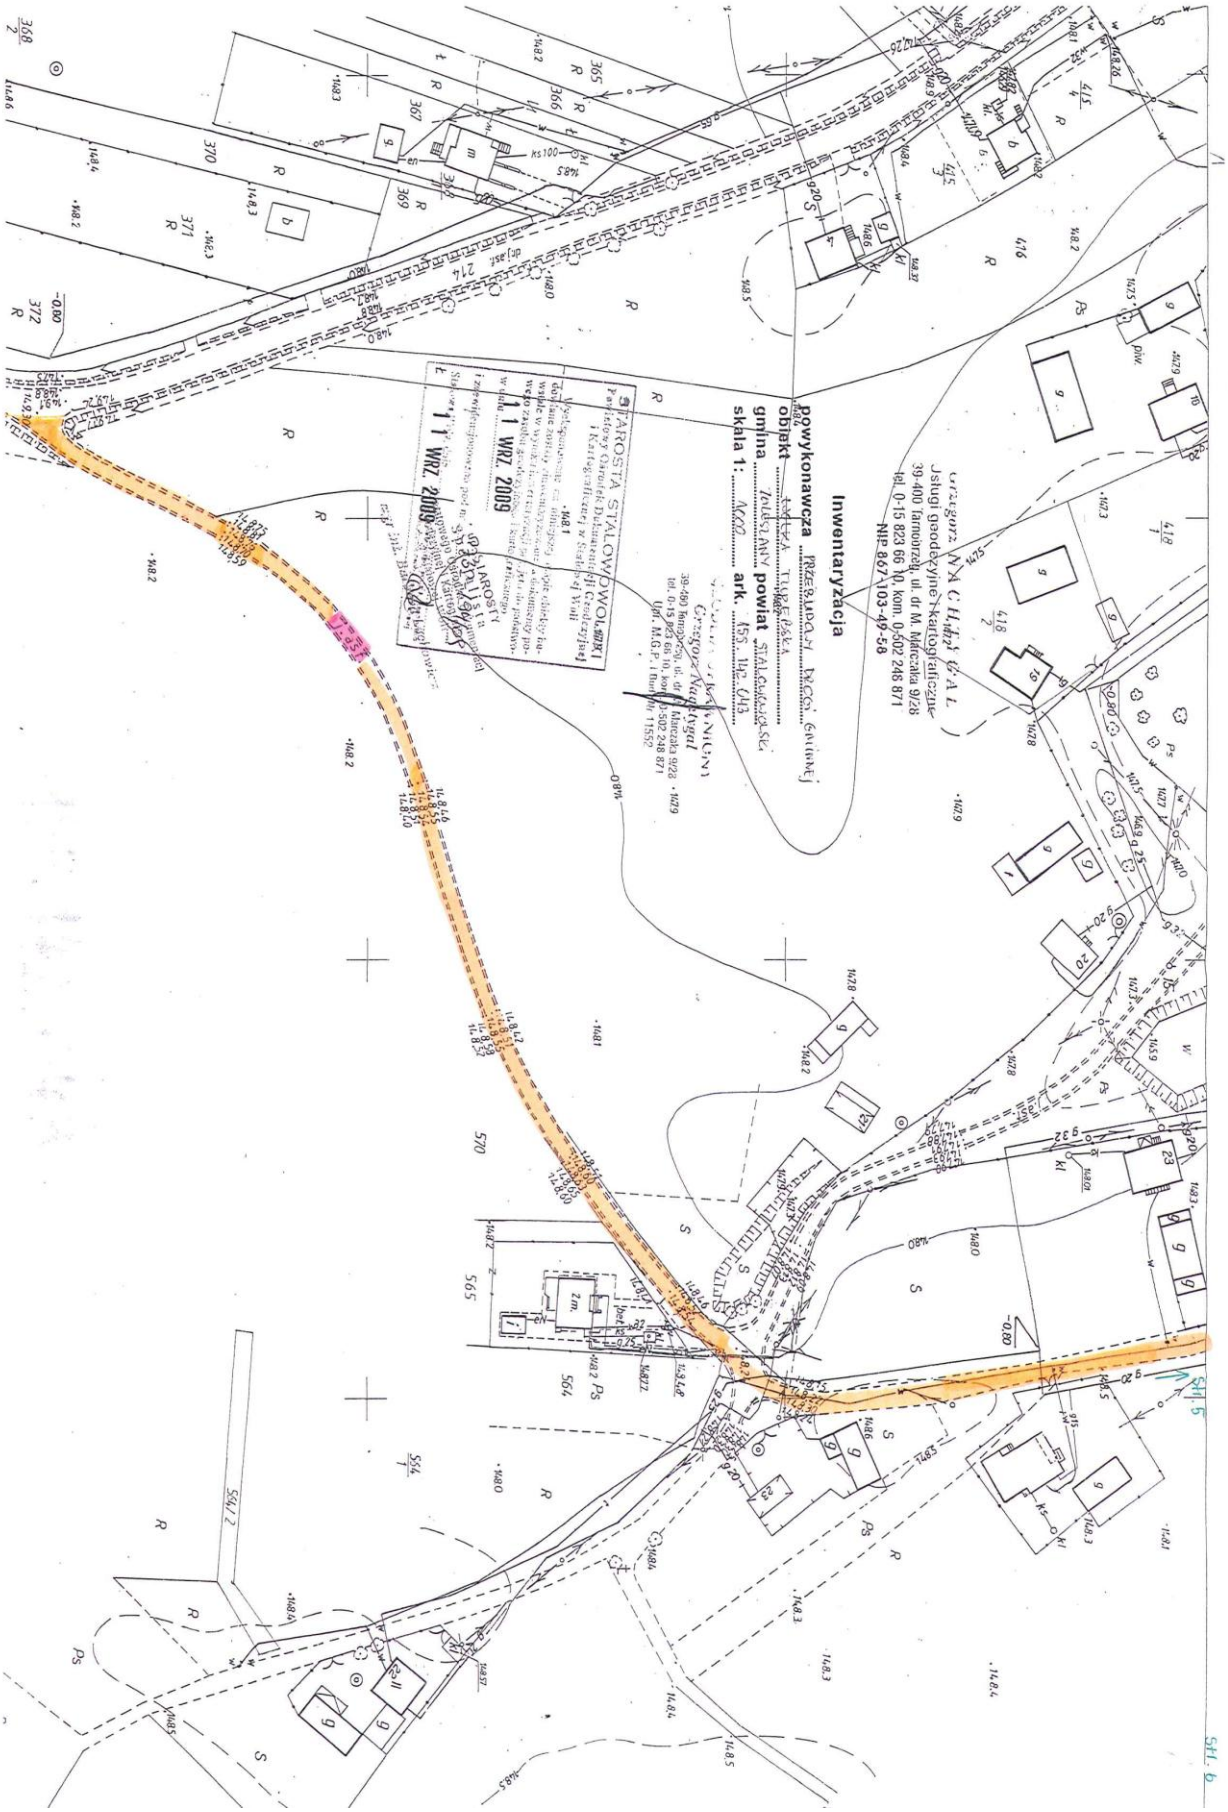

brzeskie
700 800

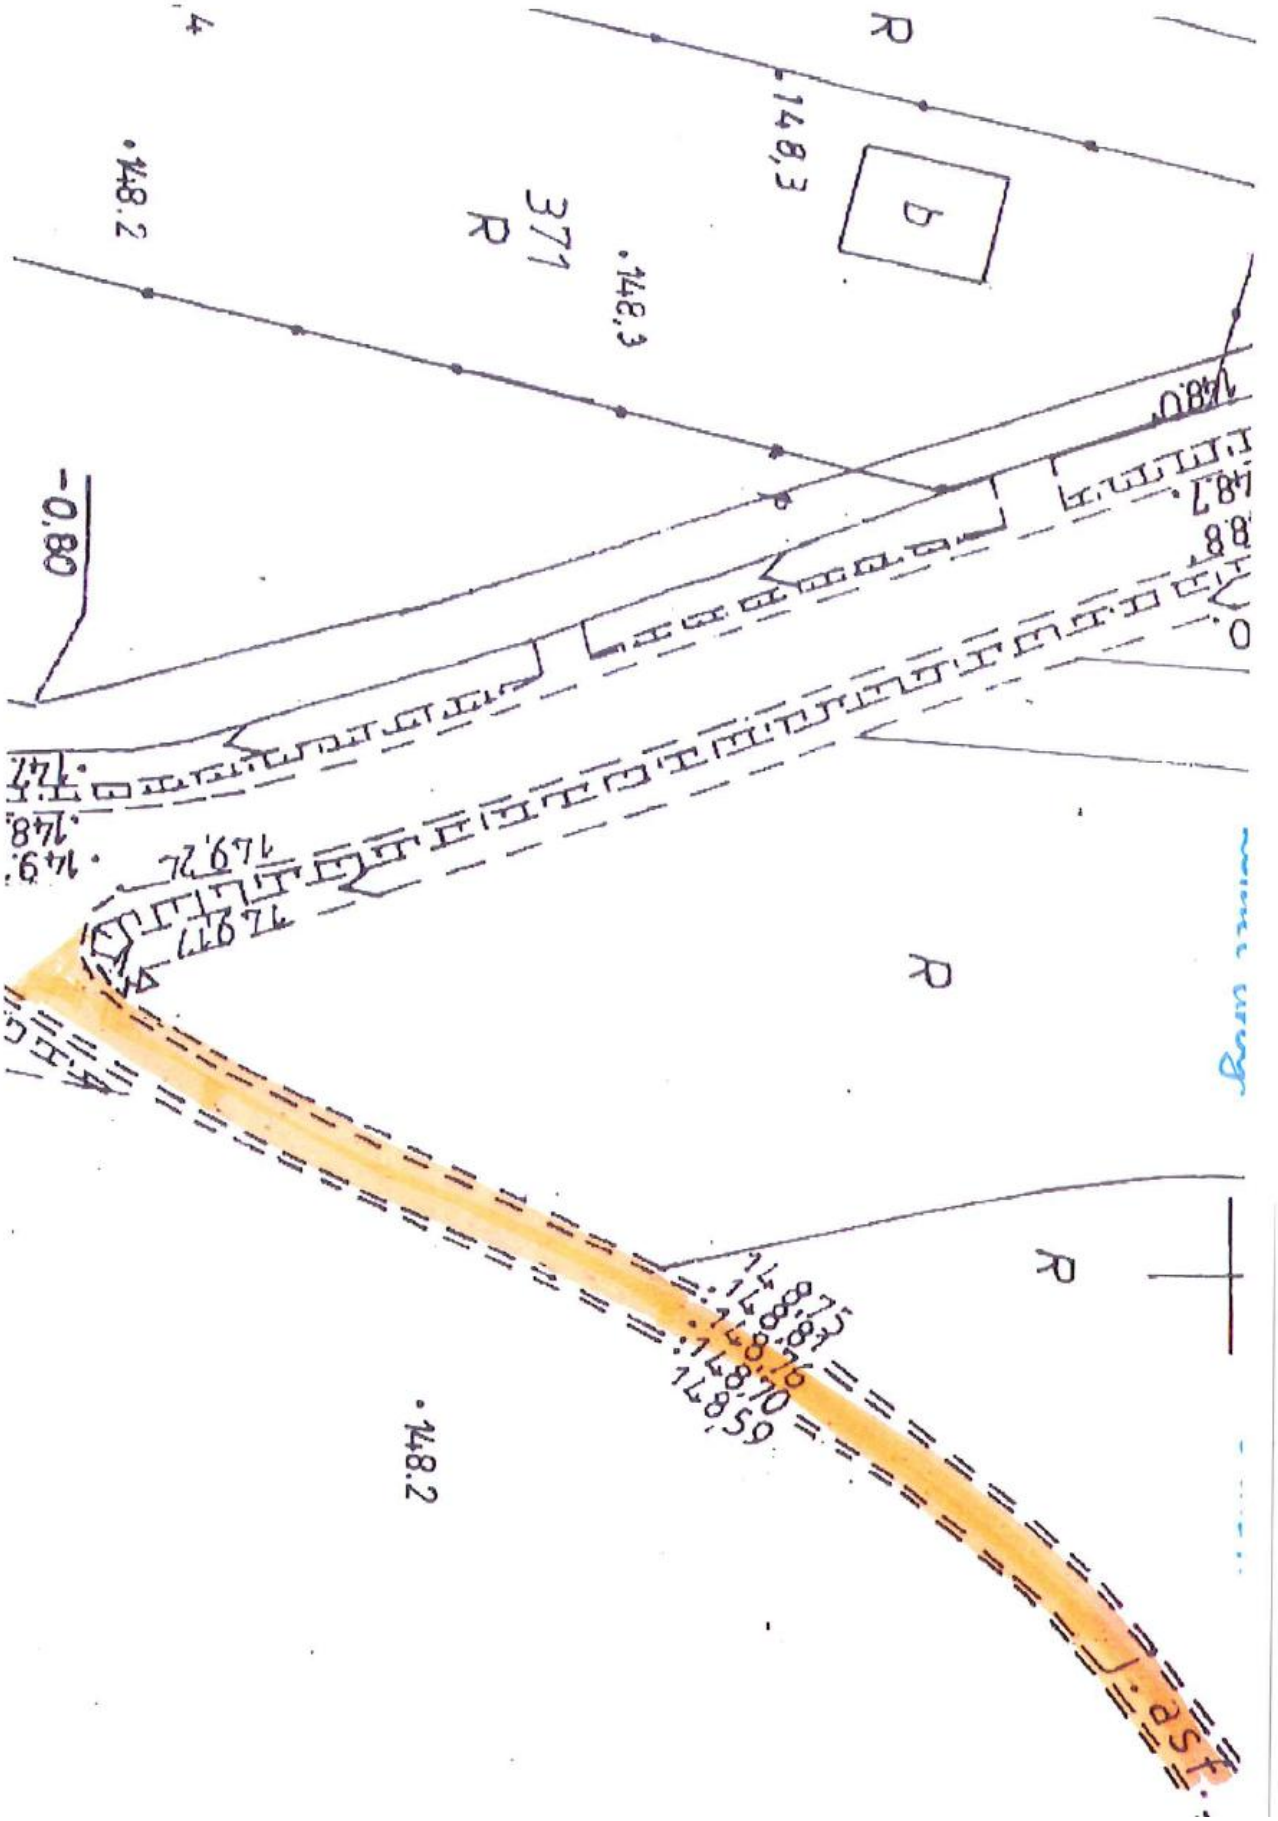

NIA:
KANAŁ GRAWITACYJNY
RUROCIĄG TŁOCZNY
KABEL NISKIEGO NAPIĘCIA
DOPROWADZENIE ENRGII ELEKTRYCZNEJ DO POMPOWNI ŚCIEKÓW
RURA OSŁONOWA NA GAZOCIĄGU WG OPISU NA SYTUACJACH
RURA OSŁONOWA PVC – U Ø 280 x 10,8 mm L = 5,0 m
NA KANALIZACJI PRZY SKRZYŻOWANIU Z GAZOCIĄGIEM
RURA OSŁONOWA PVC – U Ø 225 x 8,6 mm L = 5,0 m
NA KANALIZACJI PRZY SKRZYŻOWANIU Z GAZOCIĄGIEM
RURA OSŁONOWA PVC – U Ø 200 x 7,7 mm L = 5,0 m
NA KANALIZACJI PRZY SKRZYŻOWANIU Z GAZOCIĄGIEM
RURA OSŁONOWA AROT A110 PS L = 3,0 m
NA KABLU ELEKTRYCZNYM
RURA OSŁONOWA ARCT A140 PS L = 3,0 m
NA KABLU ELEKTRYCZNYM
/ODA"s.c. RZESZÓW ul. Przemysłowa 9B, tel. 85 - 47 - 170
ALIZACJA SANITARNA WRAZ Z PRZYKANALIKAMI
WSI MAJDAN ZBYDNIOWSKI I WOLKA TUREBSKA GM. ZALESZANY
PROJEKT ZAGOSPODAROWANIA TERENU
SIECI KANALIZACJI SANITARNEJ WRAZ Z PRZYKANALIKAMI I POMPOWNIAMI
W ZAKRESIE DOPROWADZENIA ENERGII ELEKTRYCZNEJ
Imię i Nazwisko
Nr uprawn.
Data
Podpis
Skala
1 : 1000
Faza
Nr str.
7
mgr. BOGUSŁAW NOWAŃSKI
B - 377 / 84
X 2000
mgr. JERZY MORAWSKI
inż. JERZY RUSINIAK
E - 121 / 78
inż. MARIAN BUDZIK
B - 234 / 79
inż. JOLANTA BERES
E - 27 / 78
150
151
152
155
156
157
158
159
160
375
376
S5
S6
S7
S8
S7/1
J6
J7
J9
Str.1
Str.2
Str.3
Str.4
470 000
700 800
88.12.30
289/88 - 2732
URZĄD WOJEWÓDZKI
39-400 TARNOBRZEG


155.124.243
1:1000
MAPA SYTUACYJNA
Założona w r. 1988 przez
GEODETĘ UPRAWNIONEGO
Ewę Lewandowską
700800
470000


Gm. ZALESZANY woj. tarnobrzeskie


MAPA SYTUACYJNA
Założona w r. 1988 przez
GEODETĘ UPRAWNIONEGO
Ewę Lewandowską
SK WIELKA TUREBSKA
Gm. ZALESZANY
w. Wielka Turebska


Inwentaryzacja
powykonawcza
obiekt
gmina
powiat
skala 1:
ark.
STAROSTA STALOWOWOLSKI
11 WRZ. 2009
Usługi geodezyjne i kartograficzne
39-400 Tarnobrzeg, ul. dr M. Nałęcza 9/28
tel. 0-15 823 66 10, kom. 0-502 248 871
NIP 867-103-49-58

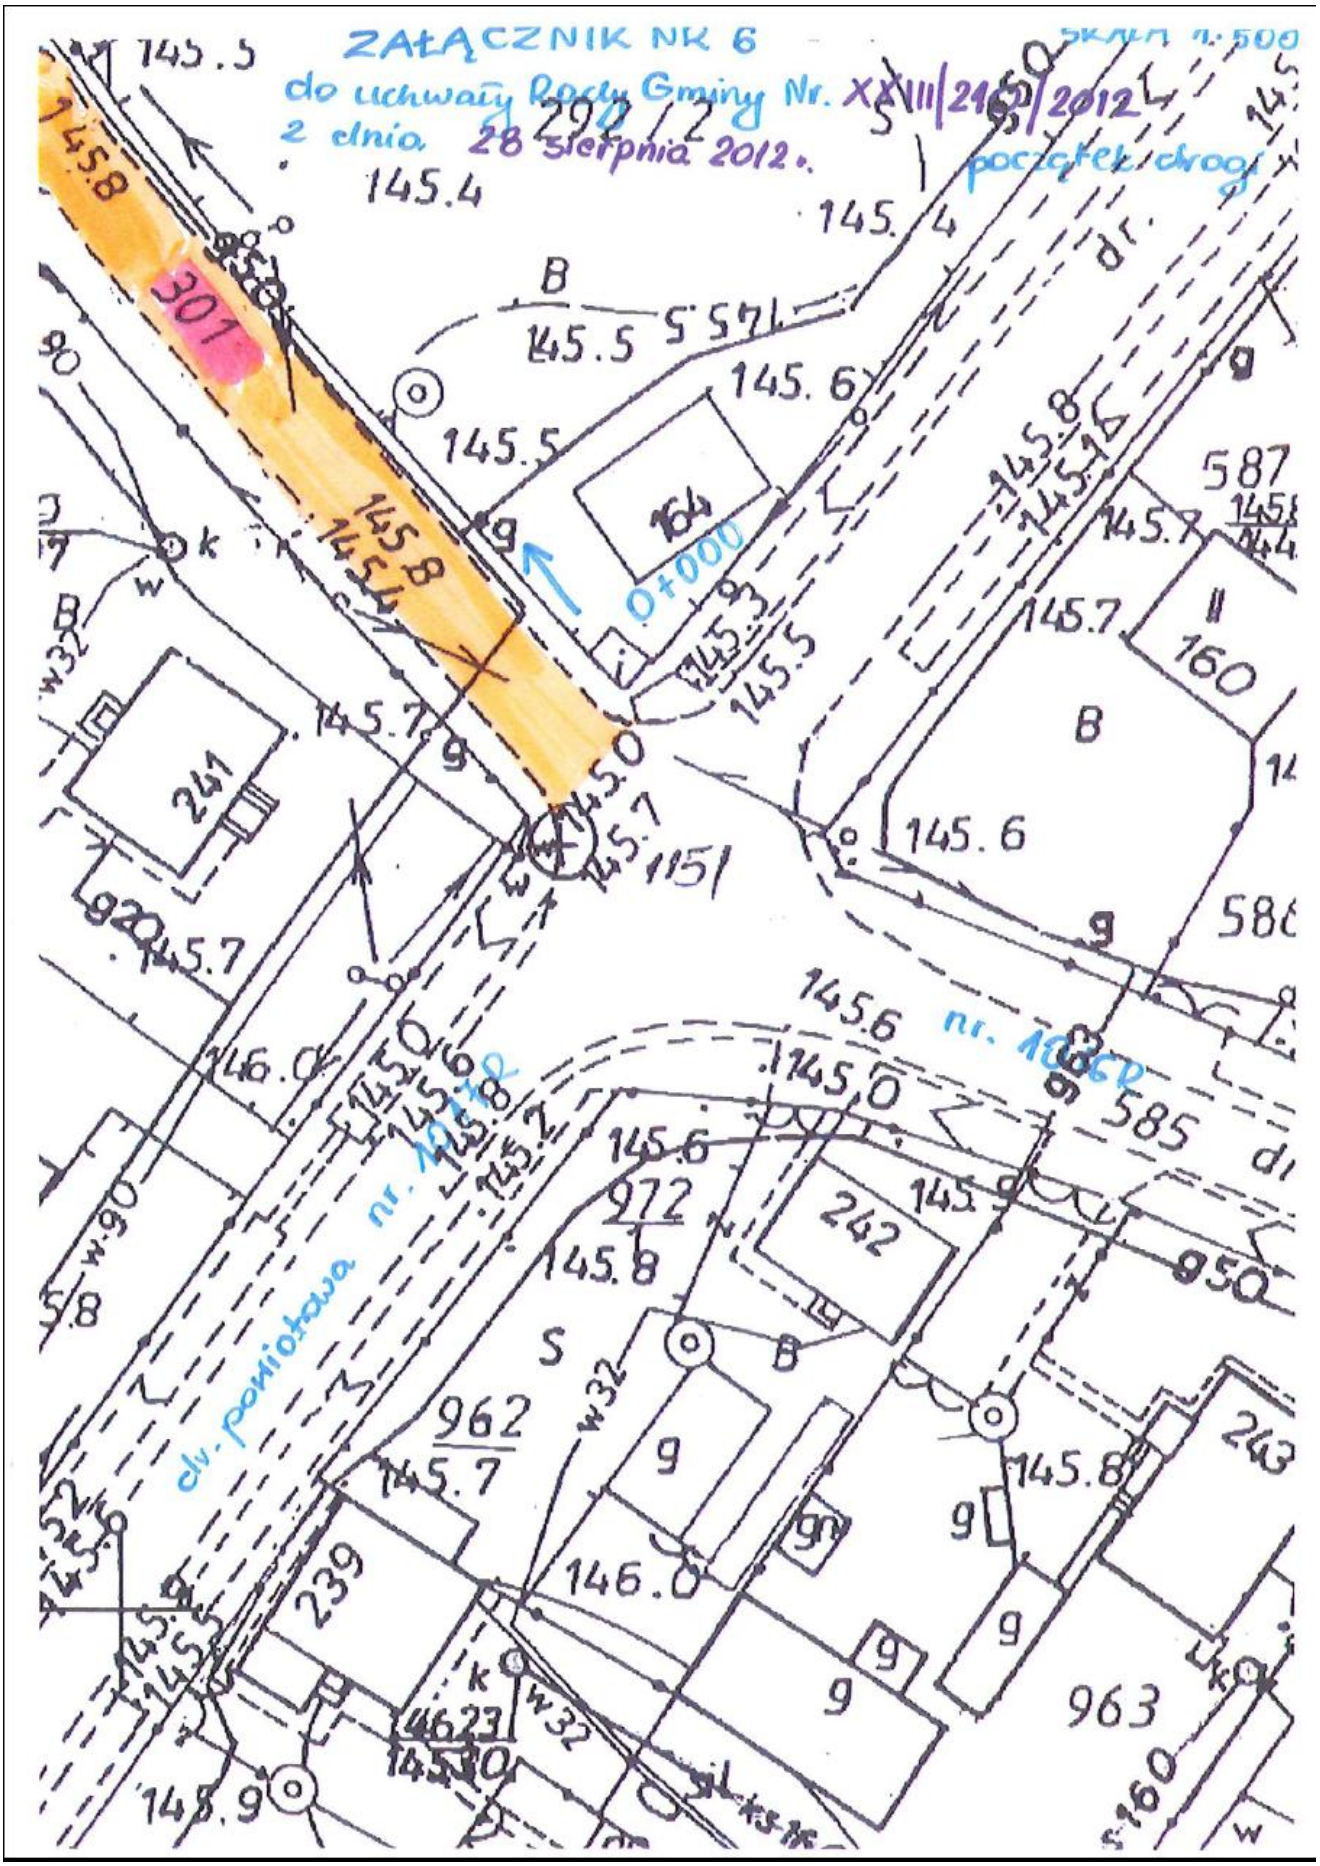

R
148.3
148.2
371
R
148.3
148.0
148.7
148.8
R
148.2
R
148.59
148.70
148.76
148.81
148.85
ast.

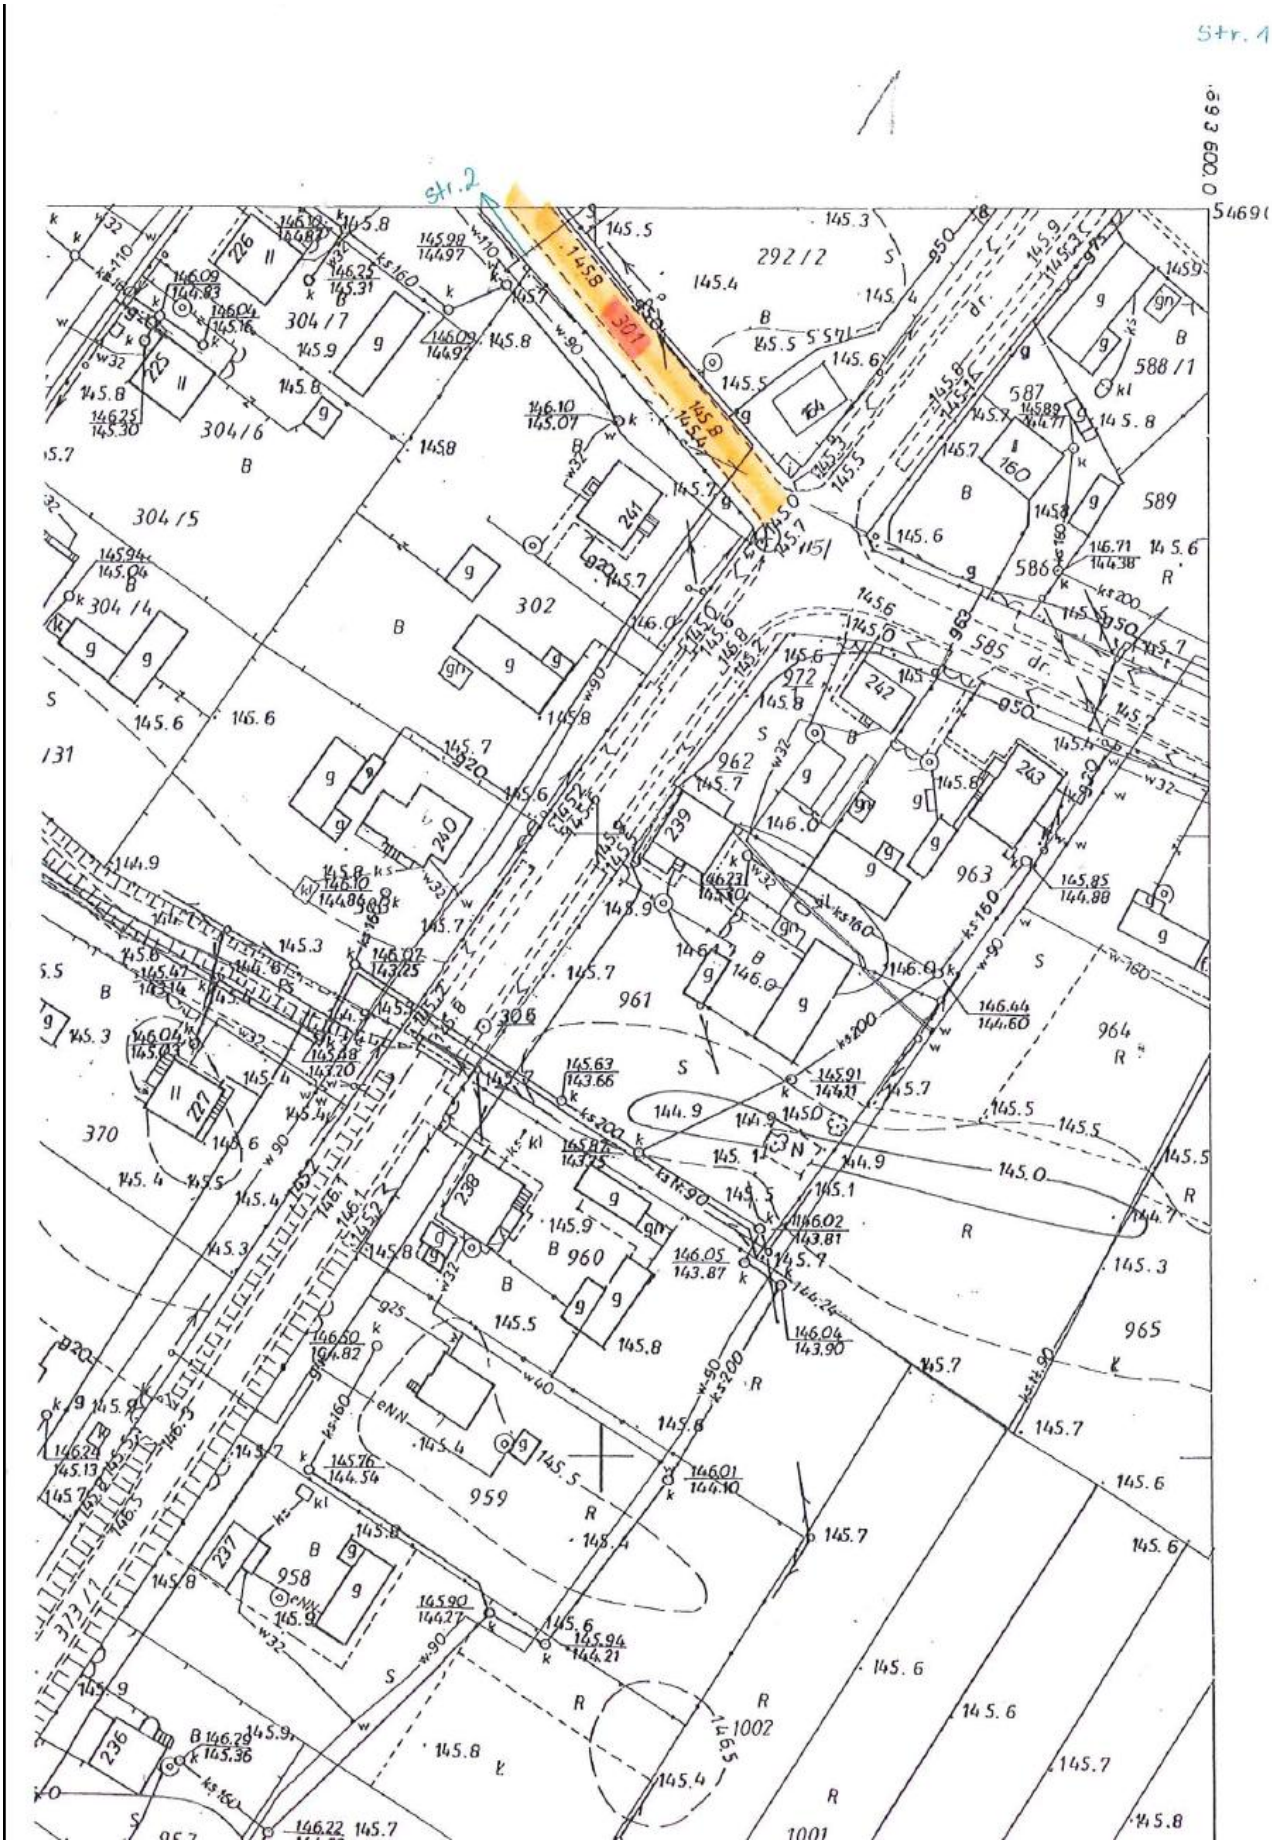
„ Kępie Zaleszańskie – Kolonia"

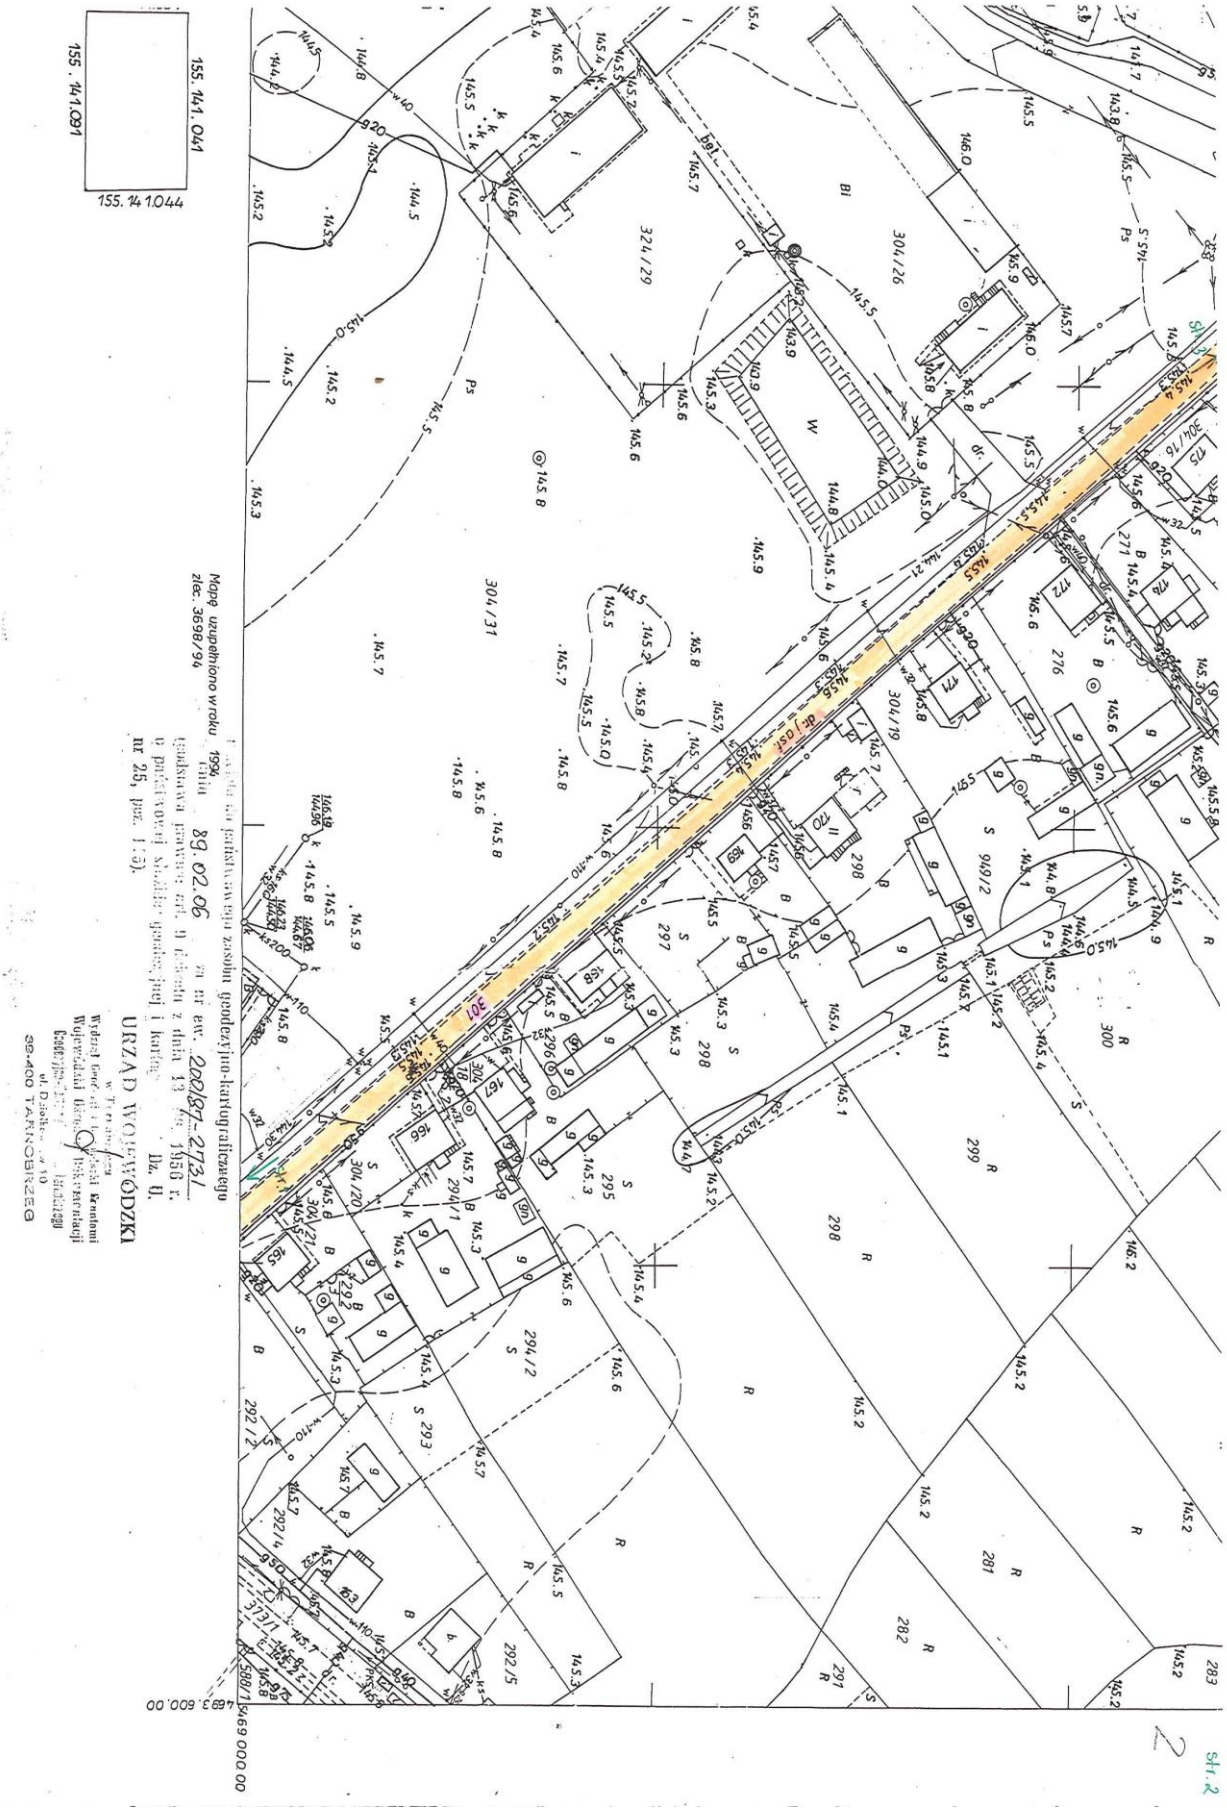
Droga nr 6 położona jest na działkach o numerach ewidencyjnych:

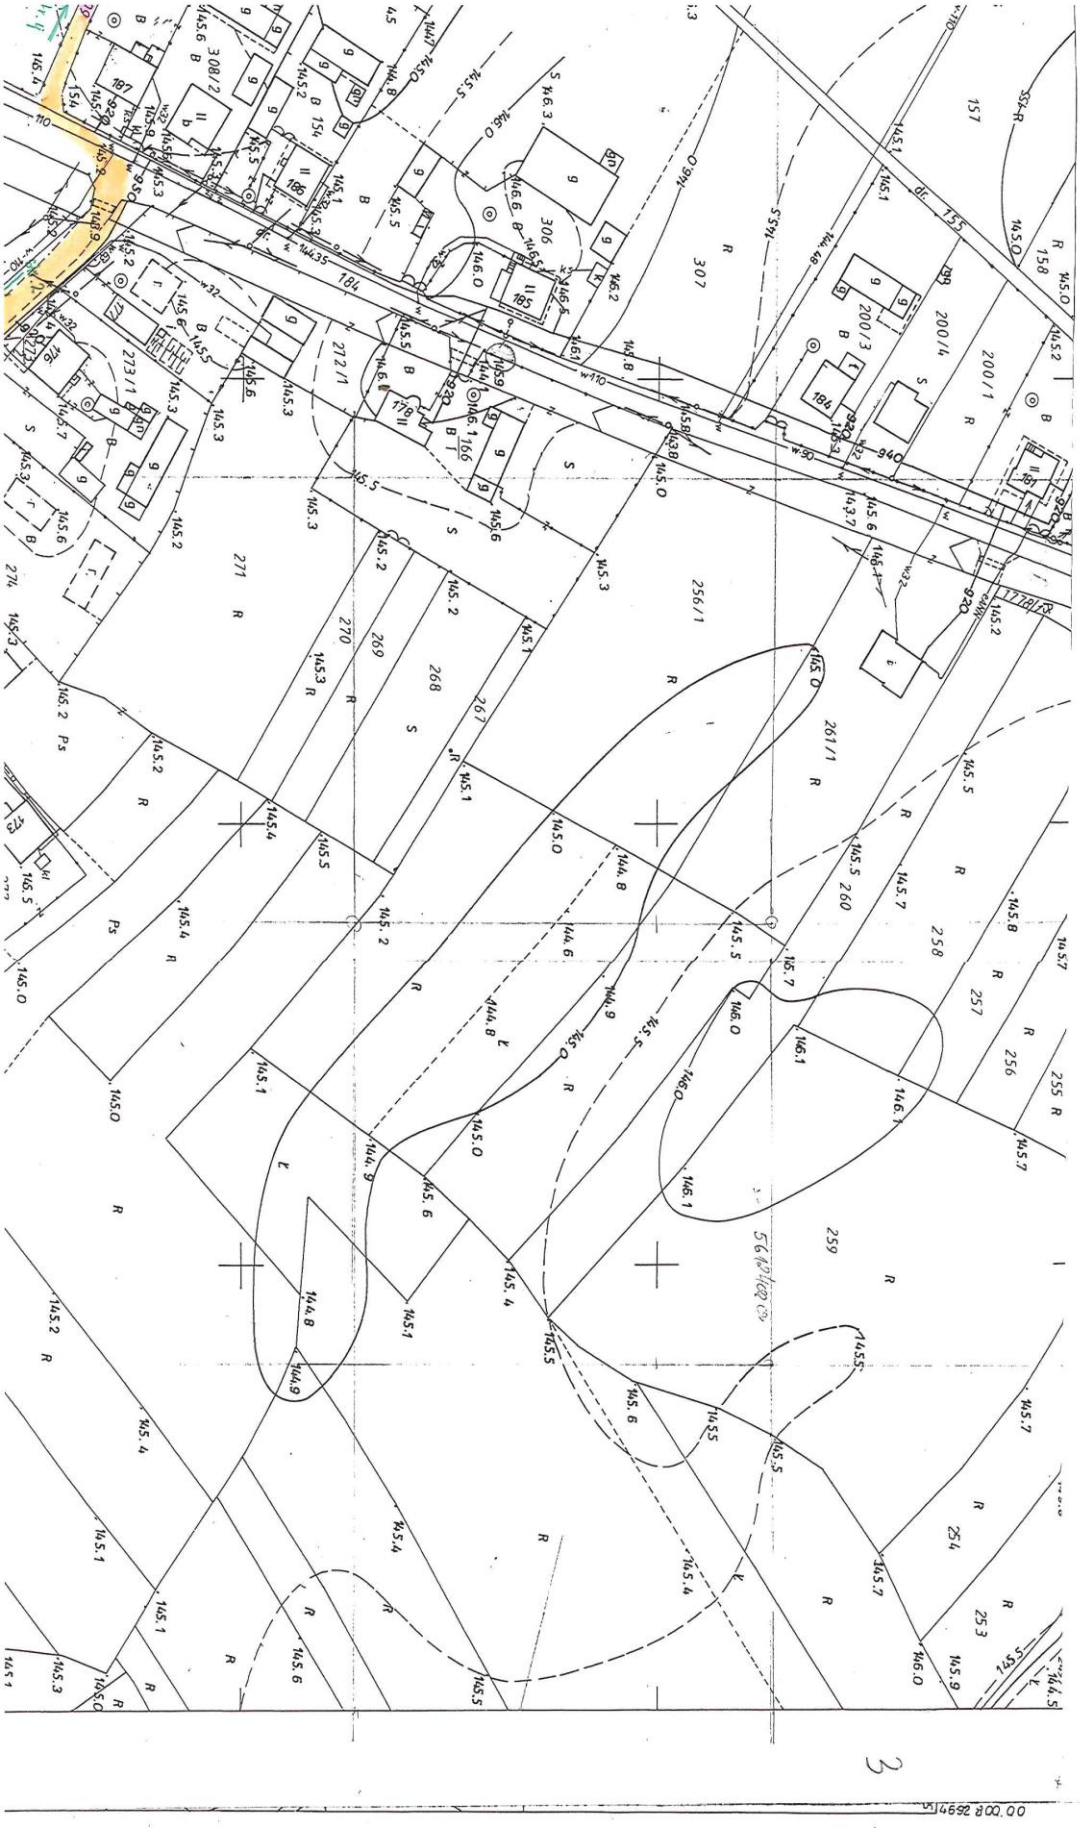
301, 184, 309, 30, 564, 1780/1, 6 , 61 - obręb Kępie Zaleszańskie

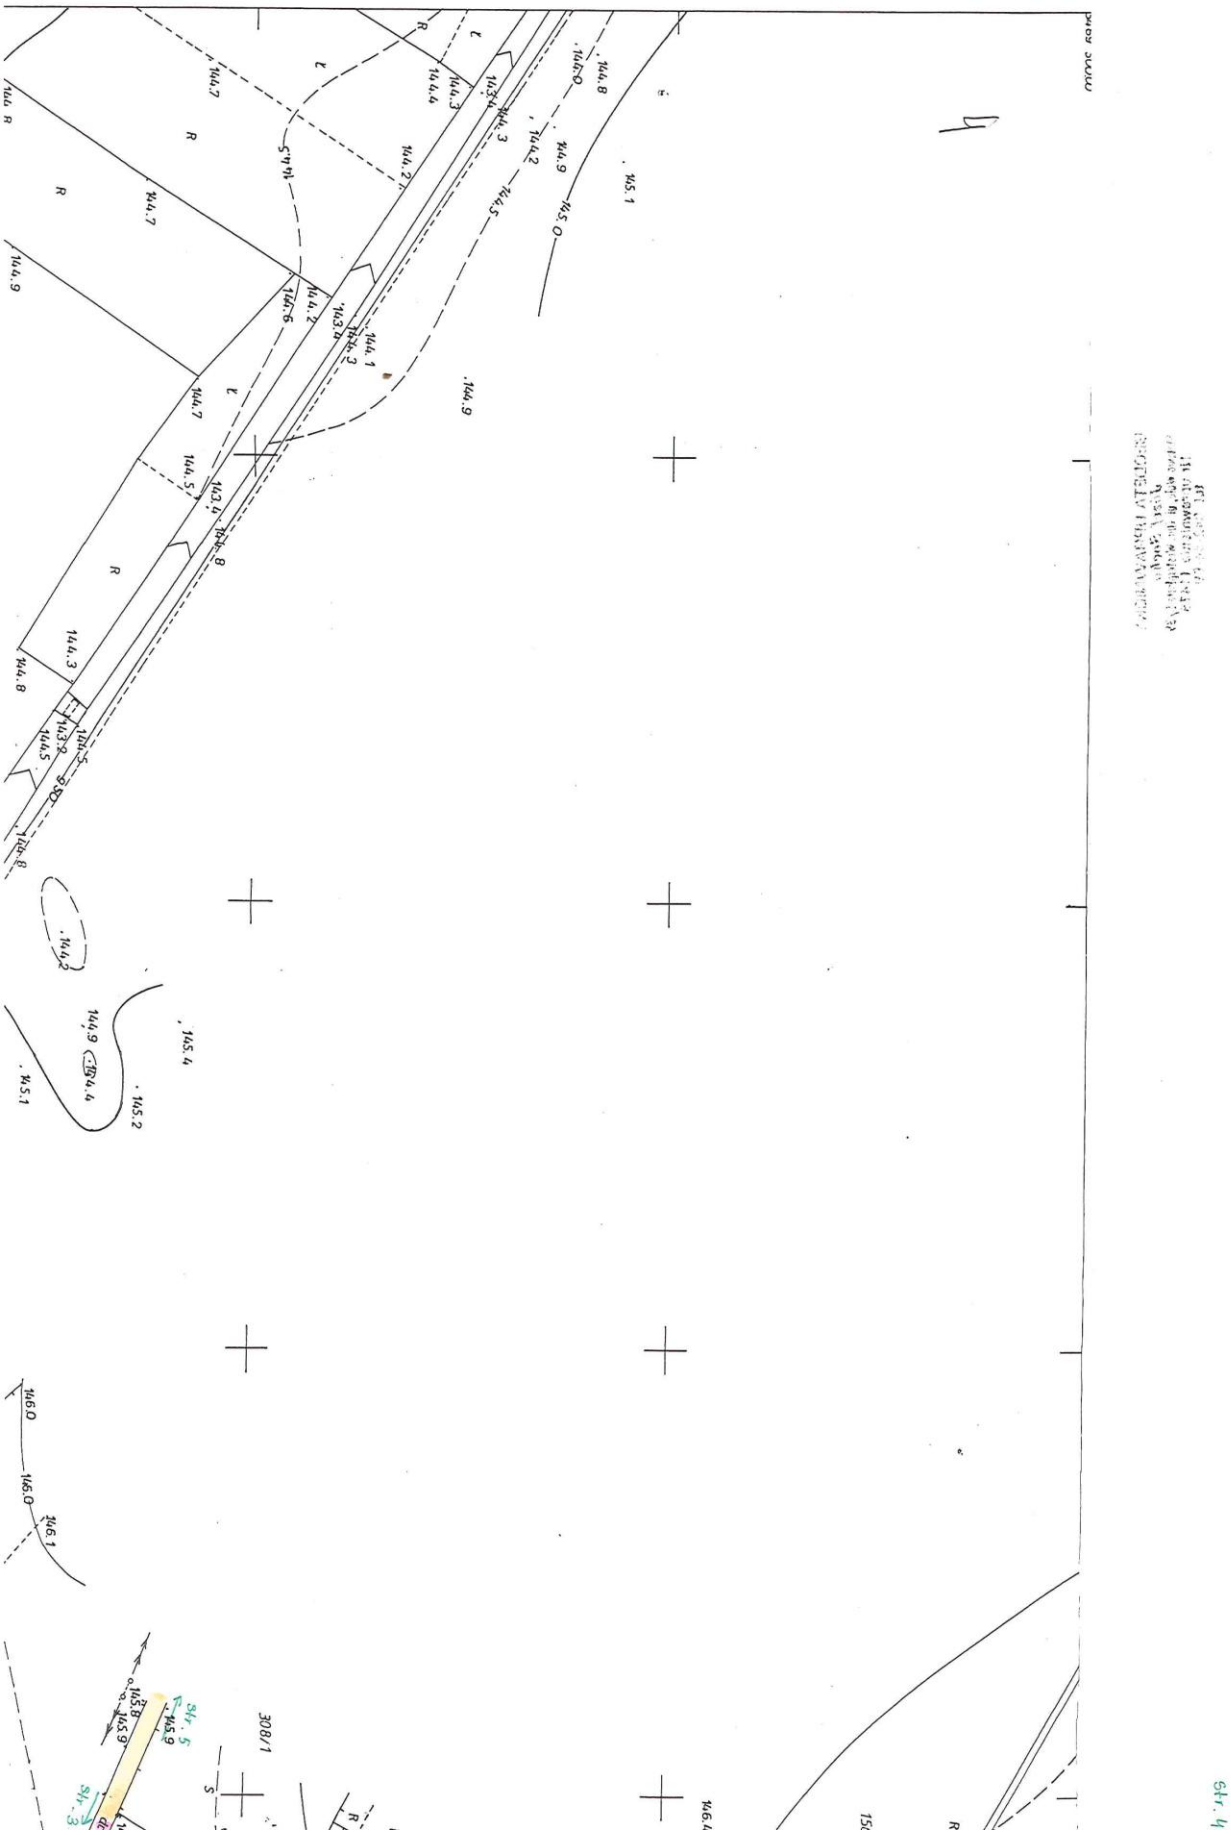
Wyżej wymienione działki są własnością Gminy Zaleszany.


ZAŁĄCZNIK NR 6
do uchwały Rady Gminy Nr. XXIII/216/2012
z dnia 28 sierpnia 2012 r.
SKALA 1:500
początek drogi
301
0+000
241
242
239
164
160
587
586
585
963
962
972
1151
dr. powiatowa nr. 1418P
dr. powiatowa nr. 1418P

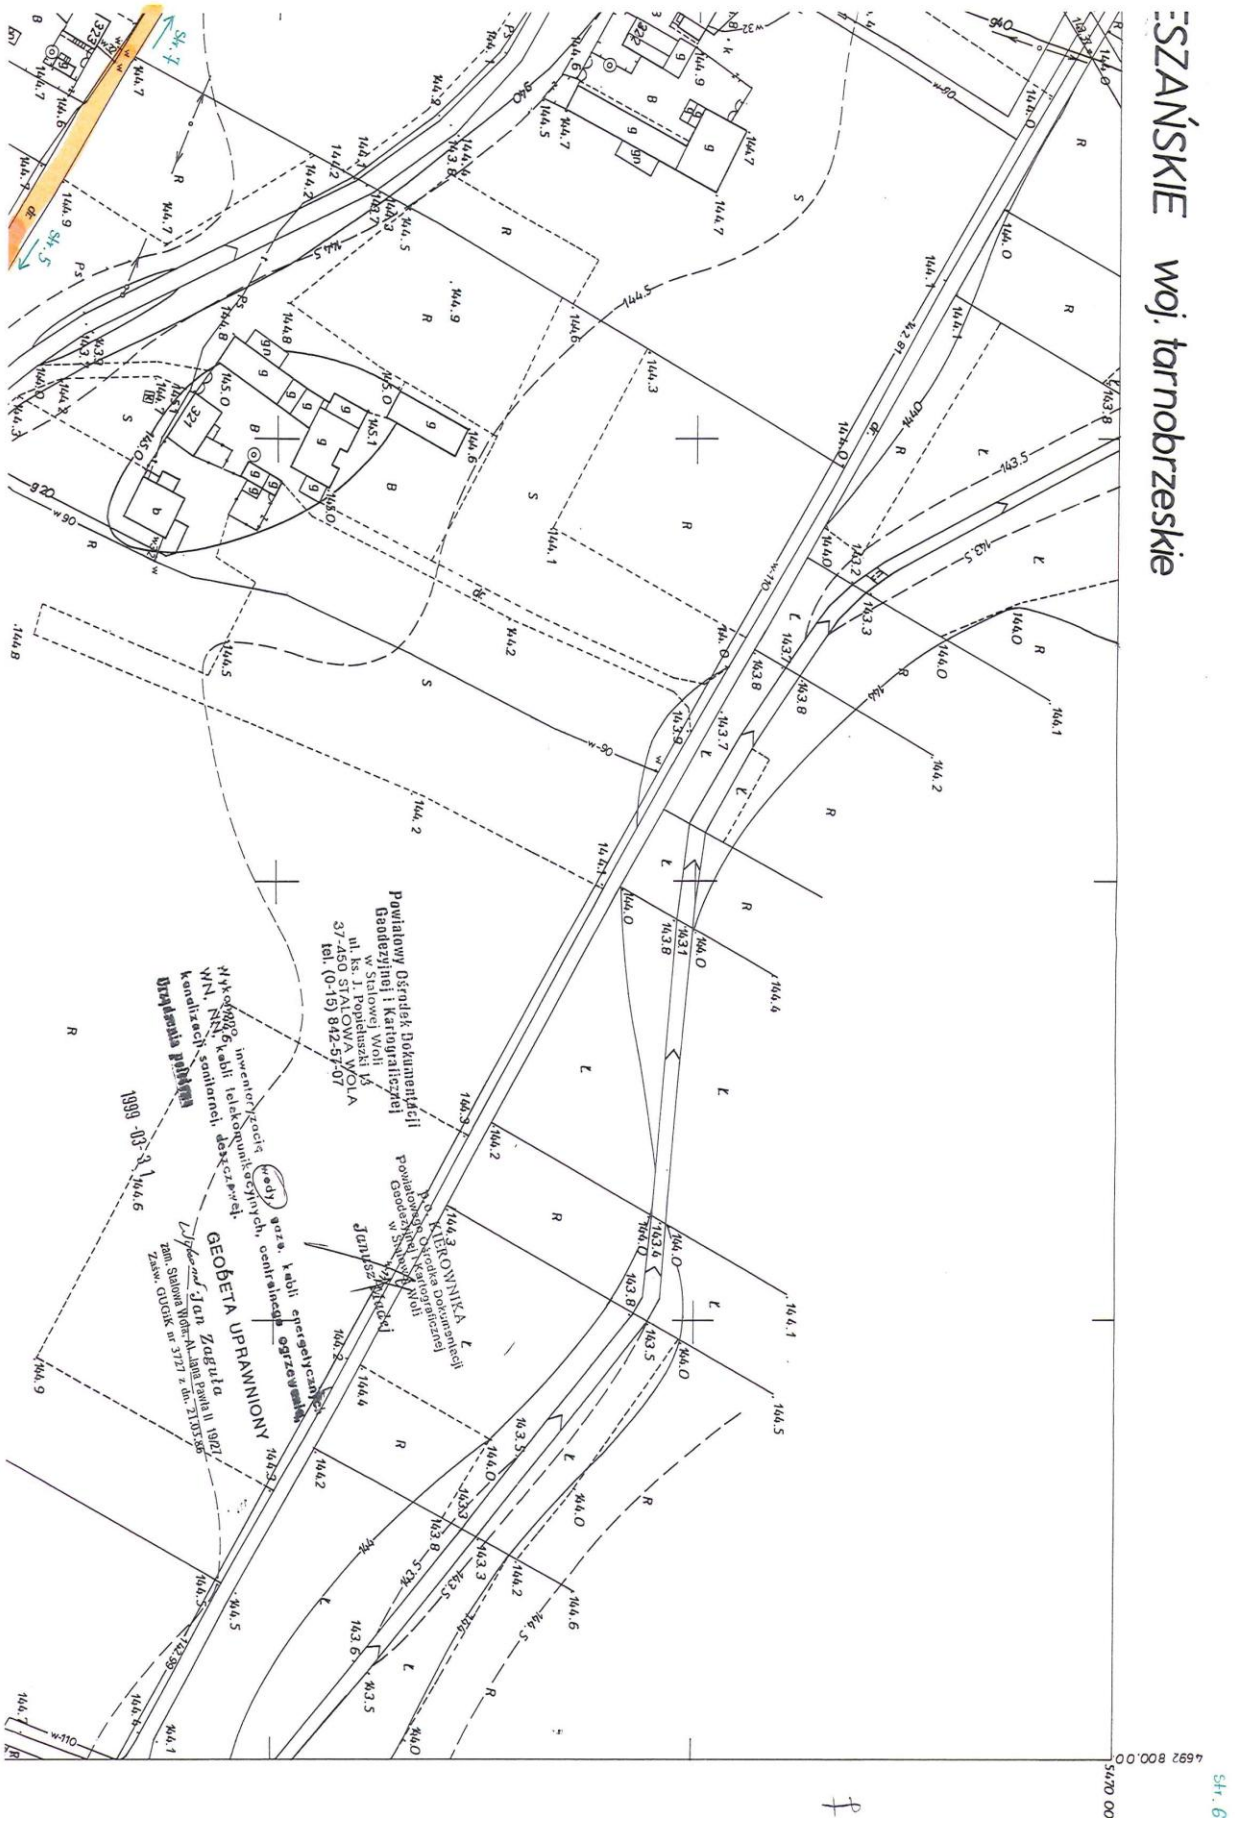

Str. 1
Str. 2
301
306
304/5
304/6
304/7
302
292/2
588/1
587
589
586
585 dr.
962
963
961
960
959
958
964
965
1002
1001
972
240
241
242
243
239
238
237
236
227
226
160
950
920
925
963
1458
1459

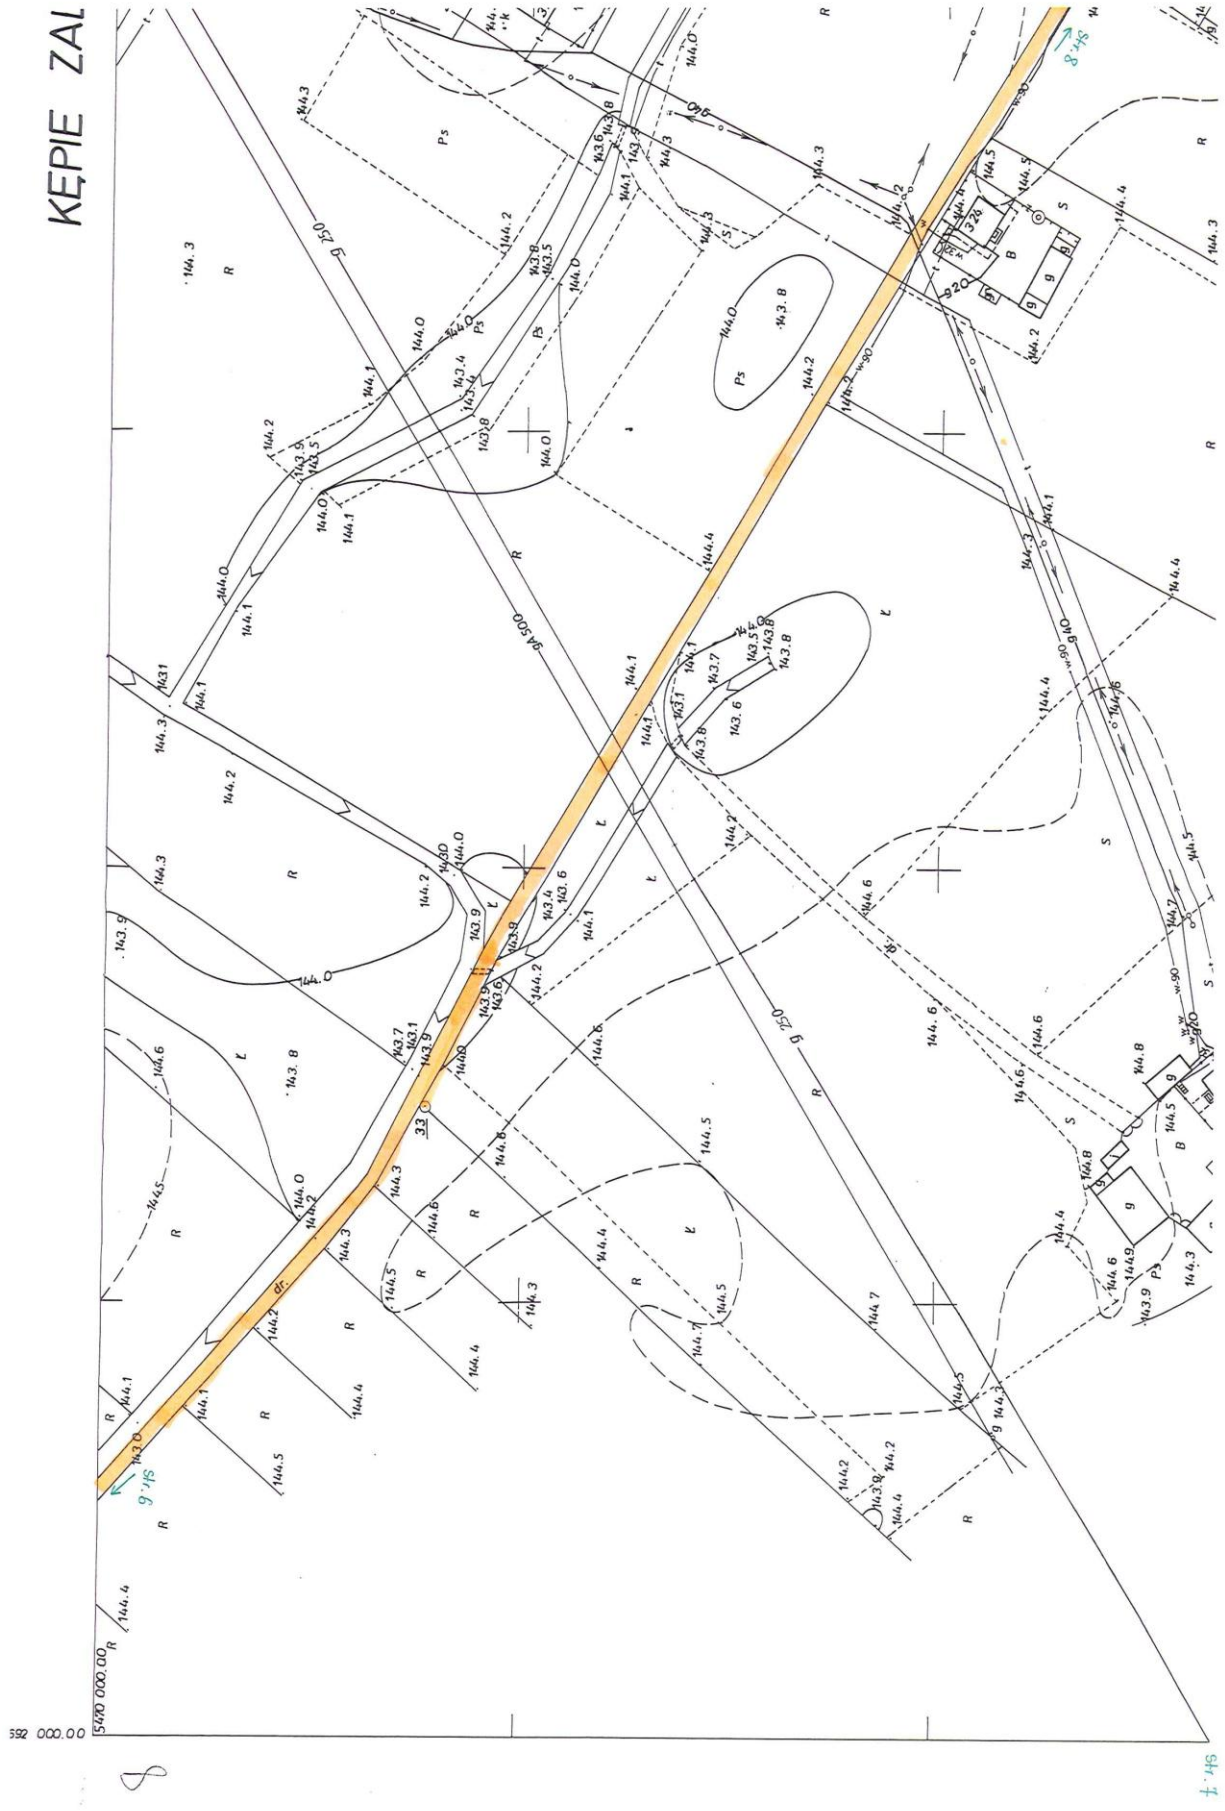

155. 141. 041
155. 141. 044
Mapa uzupełniono w roku 1994
zlec. 3698/94
89.02.06
URZĄD WOJEWÓDZKI
Wydział Geodezji i Gospodarki Nieruchomości
Wojewódzki Ośrodek Dokumentacji Geodezyjno-Kartograficznej
39-400 TARNOBRZEG

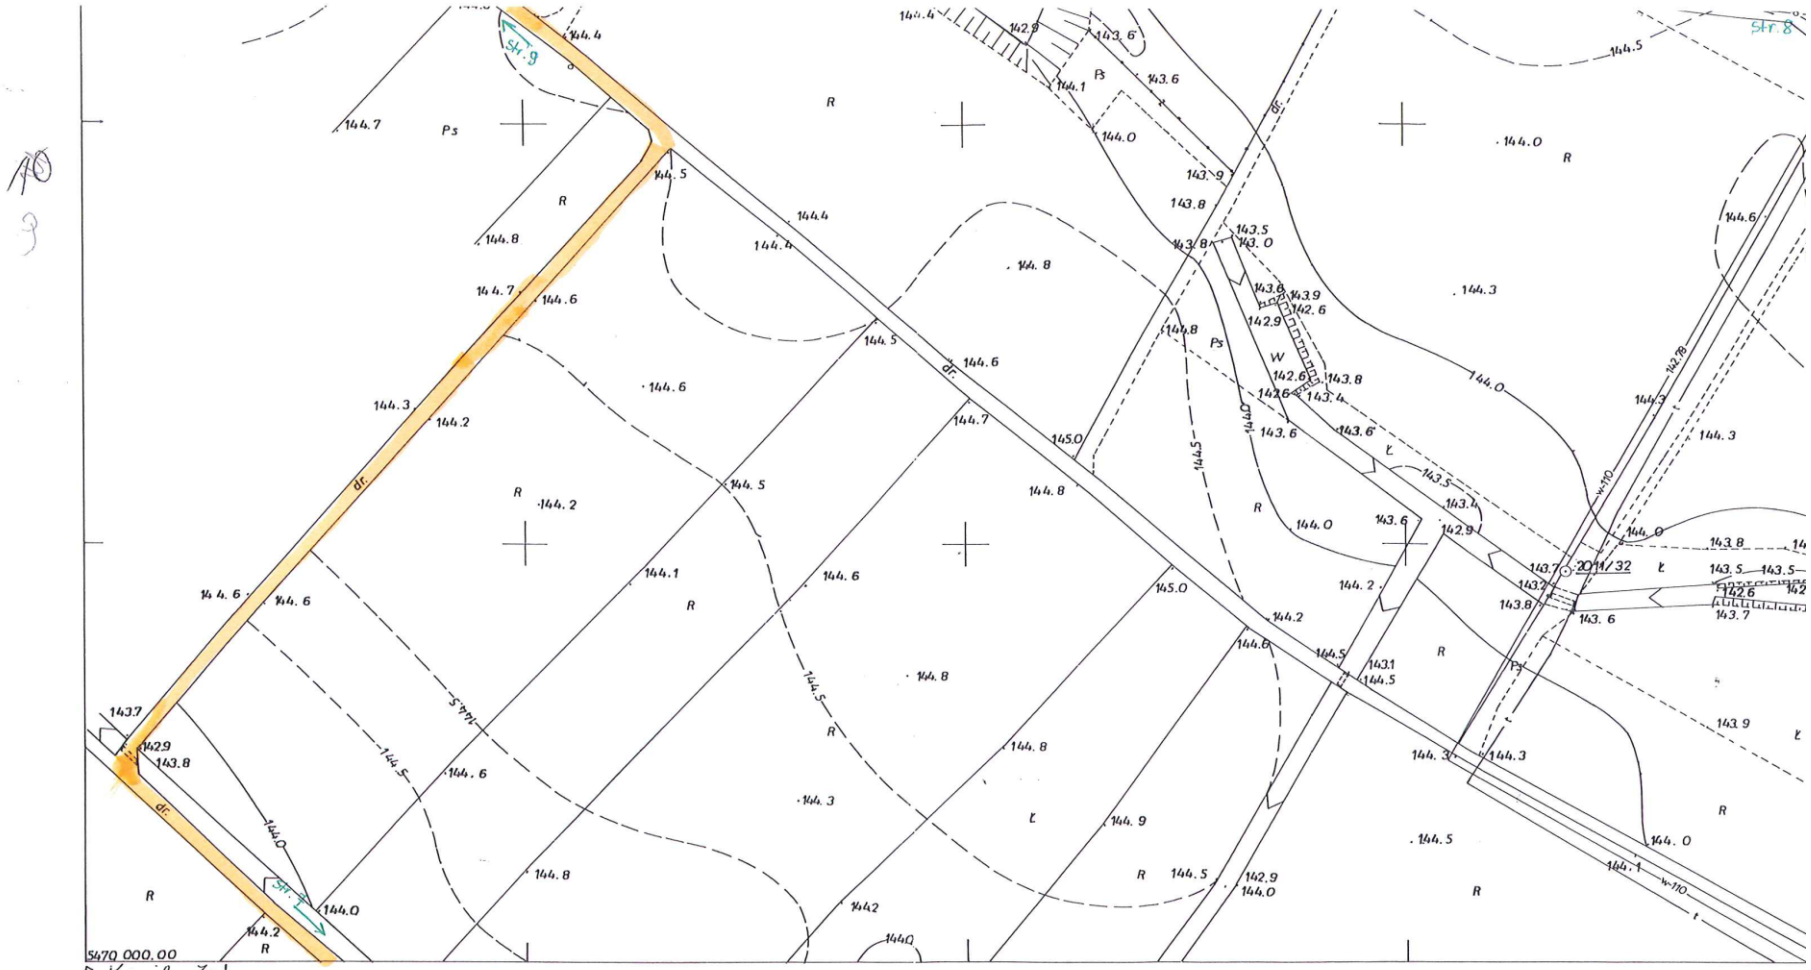



144.7
144.4
144.3
144.2
144.1
144.9
145.0
145.1
144.8
144.6
144.5
143.4
143.3a
143.3
143.2
143.1
145.3
145.4
145.2
144.2
144.9
144.4
145.1
146.0
146.1
145.8
145.9
308/1
146.4
Sk. 3
Sk. 4
Sk. 5

155. 123. 234
155. 141. 034
155. 141. 041
Mapa uzupełniono w roku 1994
zlec. 3698/94.
99.02.06
4692 800.00


ESZAŃSKIE woj. tarnobrzeskie
Powiatowy Ośrodek Dokumentacji Geodezyjnej i Kartograficznej w Stalowej Woli ul. ks. J. Popiełuszki 1a 37-450 STALOWA WOLA tel. (0-15) 842-57-07
GEODETA UPRAWNIONY
mgr inż. Jan Zaguła
zam. Stalowa Wola Al. Jana Pawła II 192/1
Zasw. GUGiK nr 3727 z dn. 21.03.85
1999-03-31
Kierownika Powiatowego Ośrodka Dokumentacji Geodezyjnej i Kartograficznej w Stalowej Woli
Janusz Zagrodzki
4692 800.00
5470 00


KĘPIE ZAL
dr.
5470 000.00
592 000.00



155.123.234

1:1000

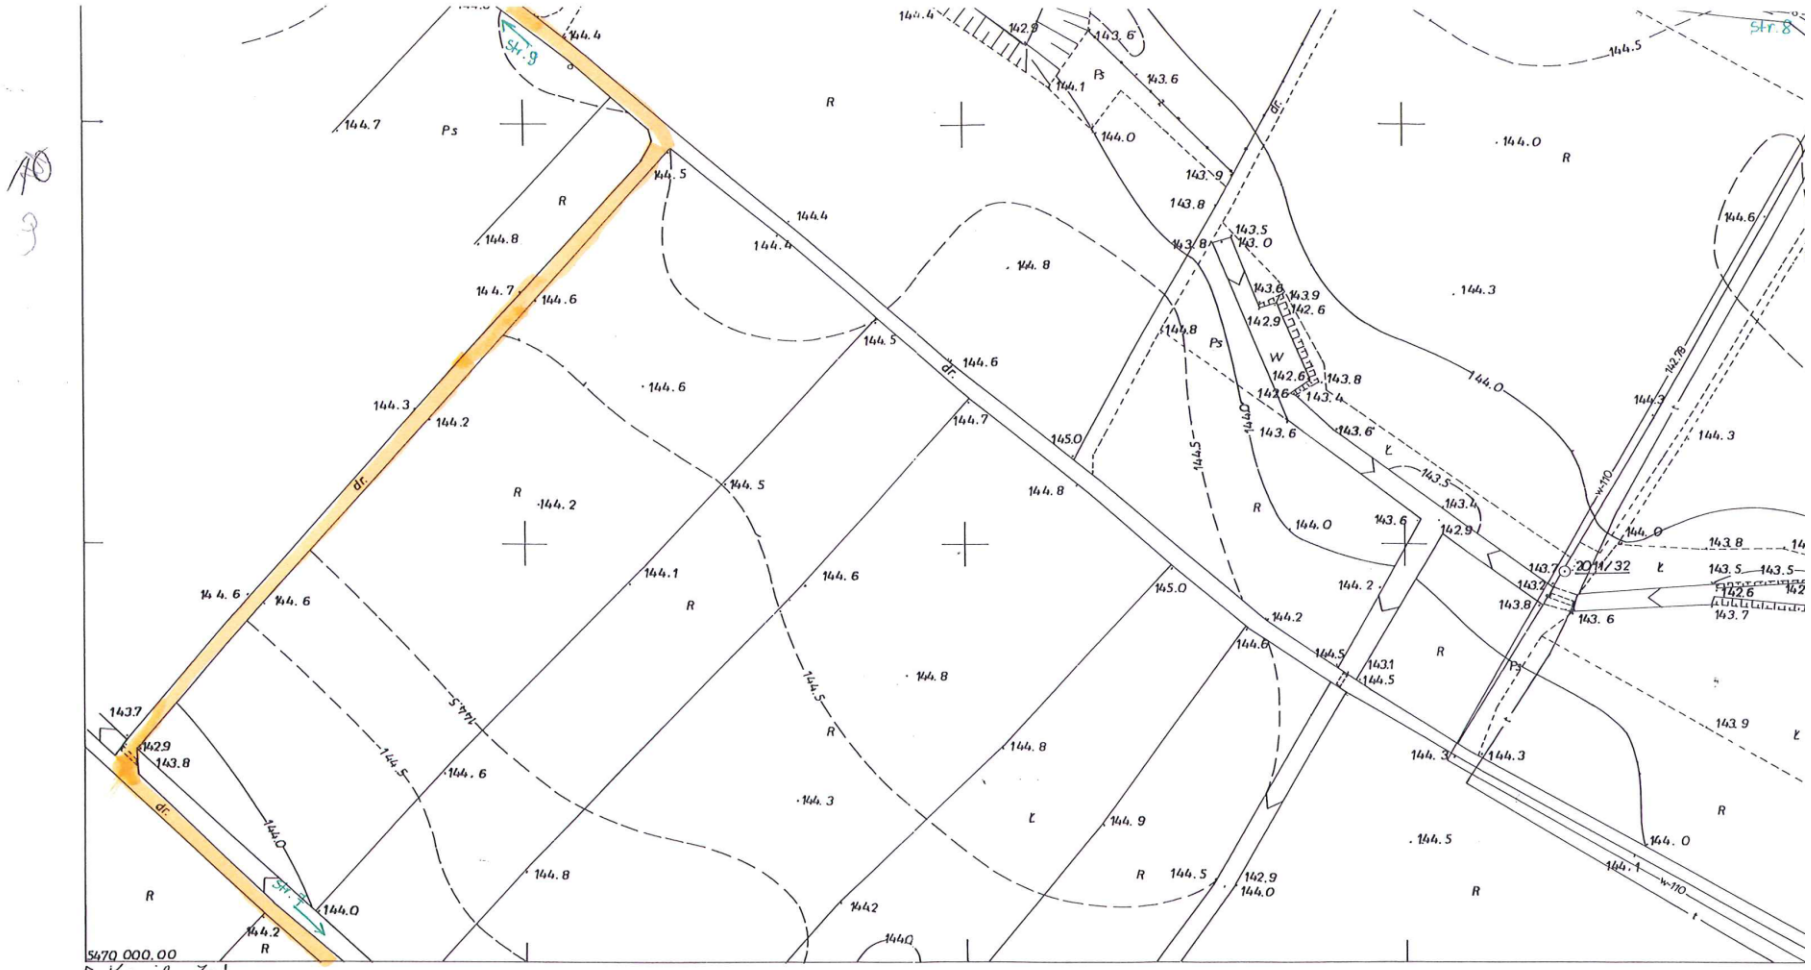
MAPA SYTUACYJNO-WYSOKOŚCIOWA

Założona w r. 1988 przez:

PRZEDSIĘBIORSTWO USŁUG GEODEZYJNYCH

I KARTOGRAFICZNYCH W NISKU

inż. MARIAN KOGUT



155.123.234

1:1000

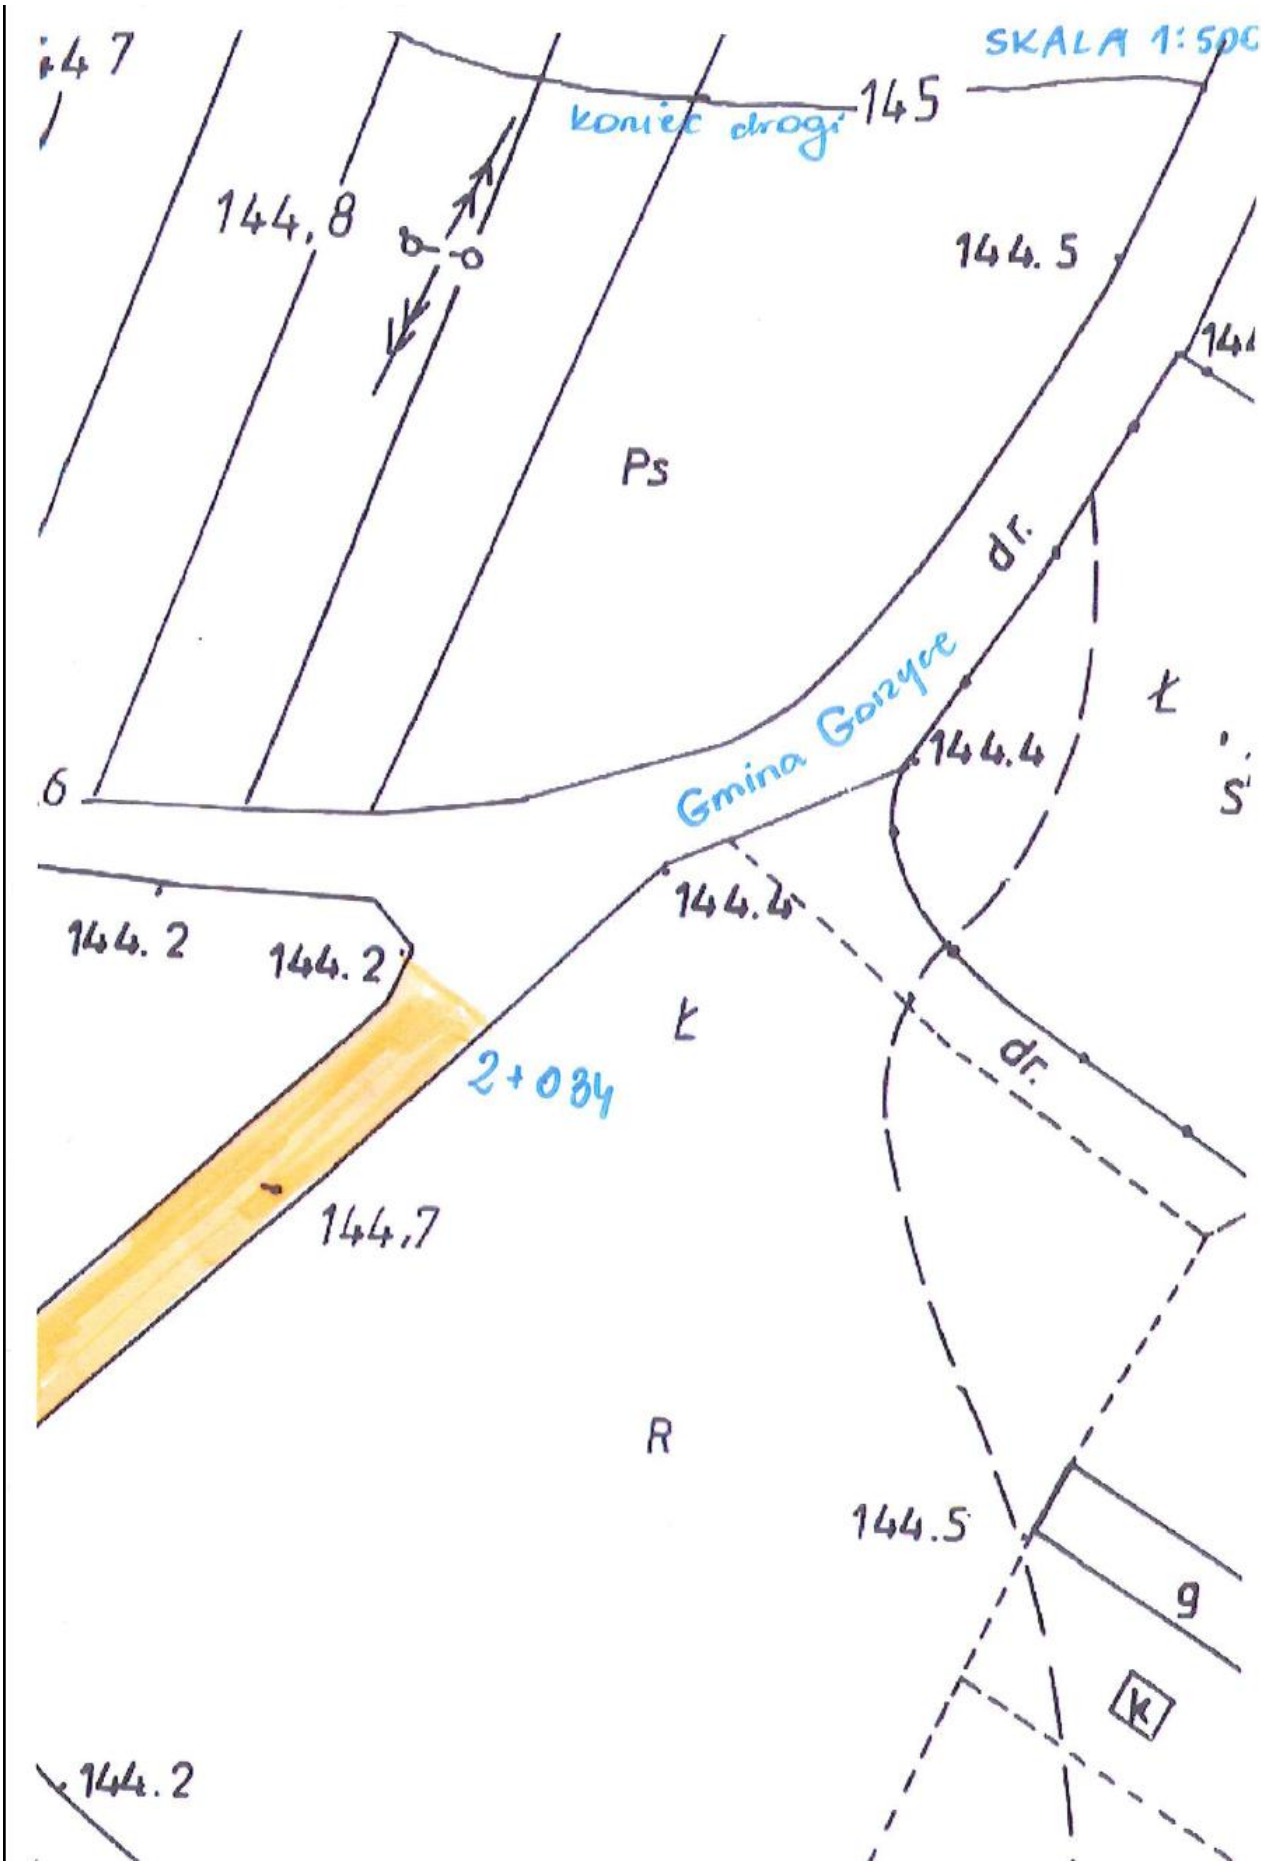
MAPA SYTUACYJNO-WYSOKOŚCIOWA

Założona w r. 1988 przez:

PRZEDSIĘBIORSTWO USŁUG GEODEZYJNYCH

I KARTOGRAFICZNYCH W NISKU

inż. MARIAN KOGUT

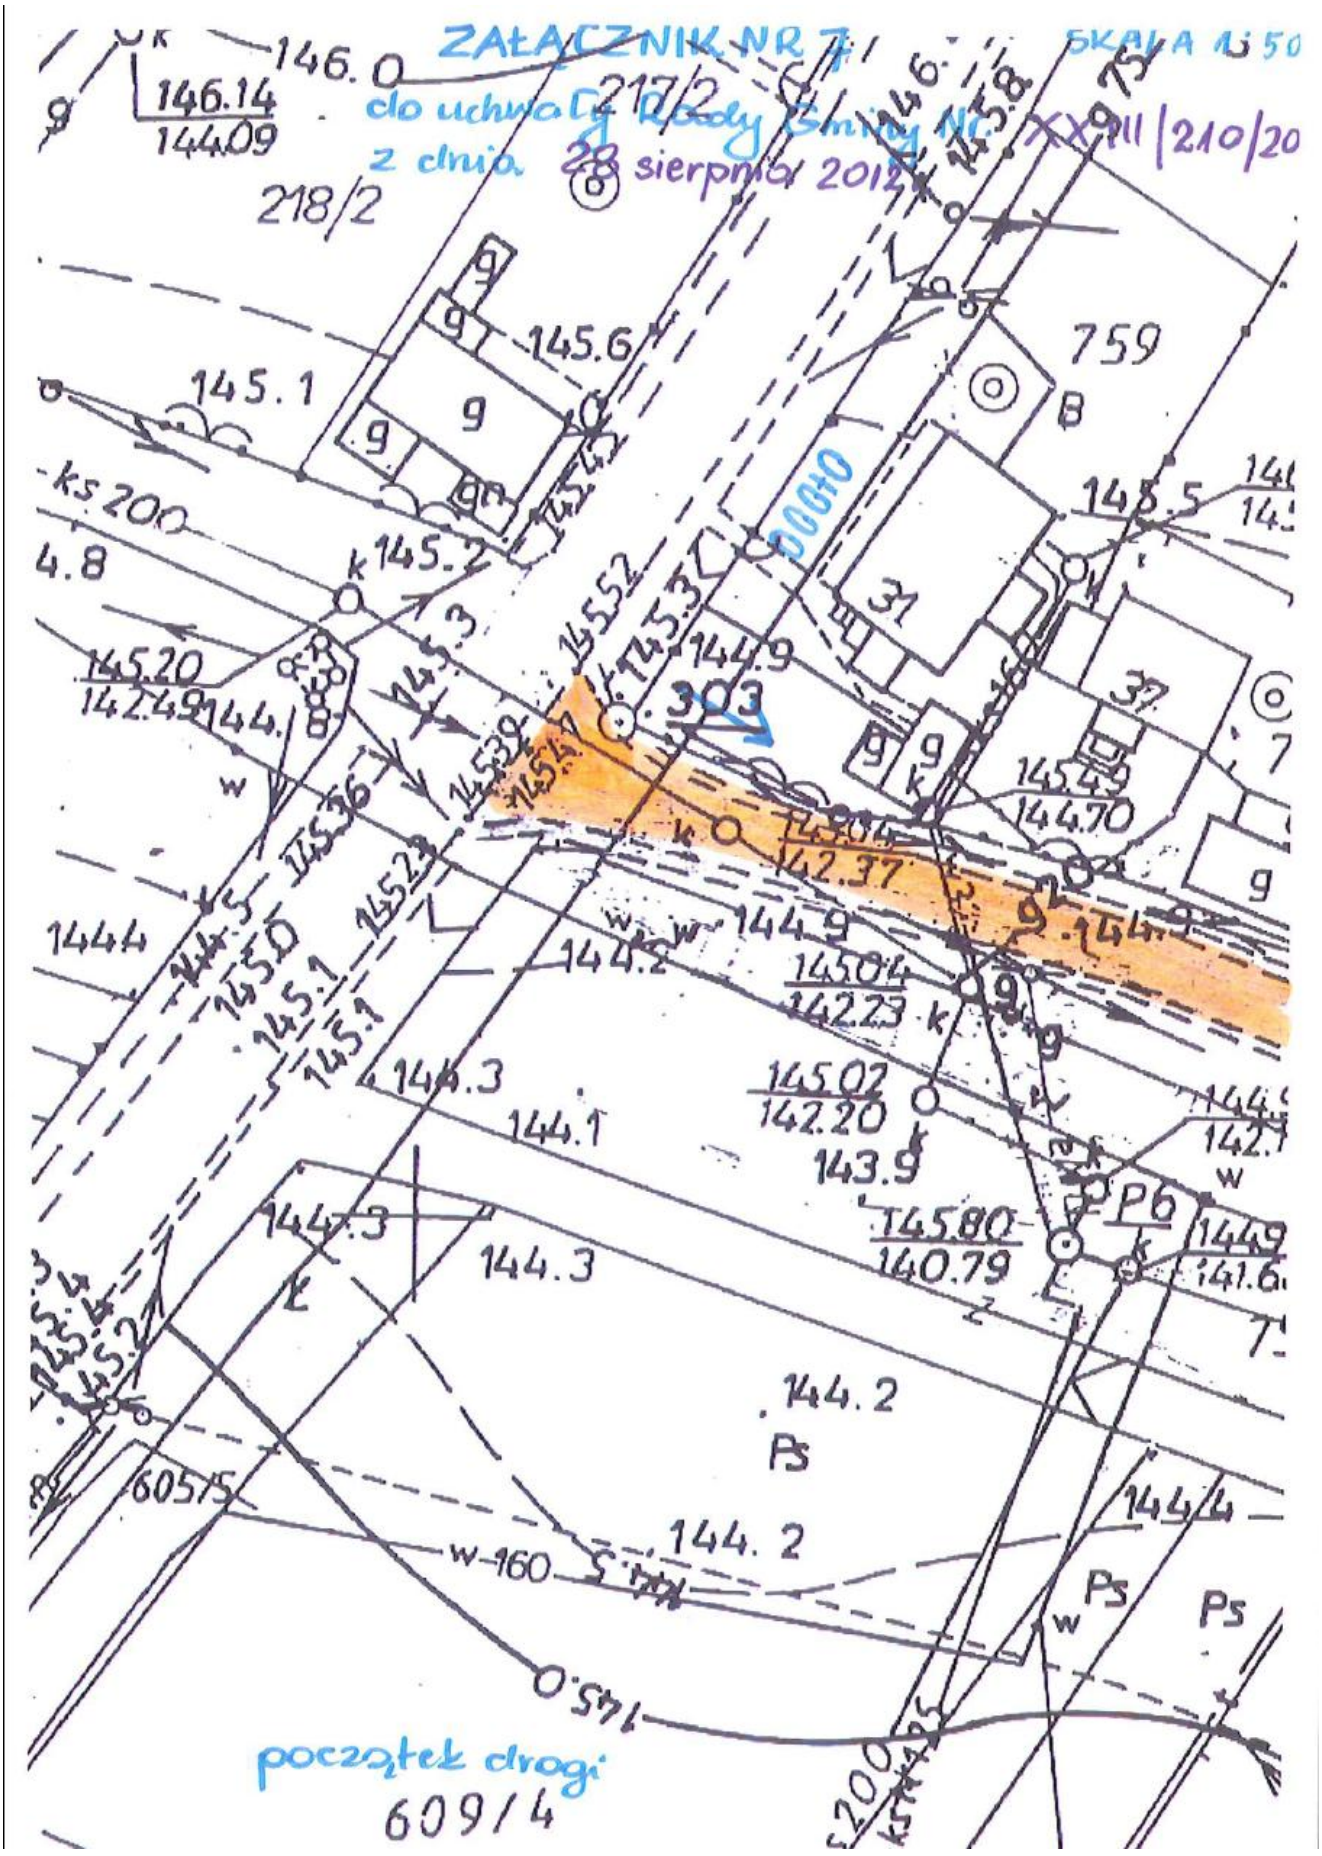

SKALA 1:500
koniec drogi
145
144,8
144.5
Ps
dr.
Gmina Gorzyce
144.4
144.4
144.2
144.2
2+084
144,7
dr.
R
144.5
9
144.2

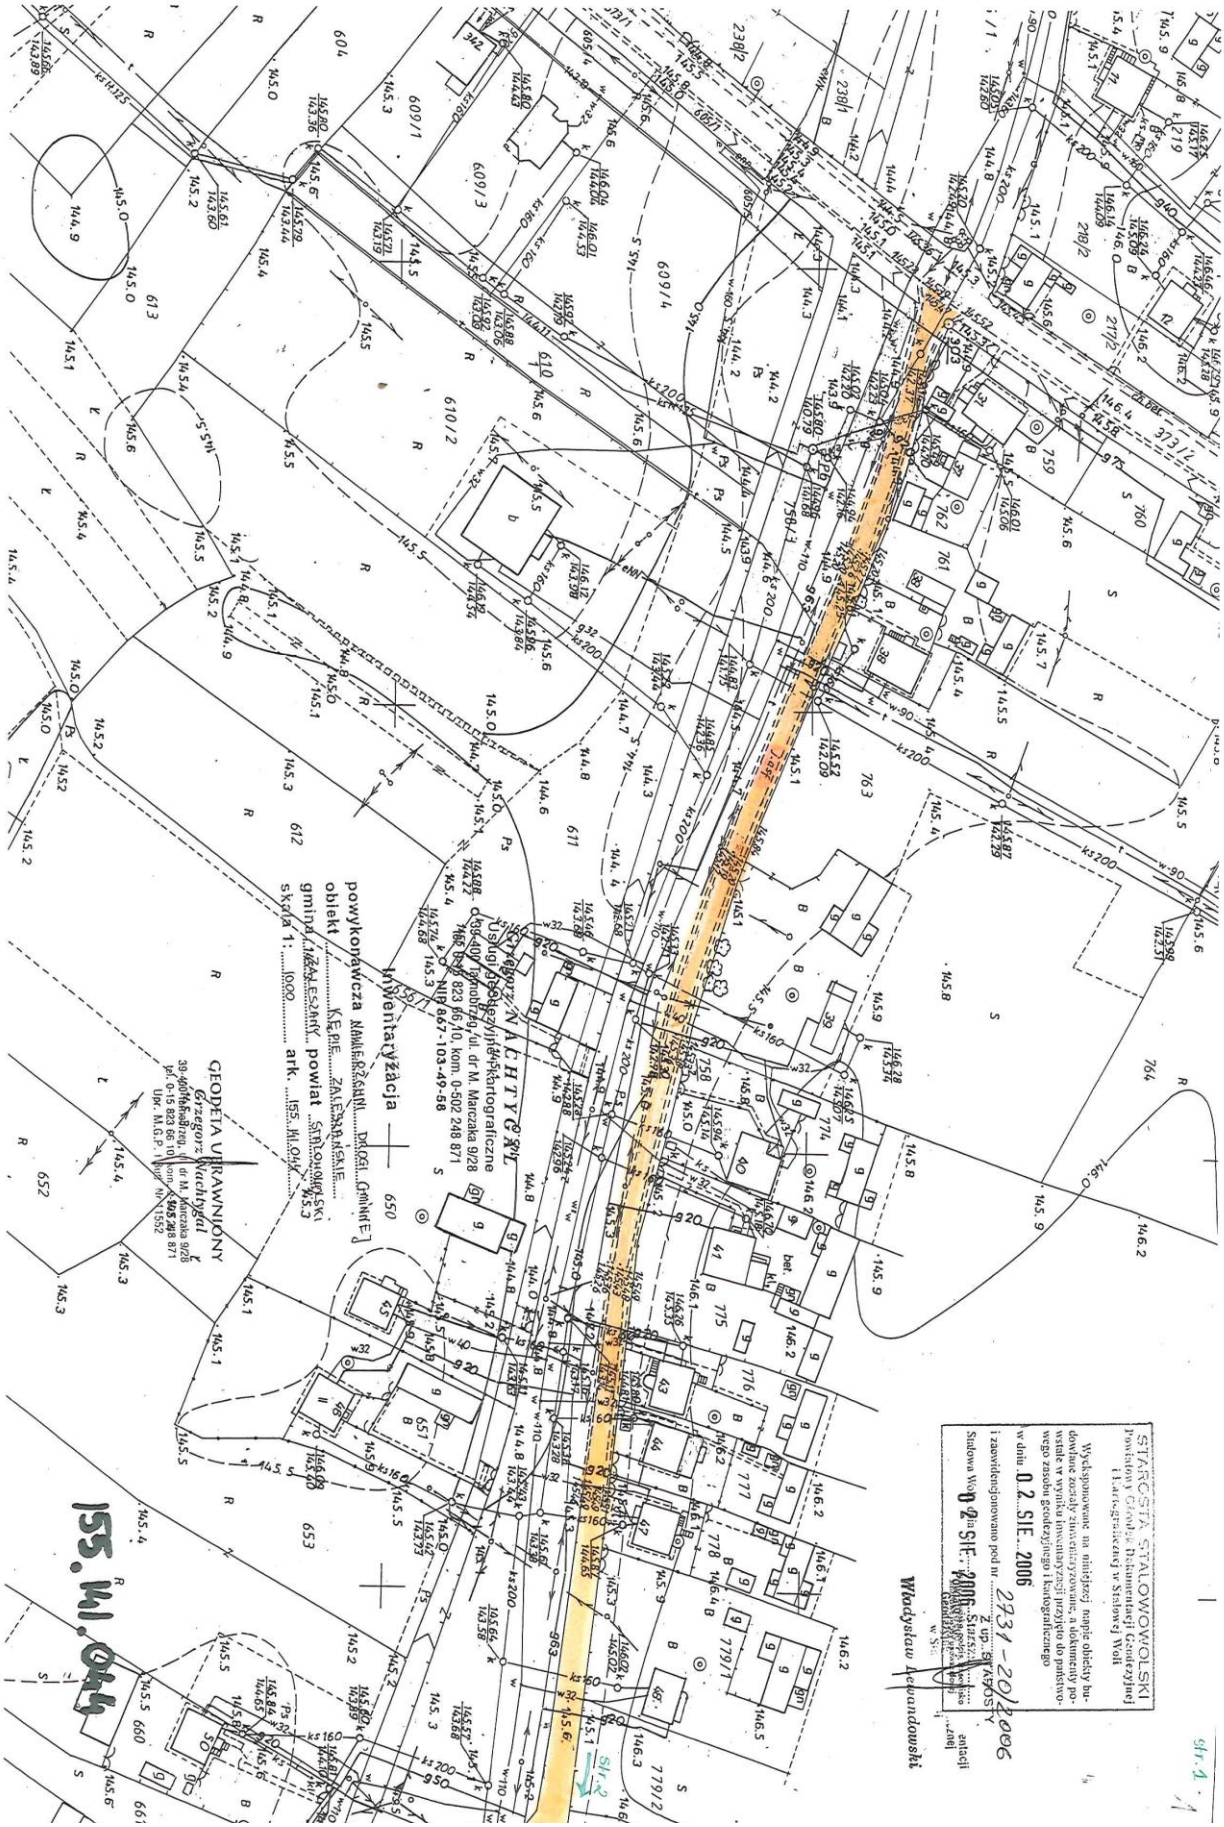
„ Kępie Zaleszańskie - Zajeziorze - Ruska Wieś"

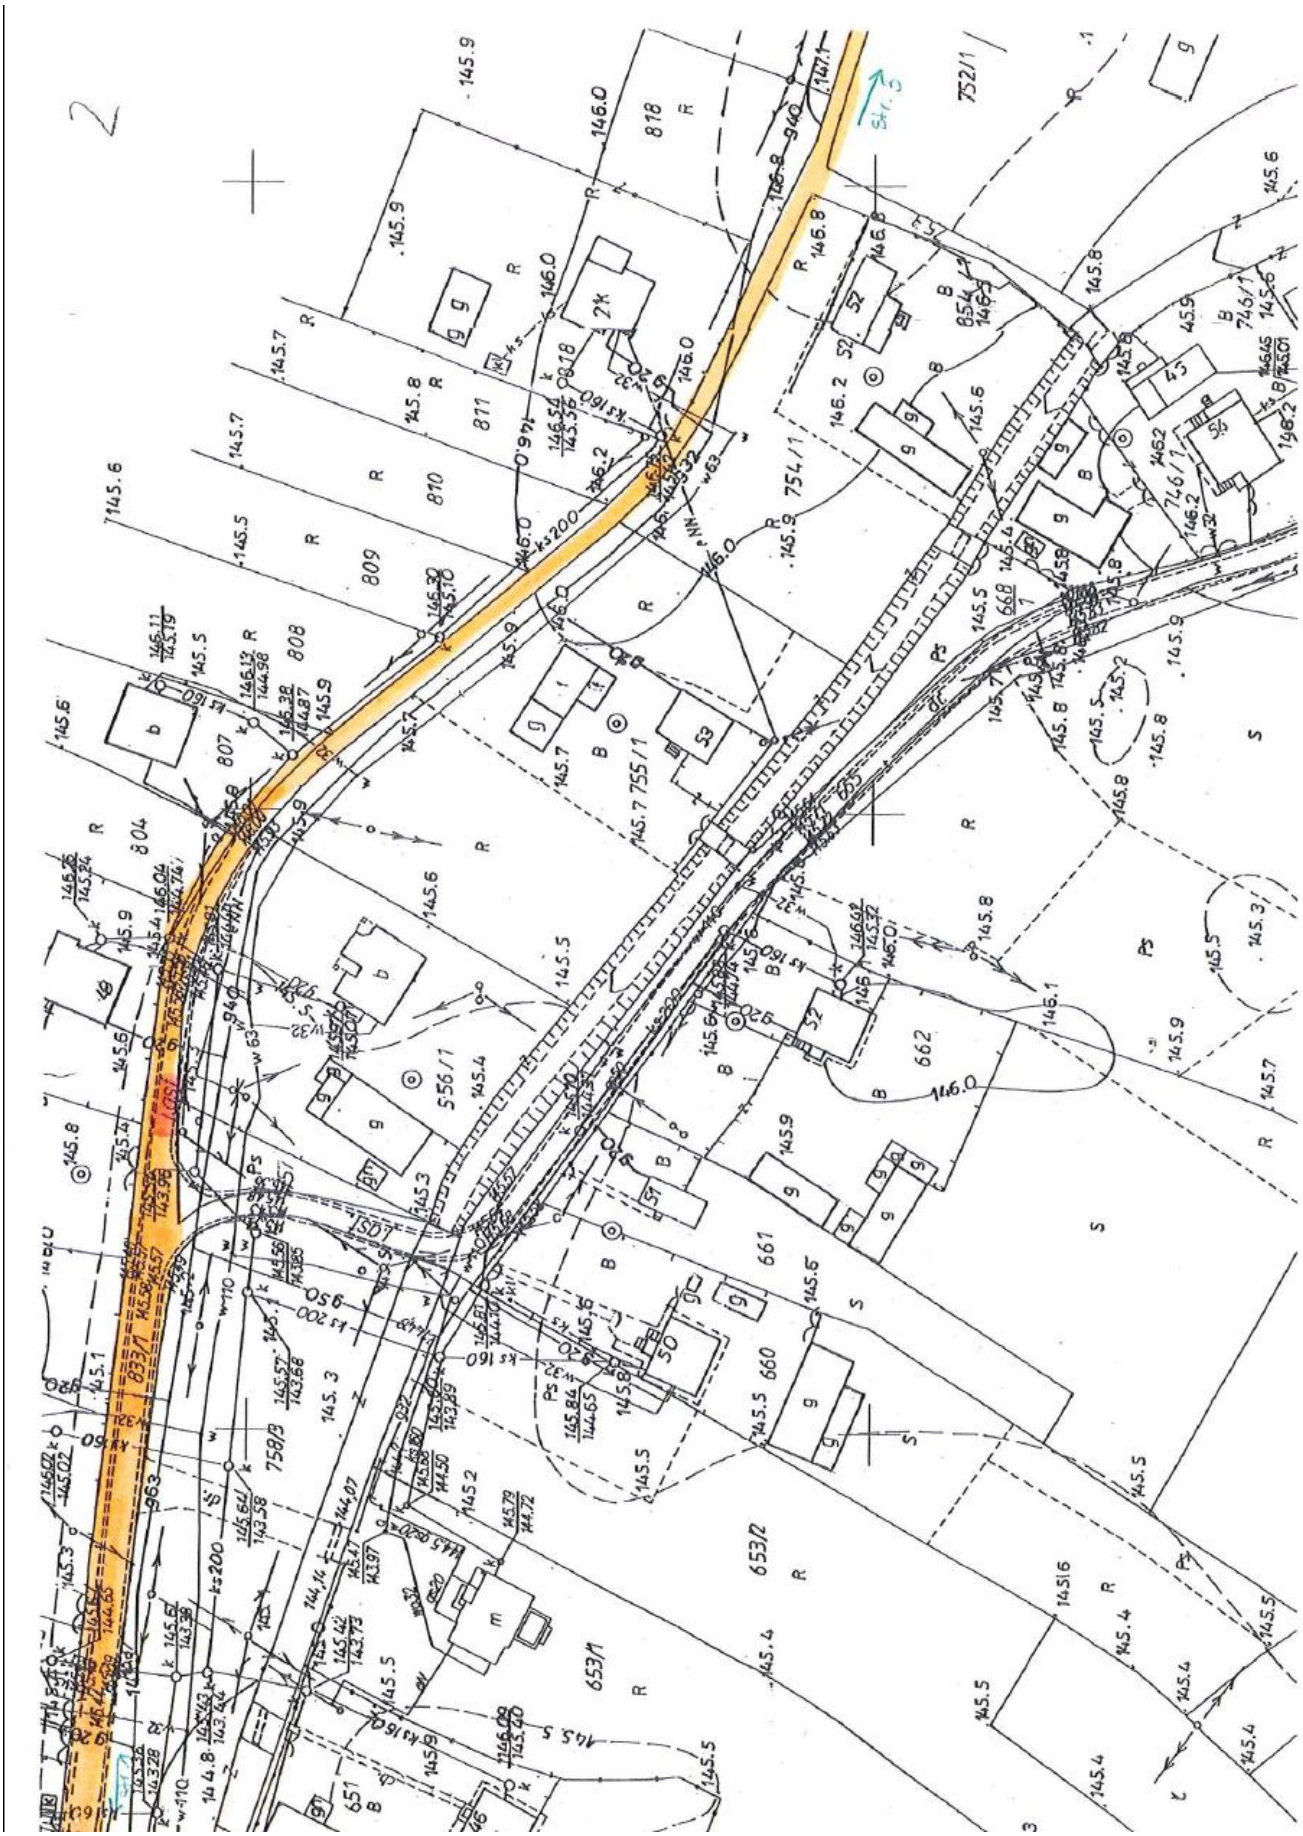
Droga nr 7 położona jest na działkach o numerach ewidencyjnych:

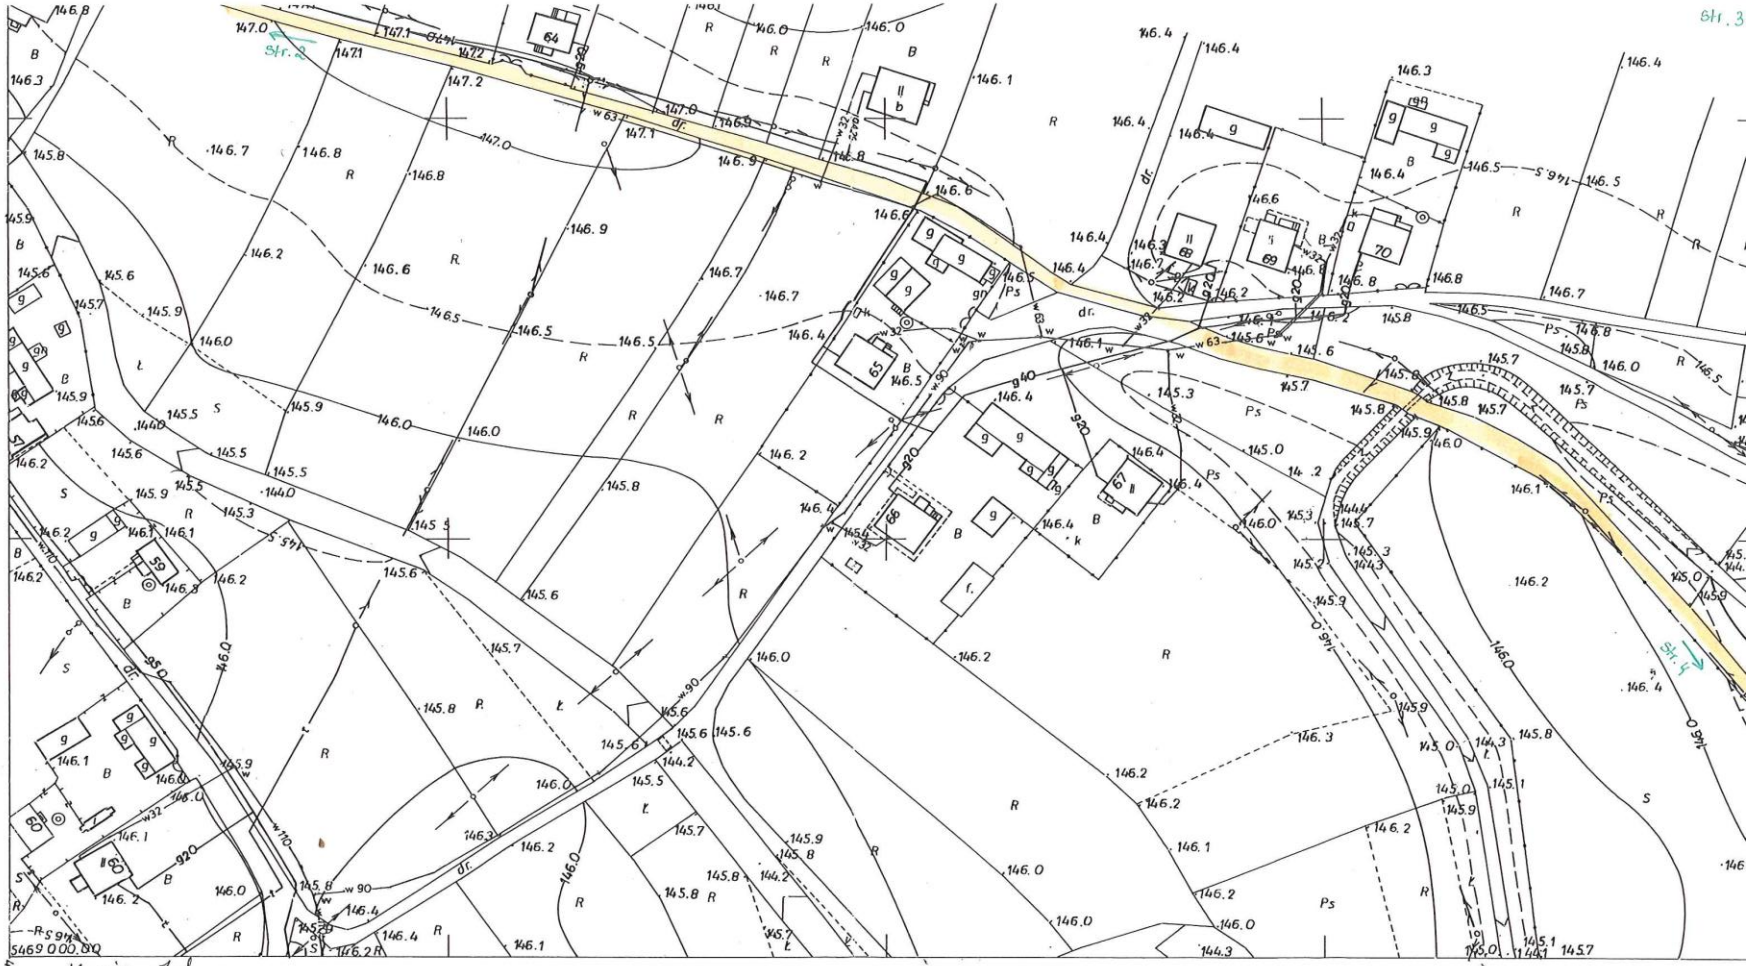
833/1, 908, 729/1, 727/10, 1776/4 - obręb Kępie Zaleszańskie

Wyżej wymienione działki są własnością Gminy Zaleszany.


ZAŁĄCZNIK NR 7
do uchwały Rady Gminy
z dnia 28 sierpnia 2012
SKALA 1:50
218/2
217/2
759
B
37
31
9
145.6
145.1
145.2
145.5
144.9
303
145.49
144.70
145.04
142.37
144.2
145.04
142.23
145.02
142.20
143.9
144.3
144.1
145.80
140.79
P6
144.2
Ps
144.4
144.2
w-160
605/5
609/4
początek drogi
DOGHO
ks 200


STAROSTA STALOWOWOLSKI
Powiatowy Ośrodek Dokumentacji Geodezyjnej
i Kartograficznej w Stalowej Woli
Wyłączonowane na niniejszej mapie obiekty budowlane zostały zinwentaryzowane, a dokumenty powstałe w wyniku inwentaryzacji przyjęto do państwowego zasobu geodezyjnego i kartograficznego
w dniu 02 SIE 2006
i zaewidencjonowano pod nr. 2231-2006
Stalowa Wola dnia 02 SIE 2006
Z up. STAROSTY
Włodzisław Antkowiak
GEODETA UPRAWNIONY
Grzegorz Wachygiel
Usługi geodezyjne i kartograficzne
inwentaryzacja
powykonawcza
obiekt
gmina
skala 1:1000
ark. 155. M.O.W.
155. M.O.W.





155.141.053

1:1000

MAPA SYTUACYJNO-WYSOKOŚCIOWA

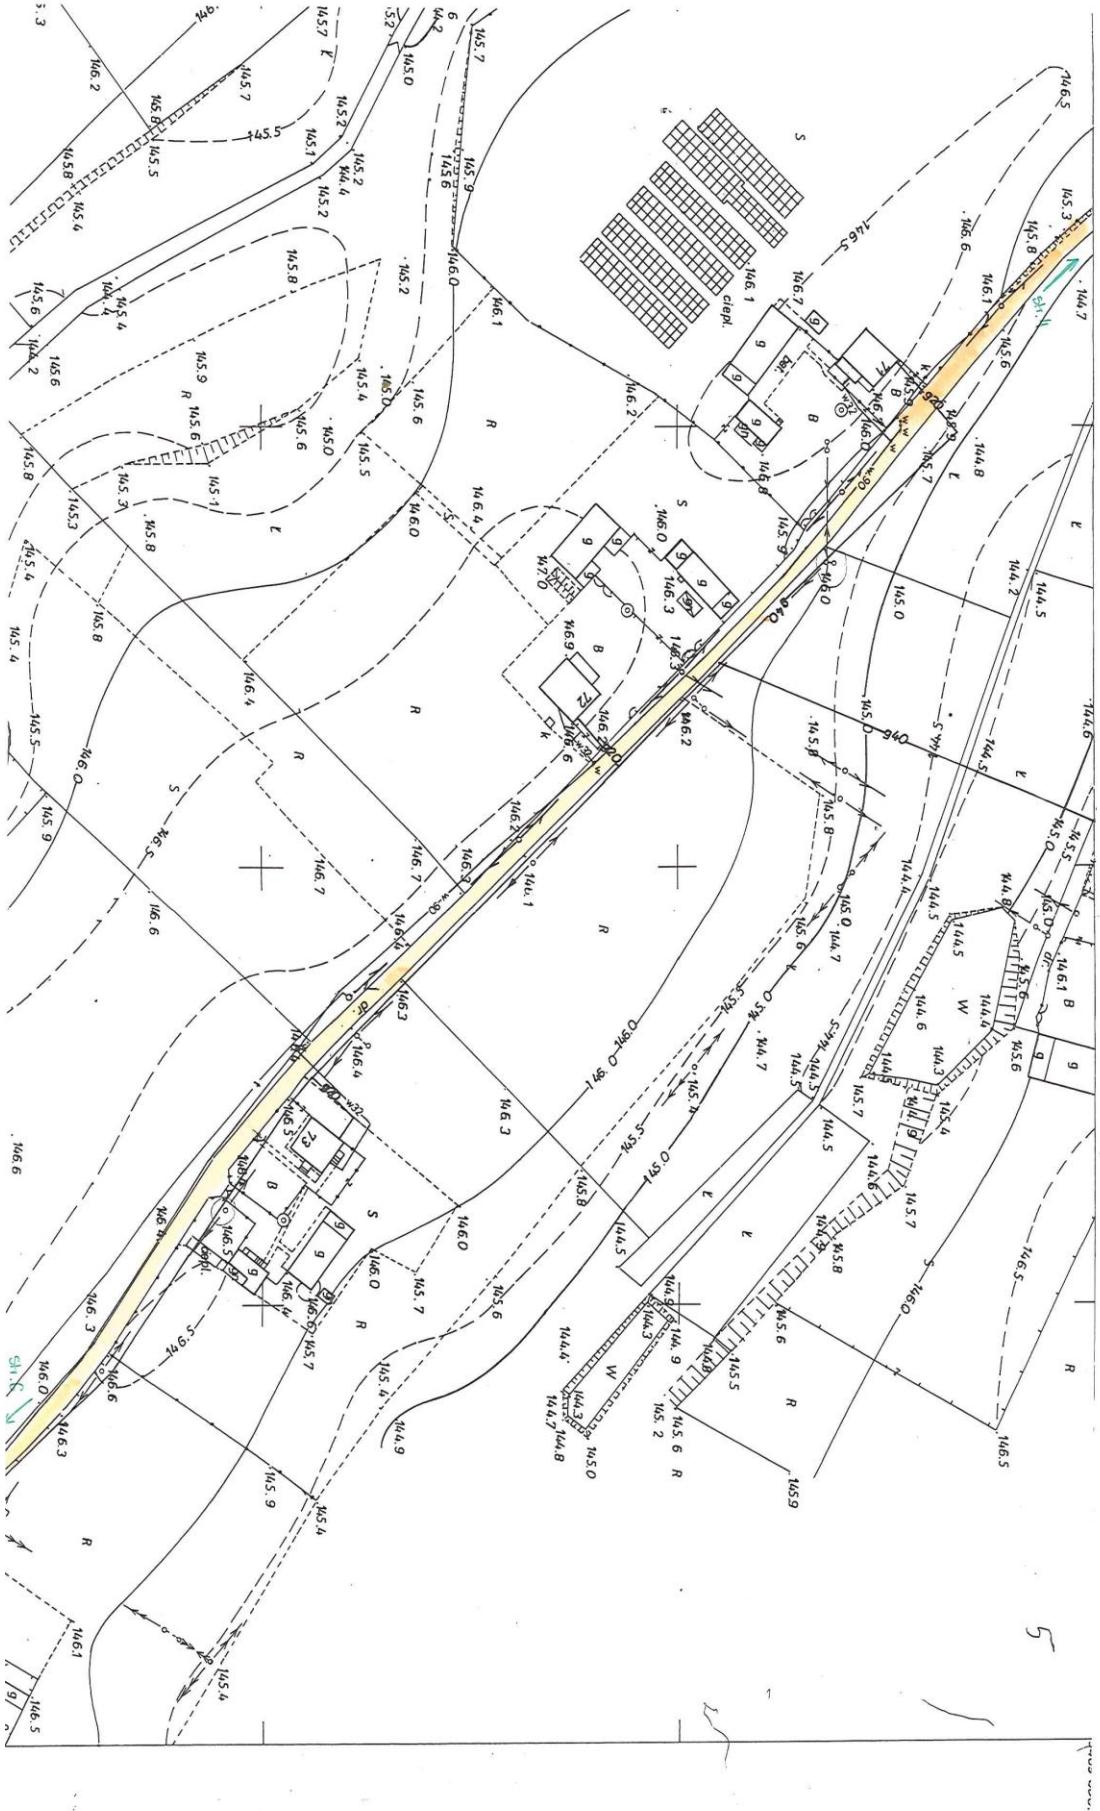
Założona w r. 1988 przez

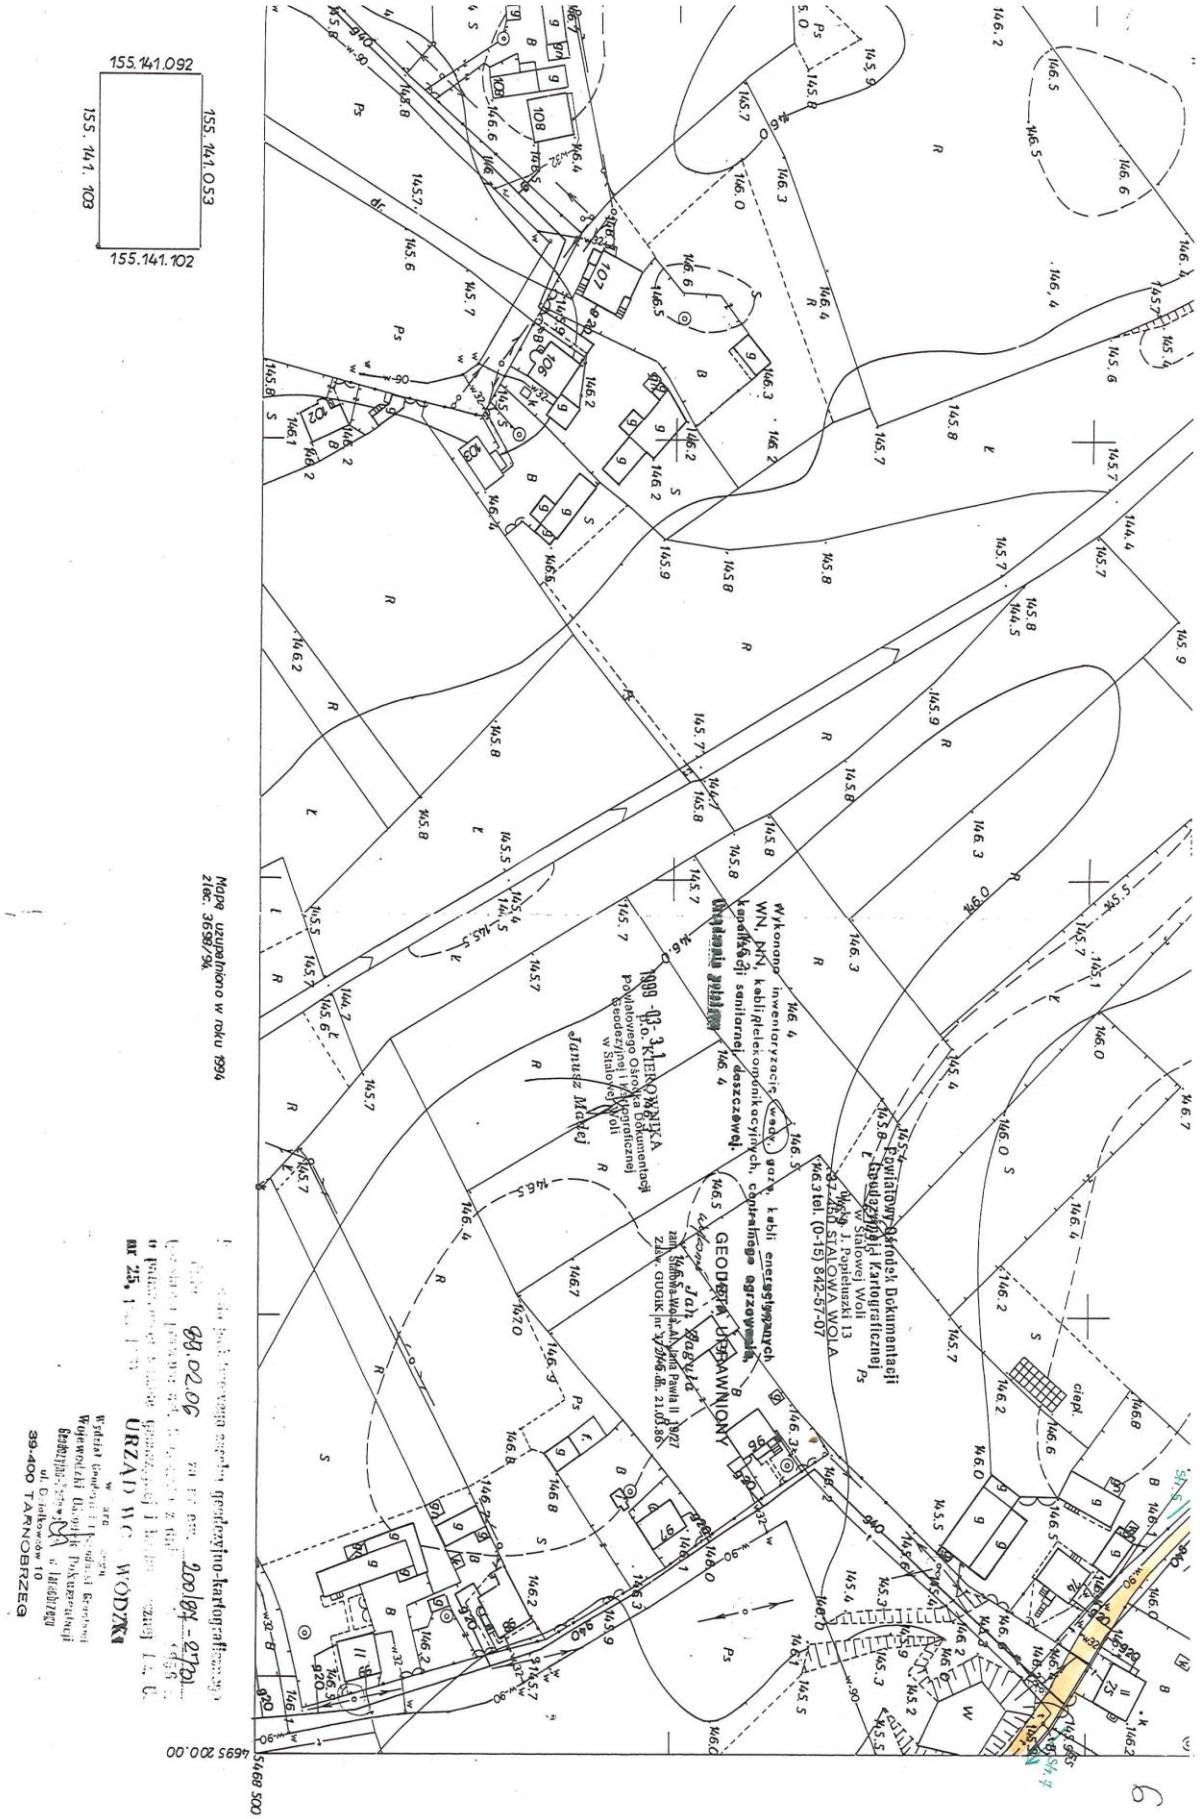
PRZEDSIĘBIORSTWO USŁUG GEODEZYJNYCH

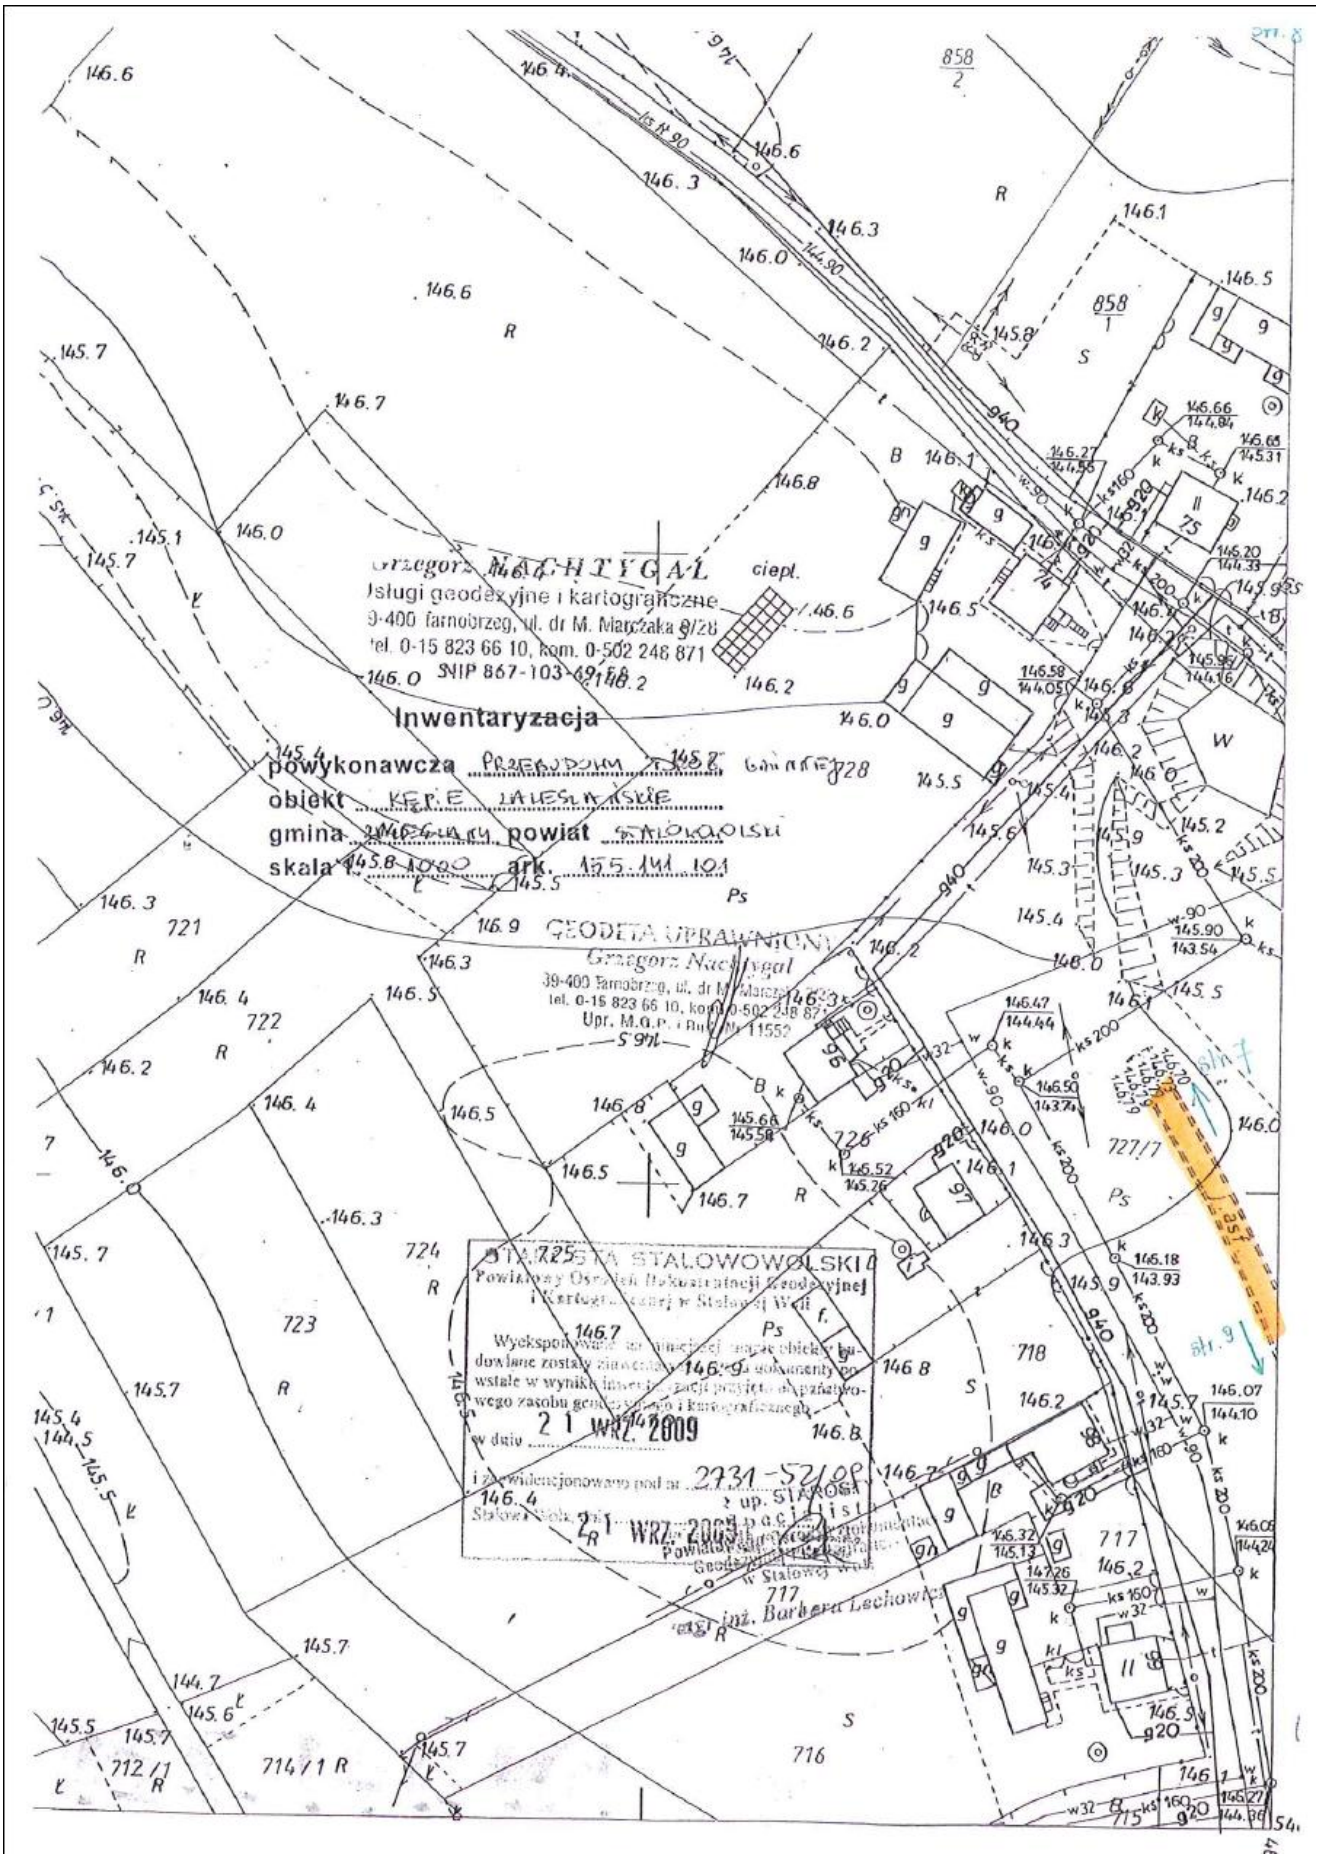
I KARTOGRAFICZNYCH W NISKU

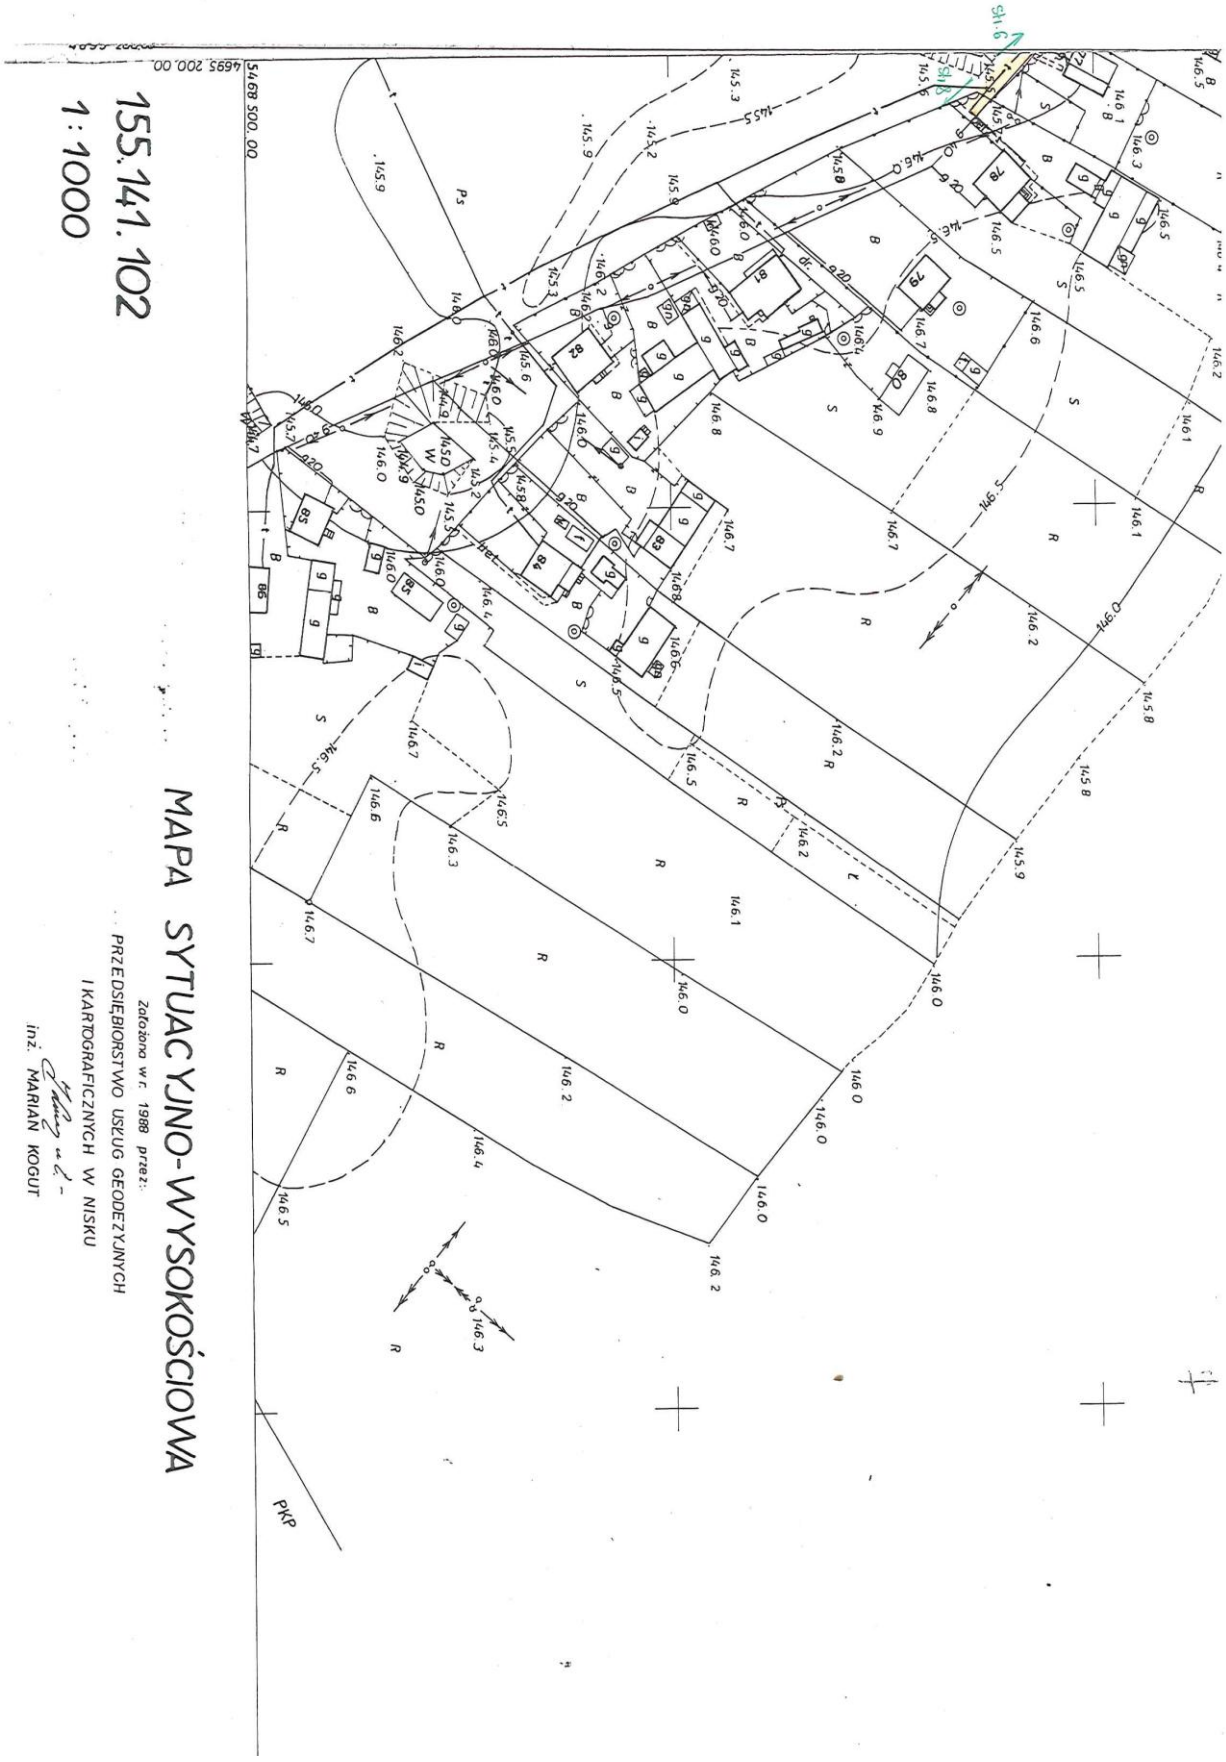
inż. MARIAN KOGUT

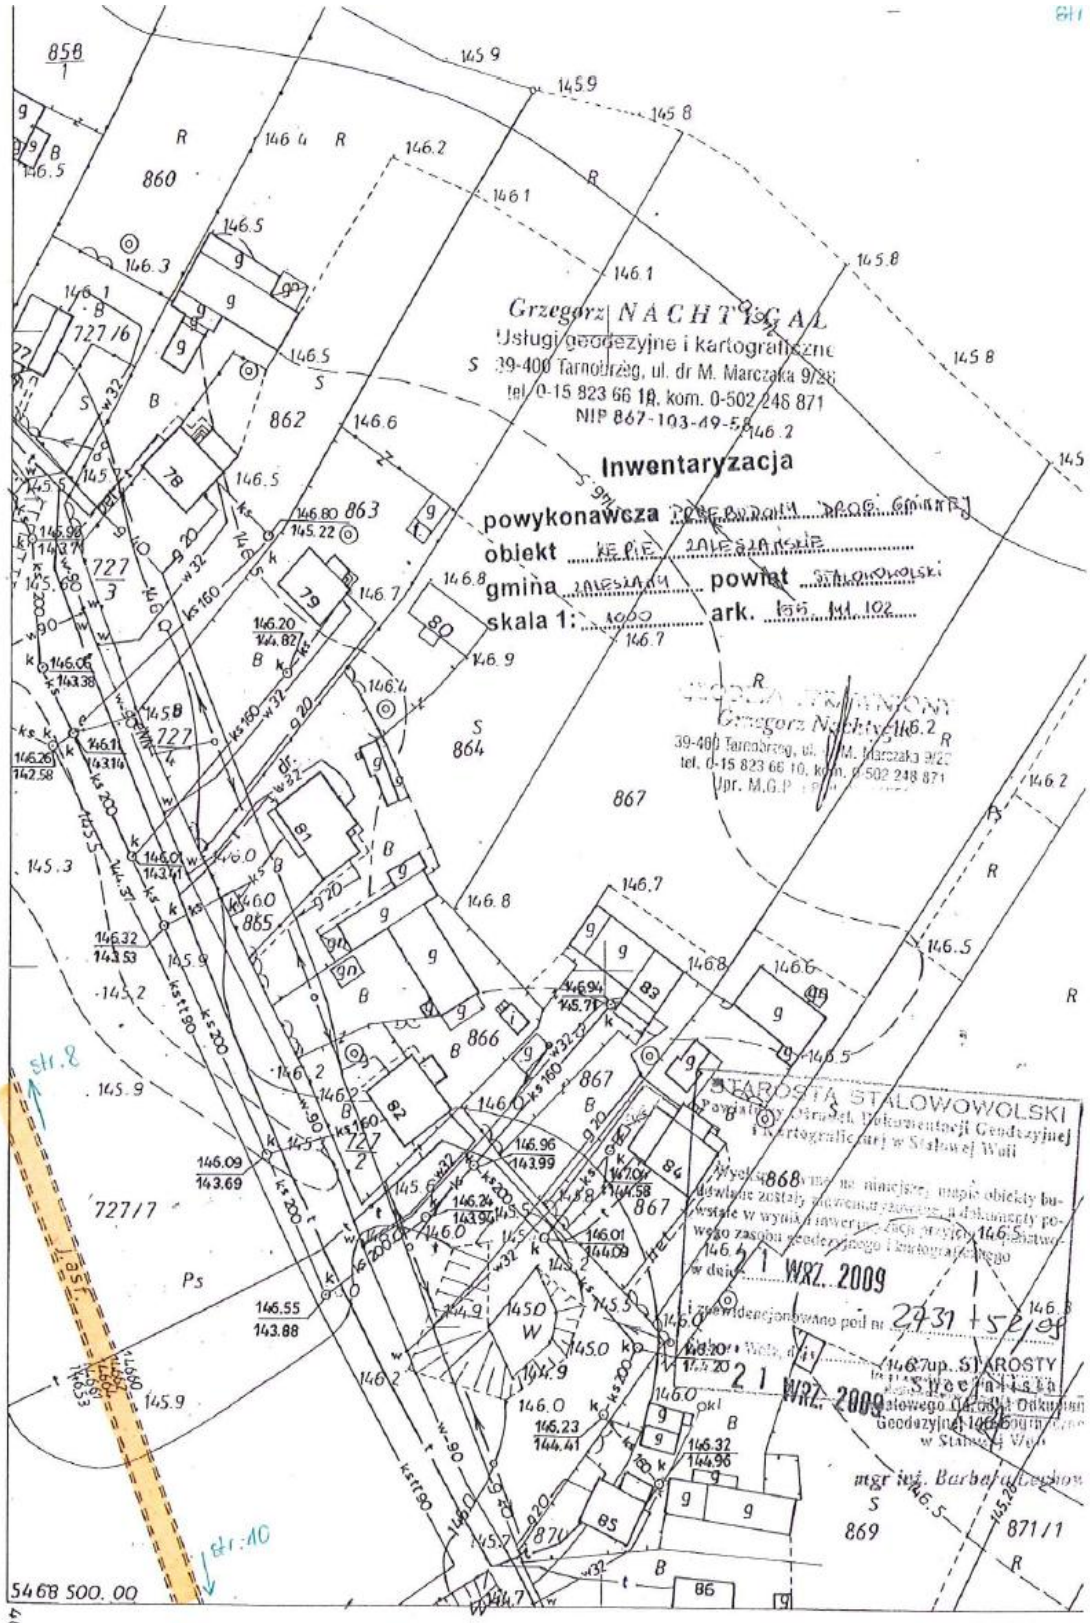
155. 141.044
155.141. 101
Mapa uzupełniono w roku 1996
zlec. 3696/96
89.02.06
URZĄD WOJEWÓDZKI
39-400 TARNOBRZEG
Str. 4


ciepl.
Str. 4
Str. 5
Str. 6


155.141.092
155.141.053
155.141.103
155.141.102
Mapa uzupełniono w roku 1994
zlec. 3698/94
URZĄD WOJEWÓDZKI
Wydział Geodezji i Kartografii
Wojewódzkiego Ośrodka Dokumentacji Geodezyjnej i Kartograficznej
ul. Lwowska 10
39-400 TARNOBRZEG
98.02.06
4695 200.00
5468 500


Grzegorz NACHTYGAL
Usługi geodezyjne i kartograficzne
39-400 Tarnobrzeg, ul. dr M. Marczaka 8/28
tel. 0-15 823 66 10, kom. 0-502 246 871
NIP 867-103-49-58
Inwentaryzacja
powykonawcza
obiekt
gmina
powiat
skala
ark.
GEODETA UPRAWNIONY
Grzegorz Nachtygal
Upr. M.G.P. i K. Nr 11552
STAROSTA STALOWOWOLSKI
21 WRZ. 2009
2231-52/09
21 WRZ. 2009
inż. Barbara Lechowicz


MAPA SYTUACYJNO-WYSOKOŚCIOWA
155.141.102
1:1000
Założona w r. 1988 przez:
PRZEDSIĘBIORSTWO USŁUG GEODEZYJNYCH
I KARTOGRAFICZNYCH W NISKU
inż. MARIAN KOGUT
5468 500.00
4695 200.00
PKP

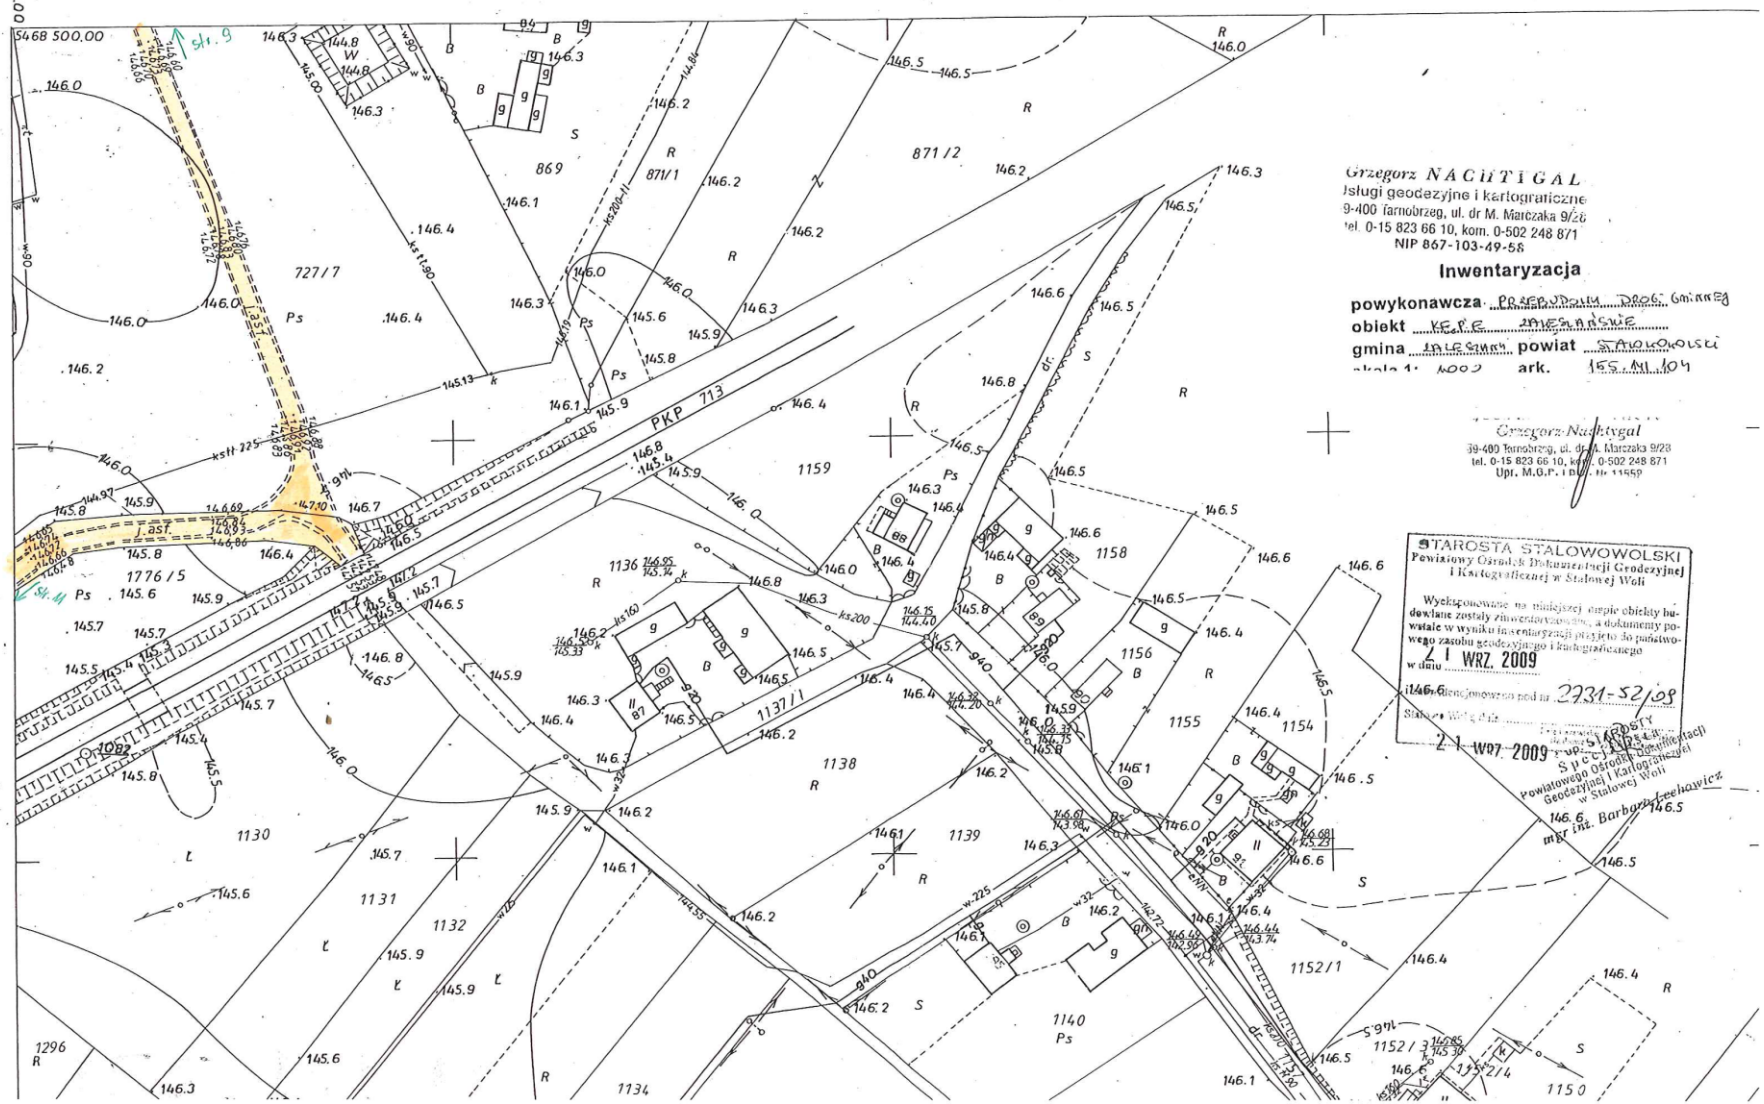


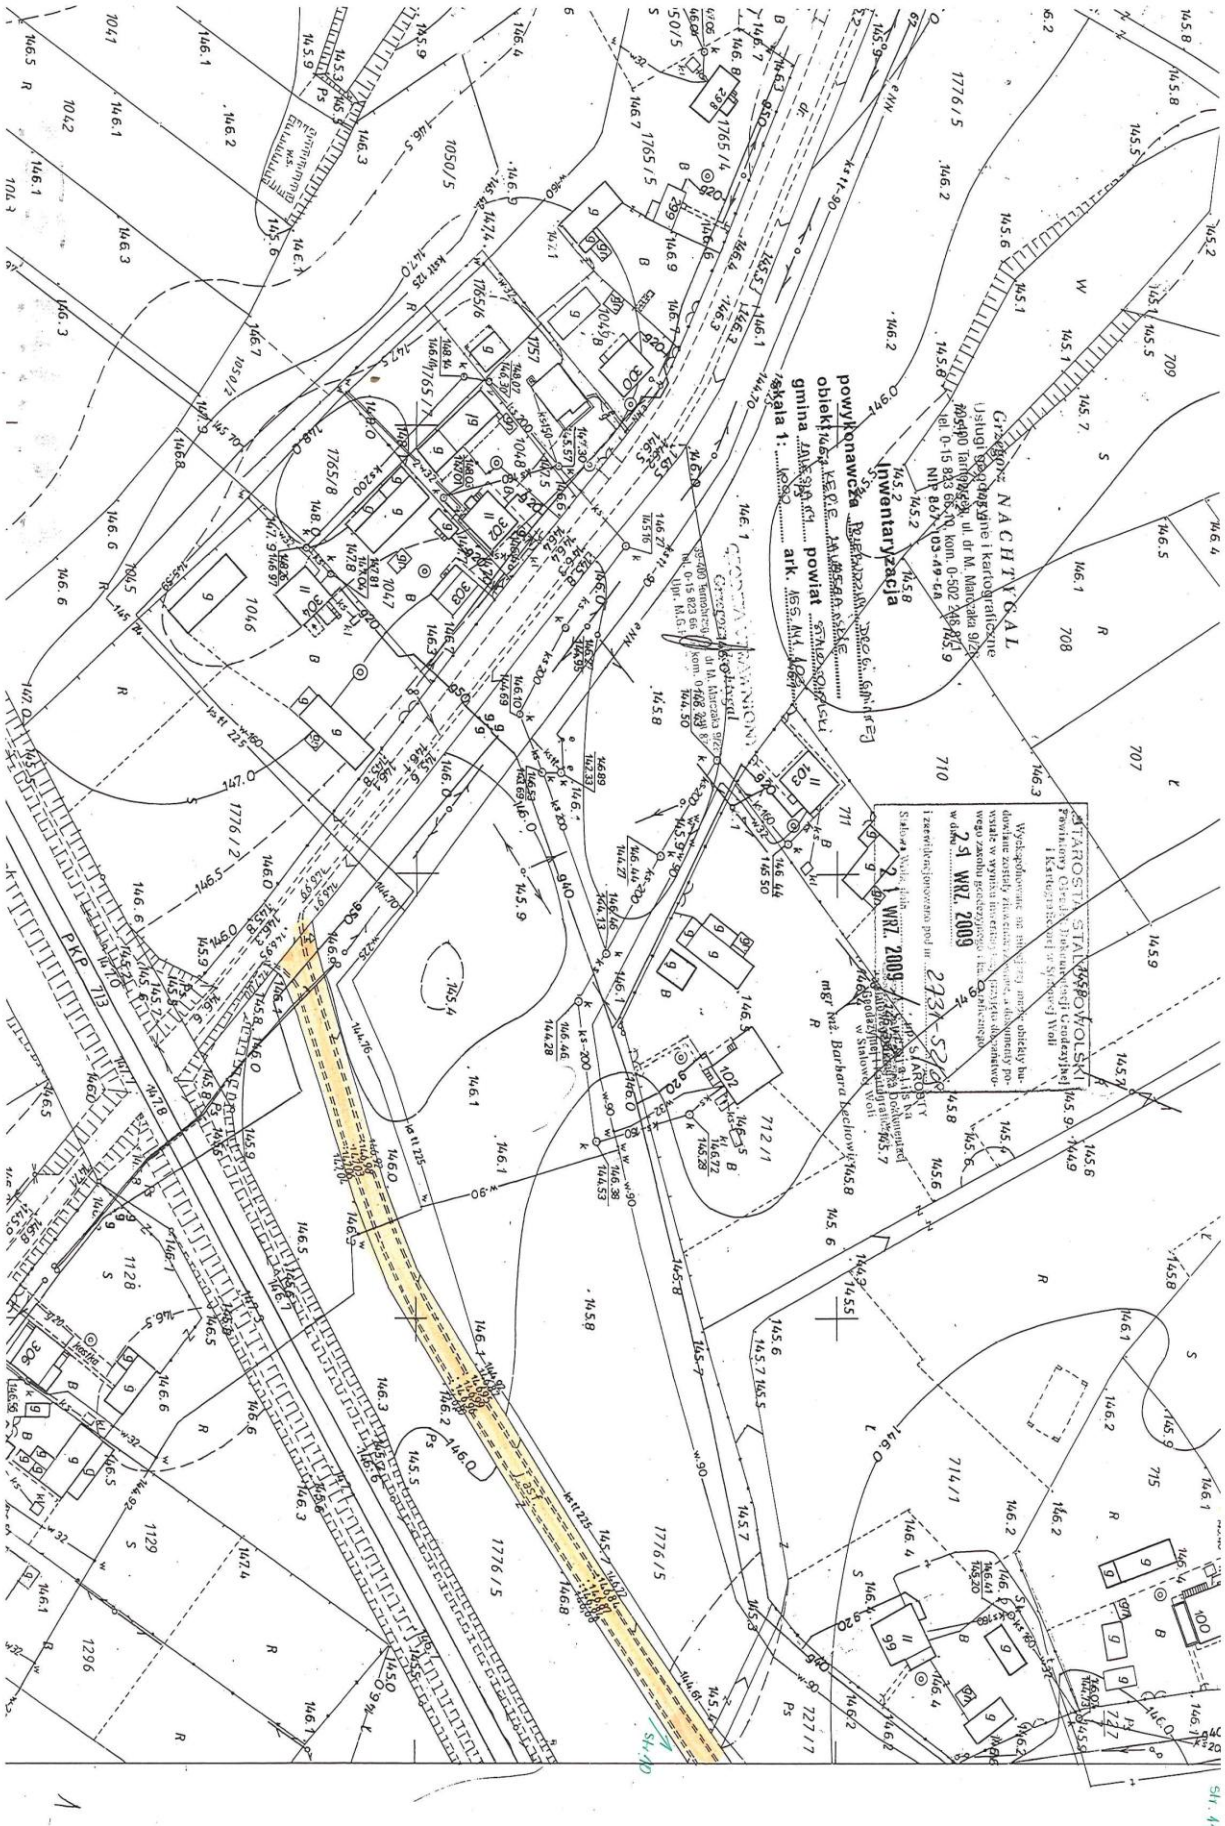
MAPA

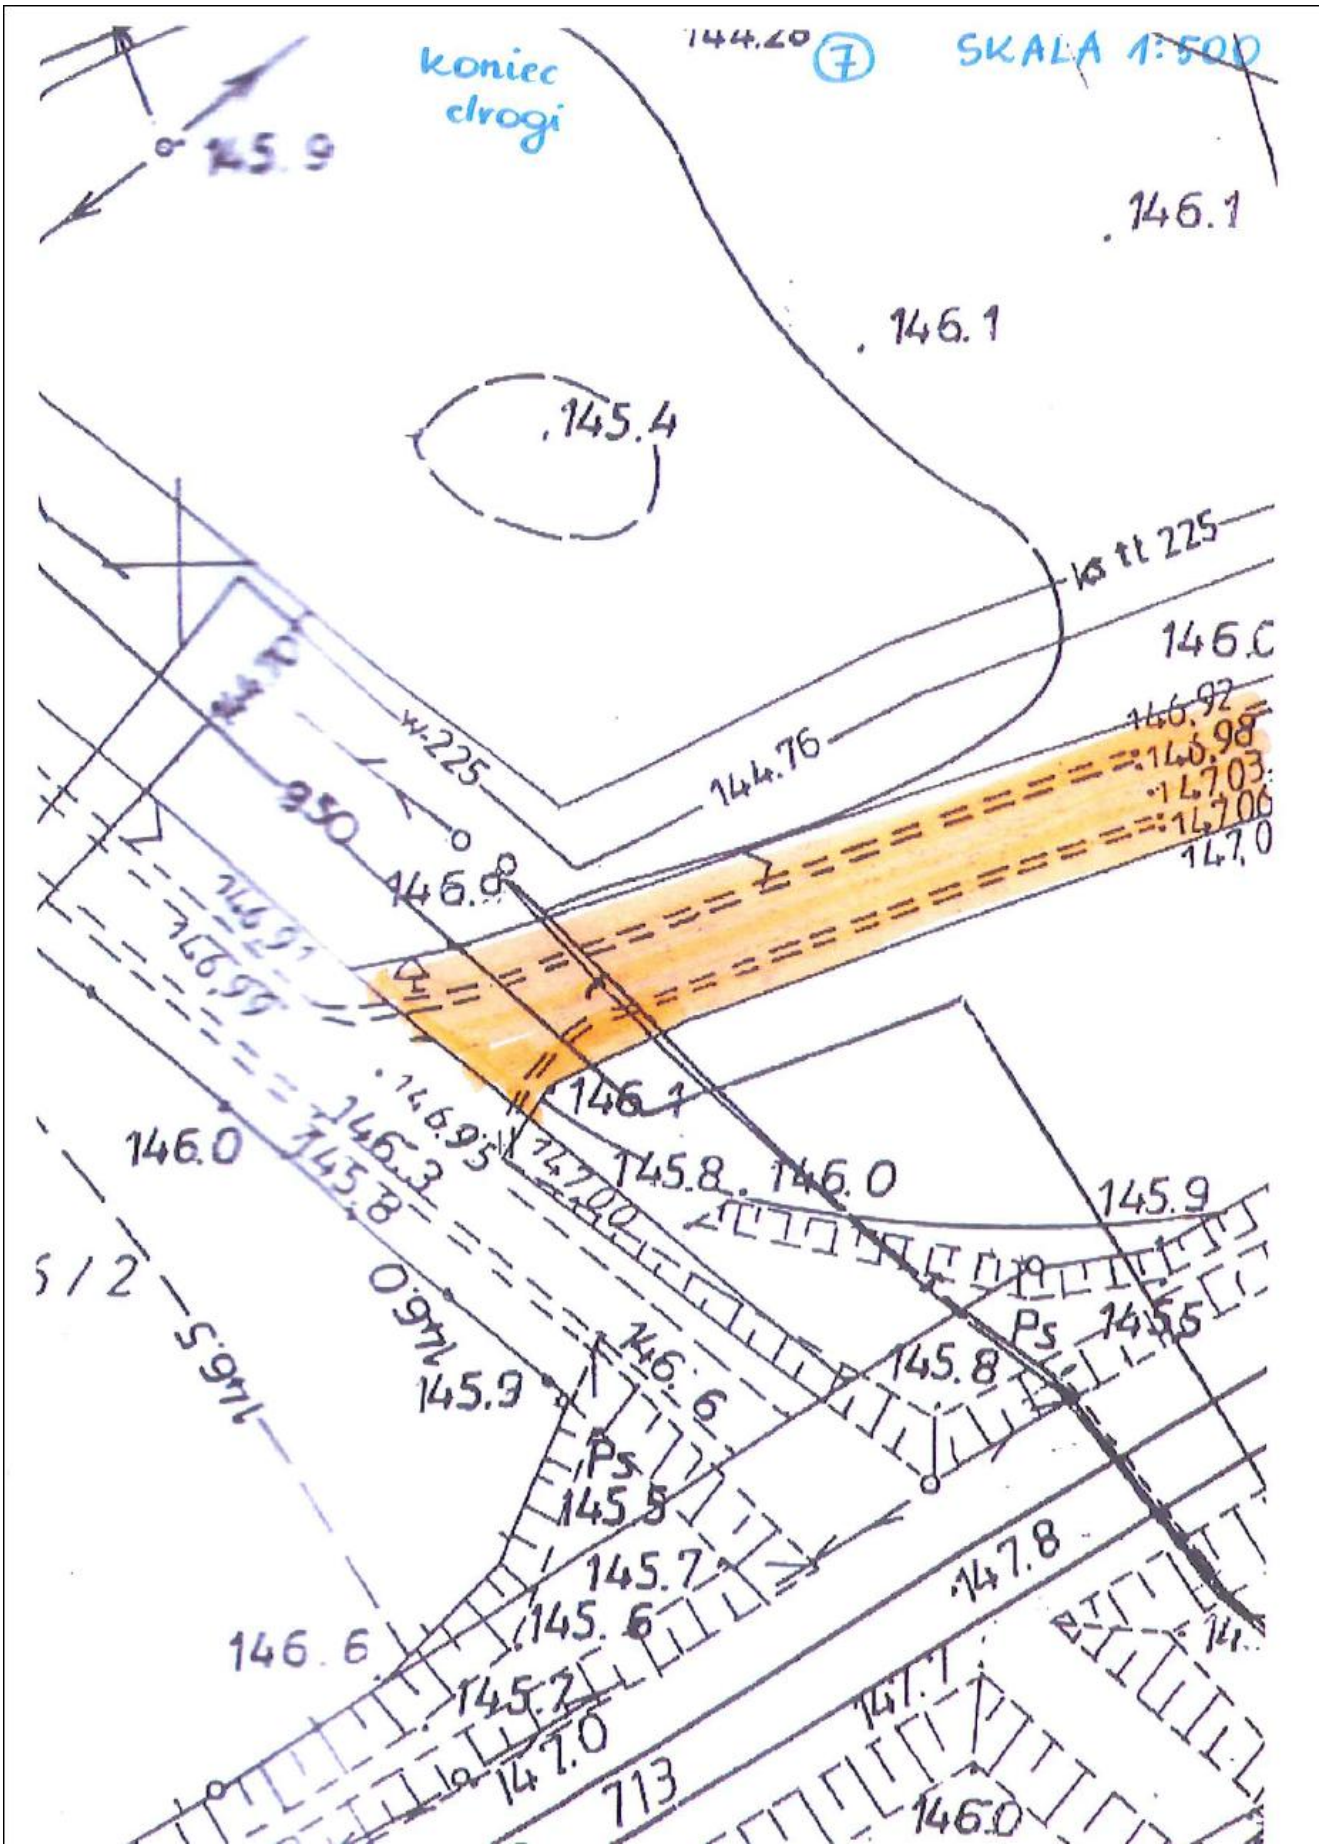
155.141.102

Str. 10

KĘPIE ZALES.




powykonawcza
obiekt
gmina
skala 1:
powiat
ark.
STAROSTA STALOWOWOLSKI
Powiatowy Ośrodek Dokumentacji Geodezyjnej
i Kartograficznej w Stalowej Woli
2 1 WRZ. 2009
PKP


koniec drogi
SKALA 1:500
145.9
146.1
146.1
145.4
144.76
146.92
146.98
147.03
147.06
147.0
146.8
146.1
146.0
145.8
146.0
145.9
146.6
145.5
145.8
145.7
145.6
147.8
146.6
145.7
147.0
713
146.0

„ Zbydniów – Karczma – tory PKP – obok lasu"

Droga nr 8 położona jest na działkach o numerach ewidencyjnych:

1524, 1492, 1262, 1816 - obręb Zbydniów

1877 - obręb Kotowa Wola

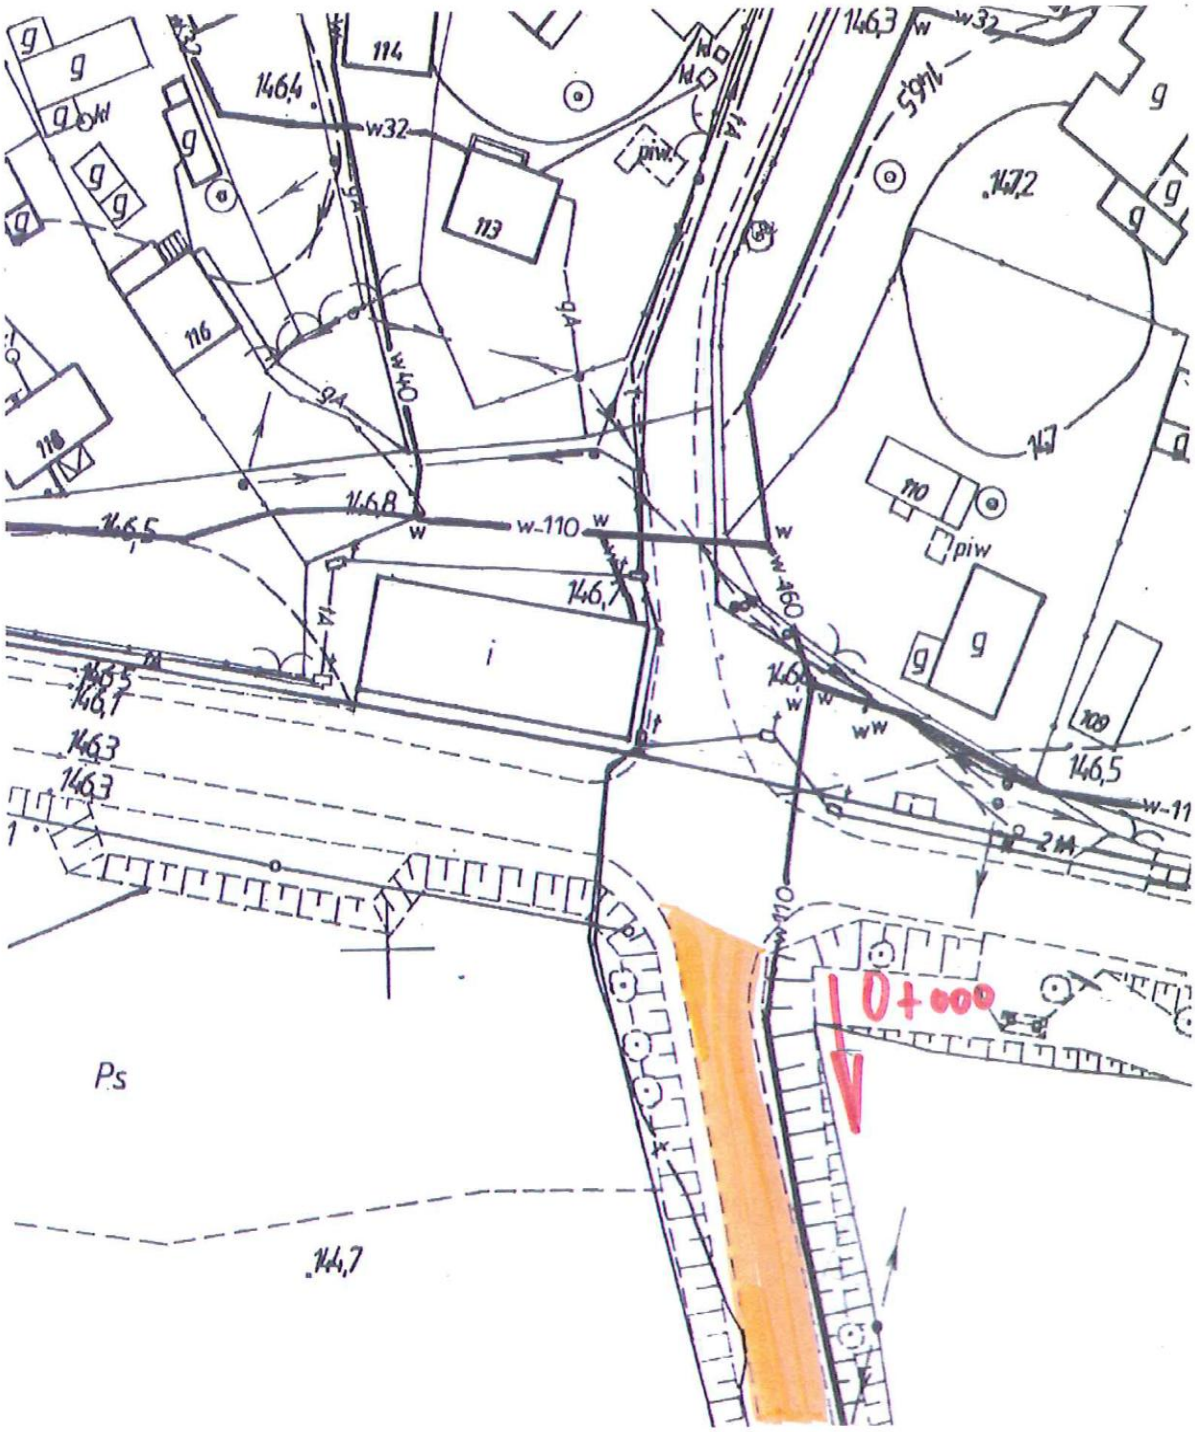
Wyżej wymienione działki są własnością Gminy Zaleszany.

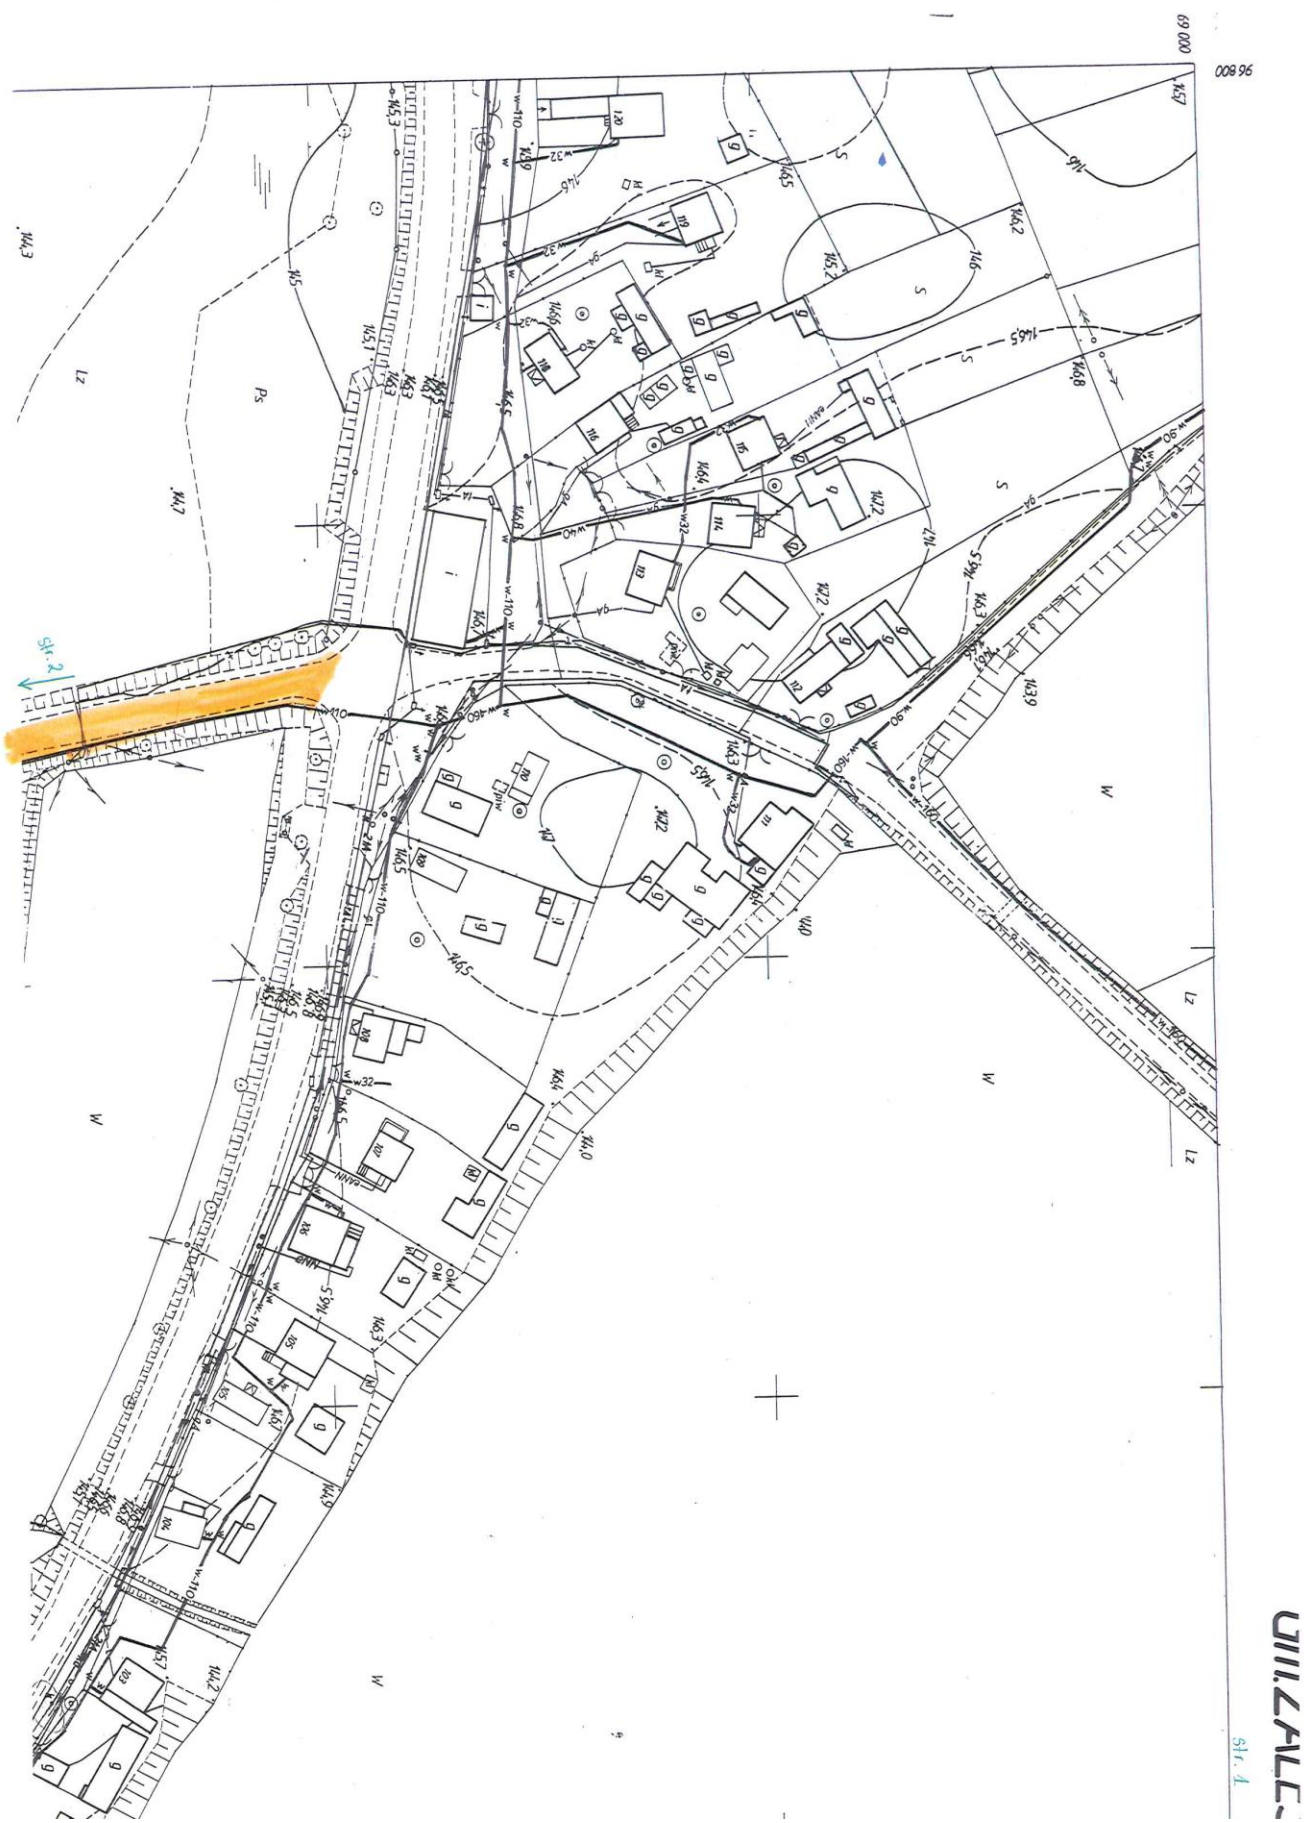
SKALA 1:500

ZAŁĄCZNIK NR. 8
do uchwały Rady Gminy Nr. XXIII/210/201
z dnia 28 sierpnia 2012 r.

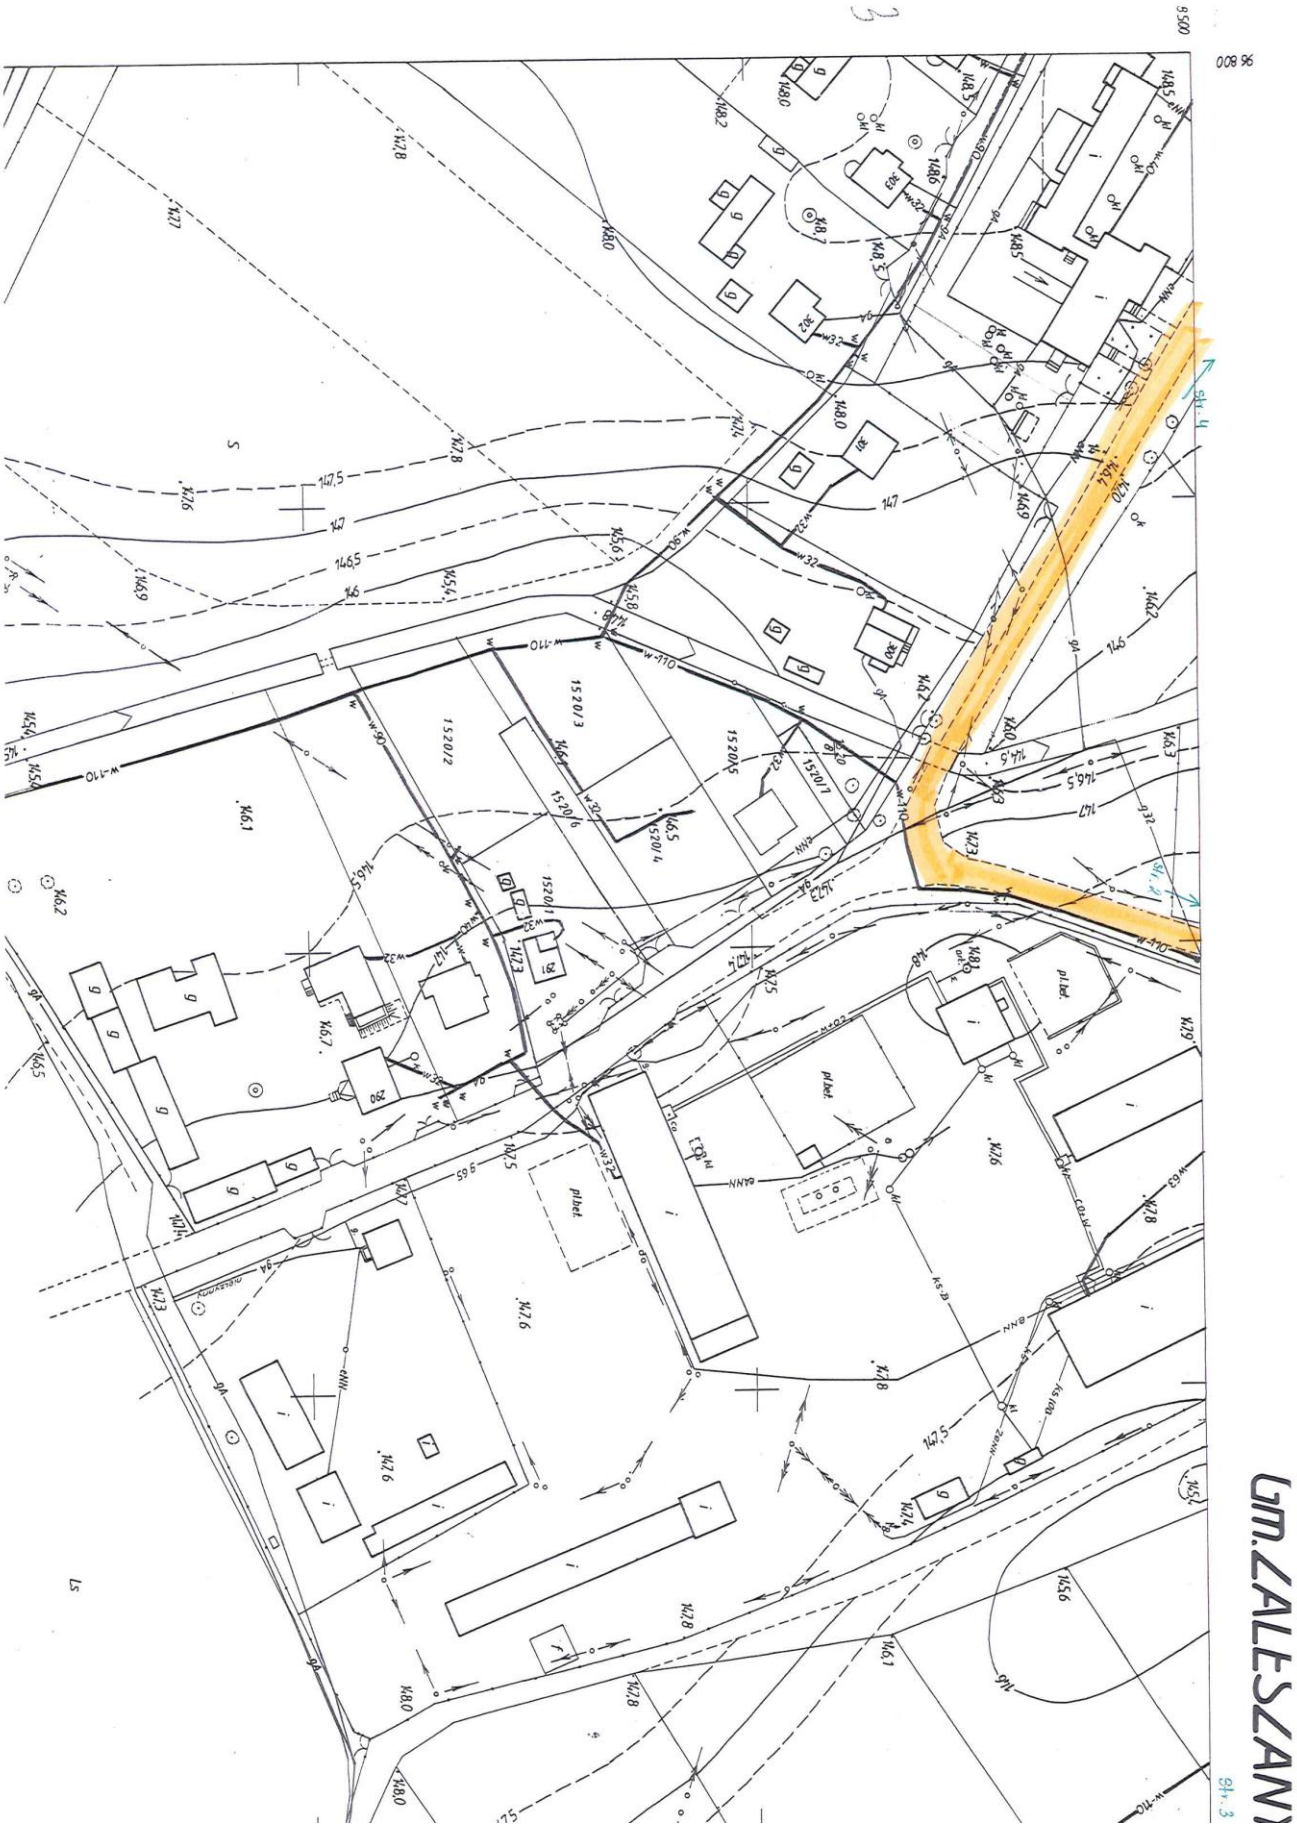
8

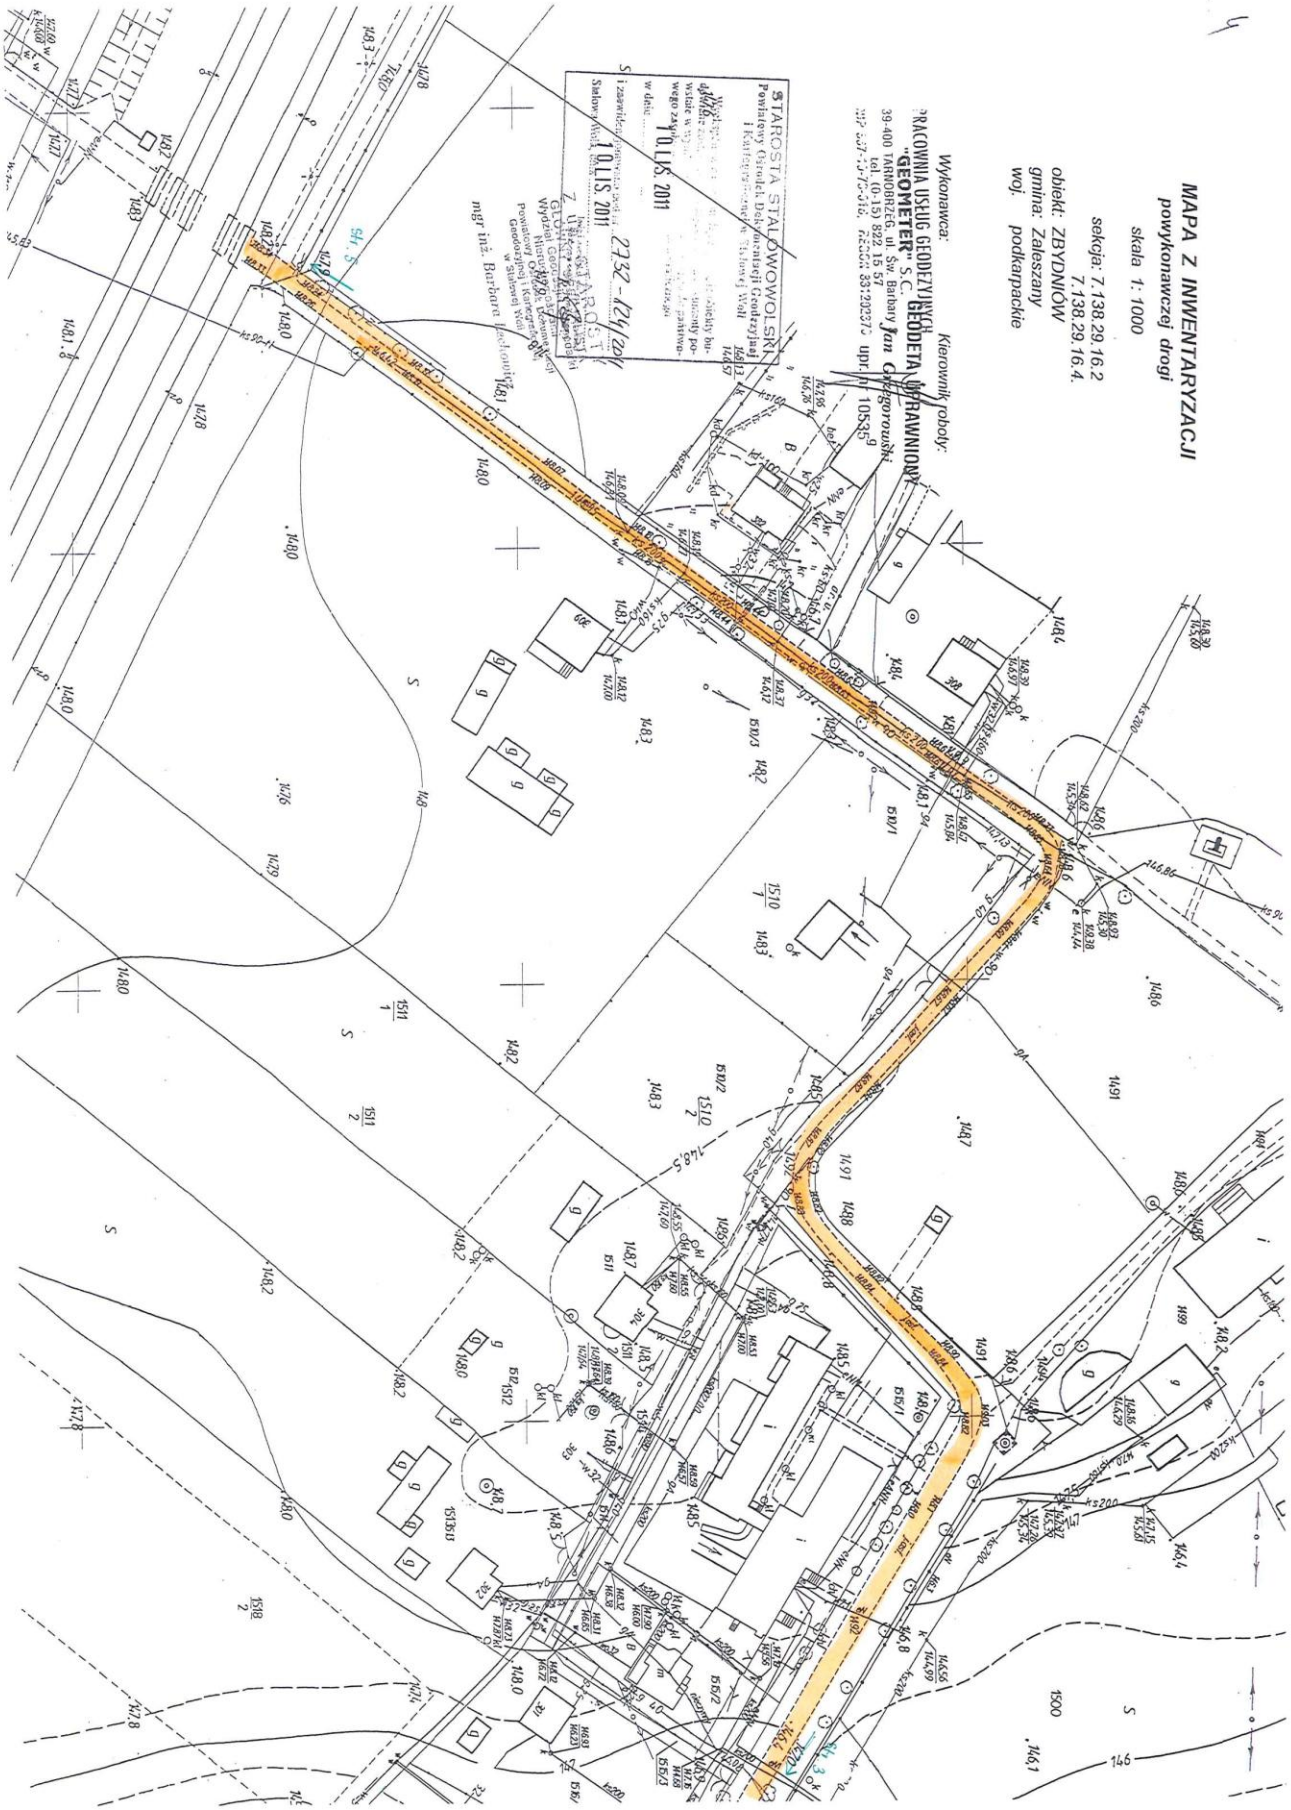
początek drogi

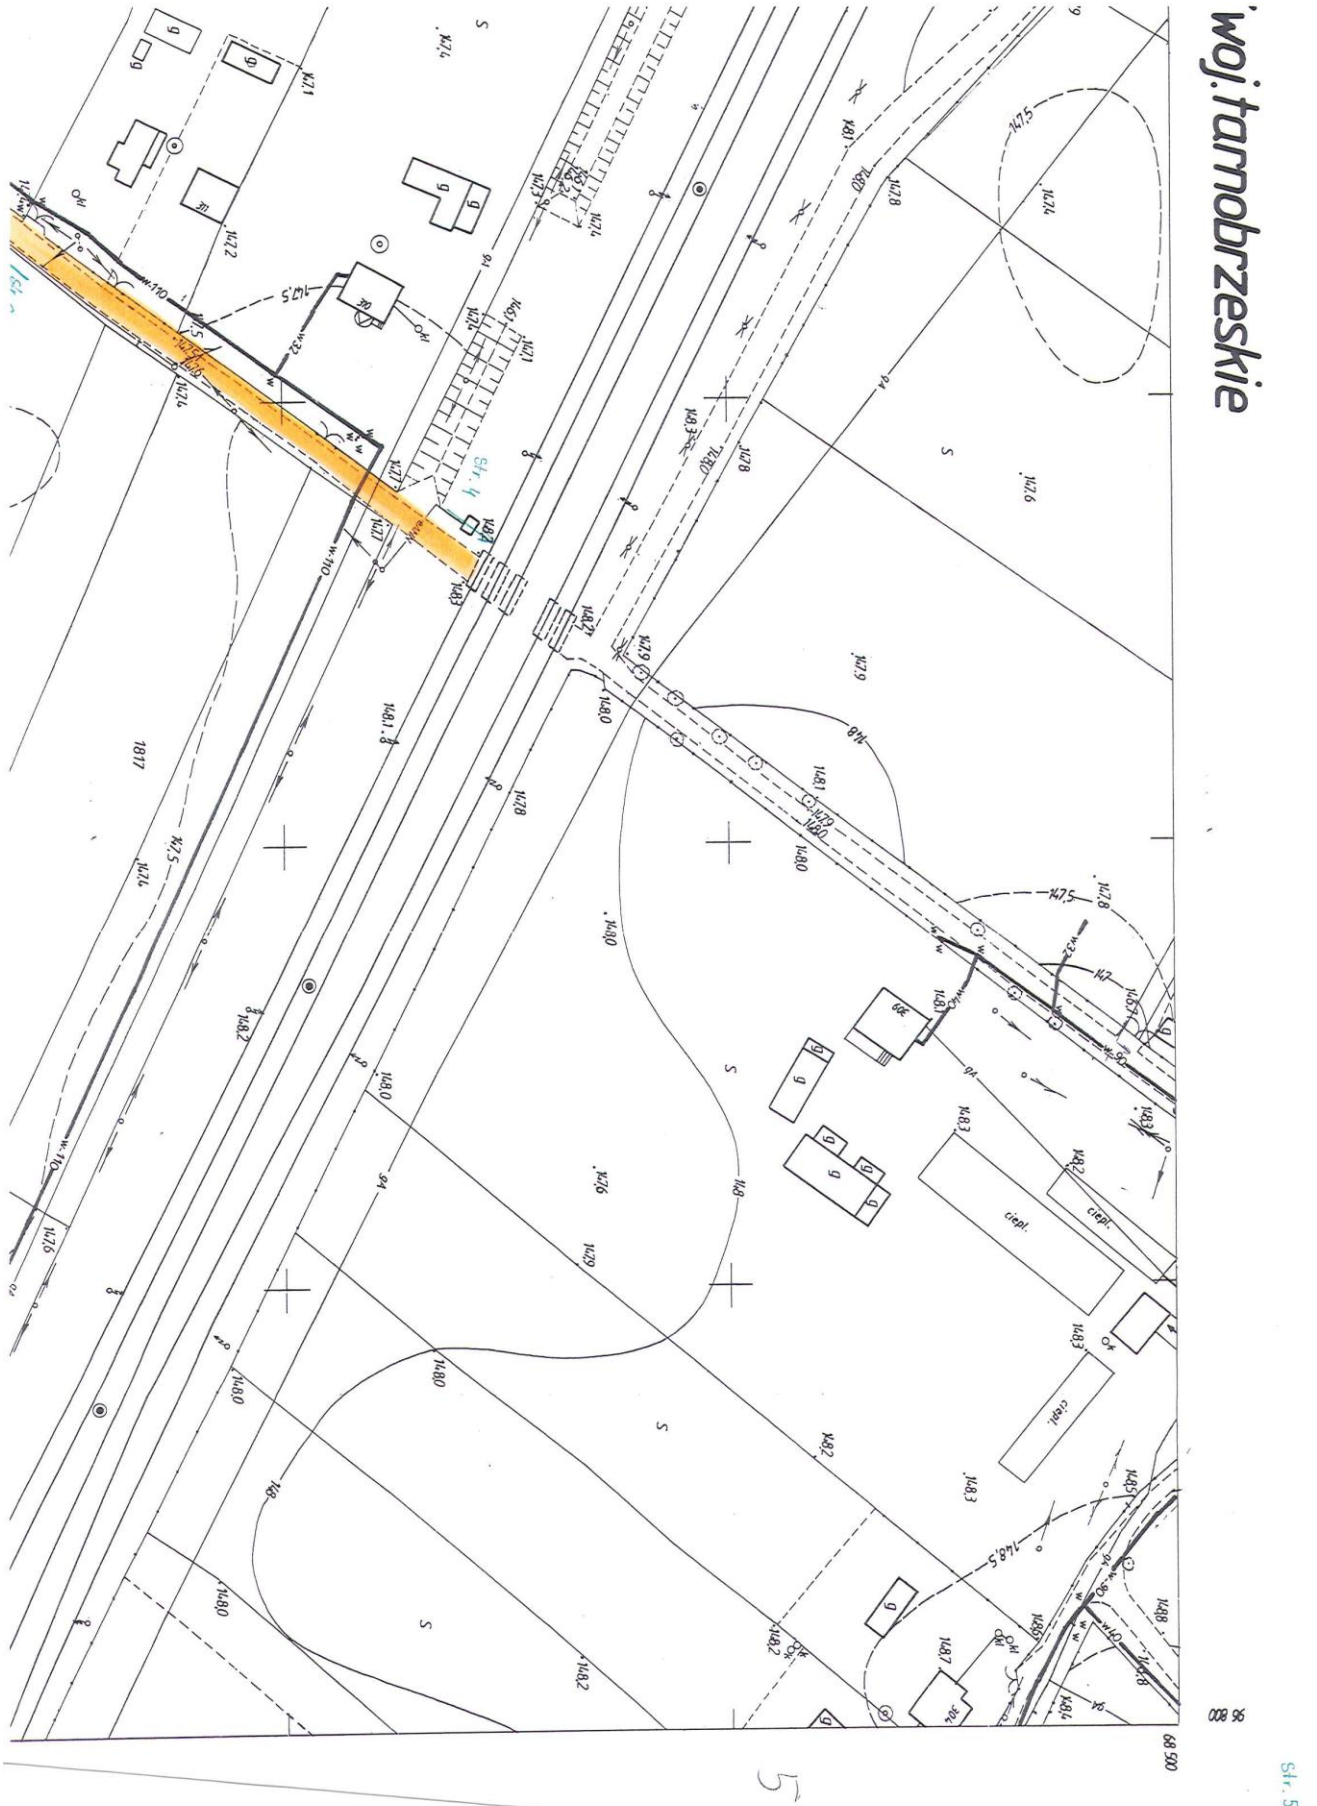


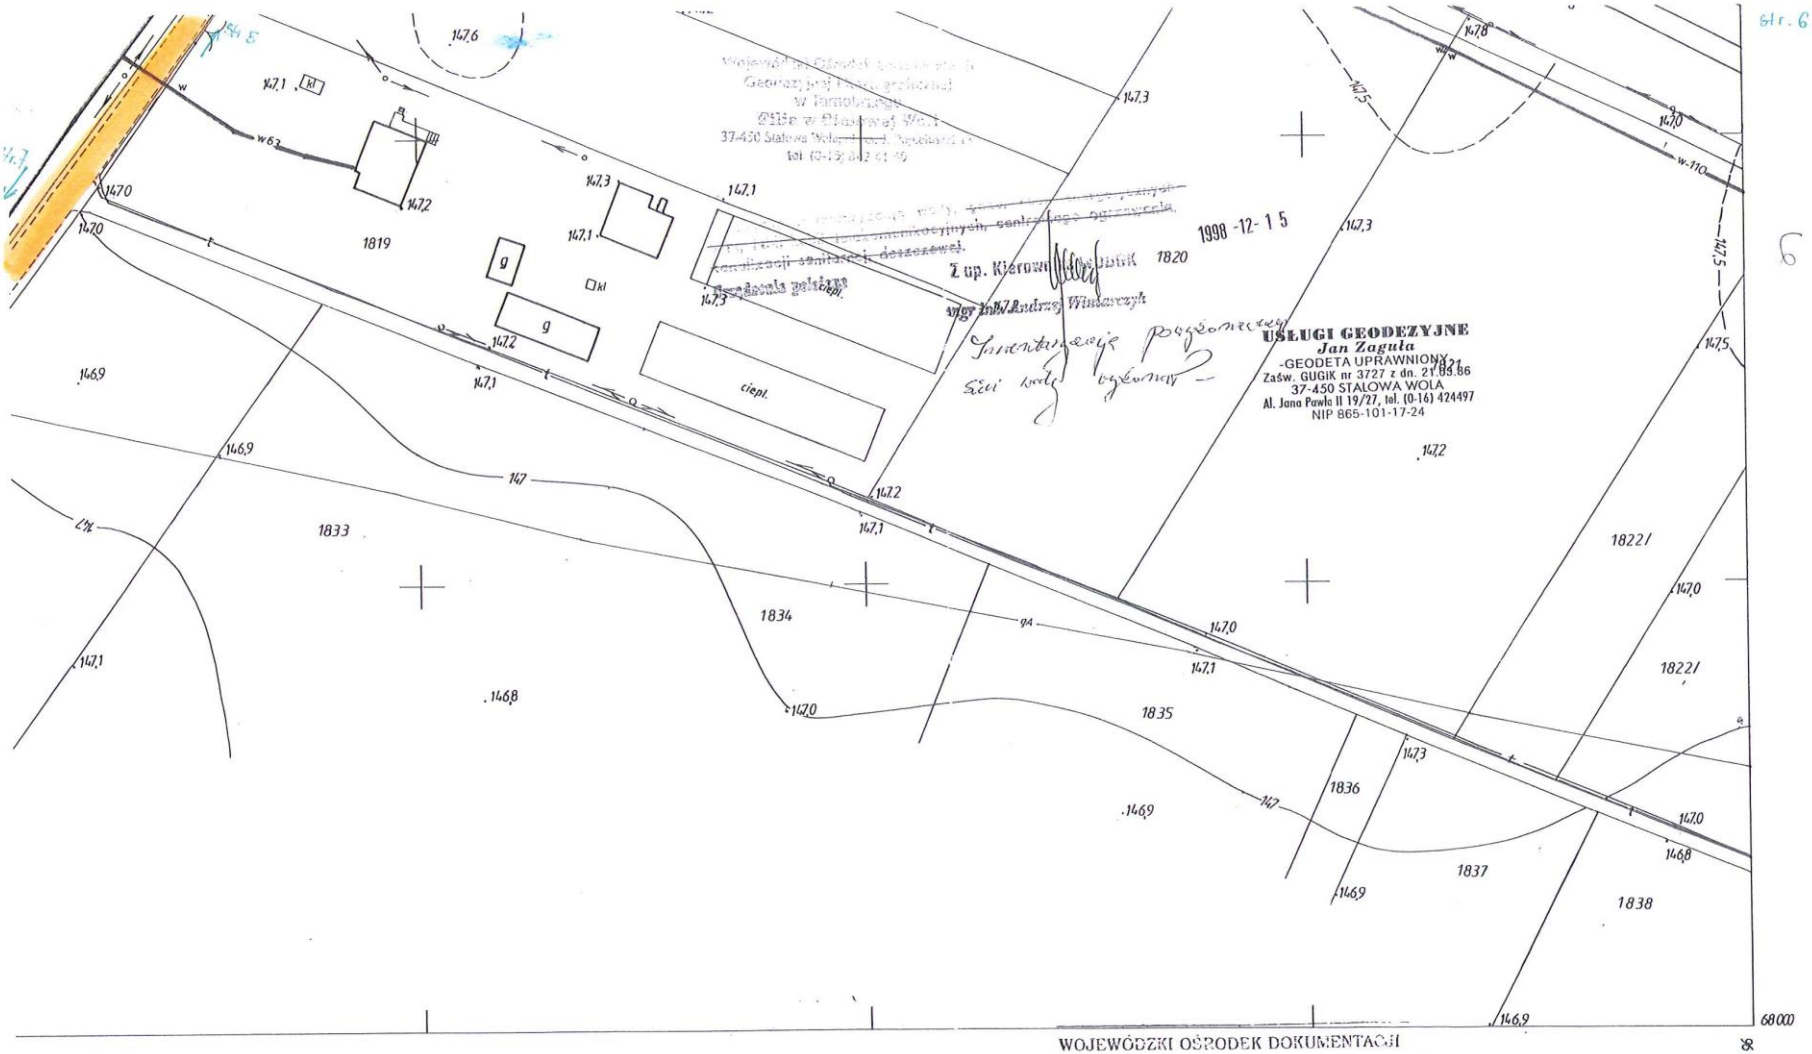

69 000
96 800
Skr. 2
Skr. 1

MAPA SYTUACYJNO-WYSOKOŚCIOWA
Założona w r. 1994 przez geod. upr.
SABINA KMIECIK upr. nr. 3667
HENRYK ZAJĄC -"- 10555
JAN GRZEGORKOWSKI -"- 10535
155.14.2062
1:1000
96 800
68 500


GM. ZALESZANY
152013
152012
152015
152017
152016
152014
152011
plbet
sk. 4
sk. 3


MAPA Z INWENTARYZACJI
powykonawczej drogi
skala 1: 1000
sekcja: 7.138.29.16.2
7.138.29.16.4.
obiekt: ZBYDNIÓW
gmina: Zaleszany
woj. podkarpackie
Wykonawca:
PRACOWNIA USŁUG GEODEZYJNYCH
"GEODETA"
Kierownik roboty:
mgr inż. Barbara
STAROSTA STALOWOWOLSKI
10 LIS. 2011
2732-124/20
10 LIS. 2011


woj. tarnobrzeskie
Str. 4
Str. 5
1817
ciepl.
96 800
68 500



Aktualizację mapy wykonał w r. 1995
inż. Marian Kogut.

064

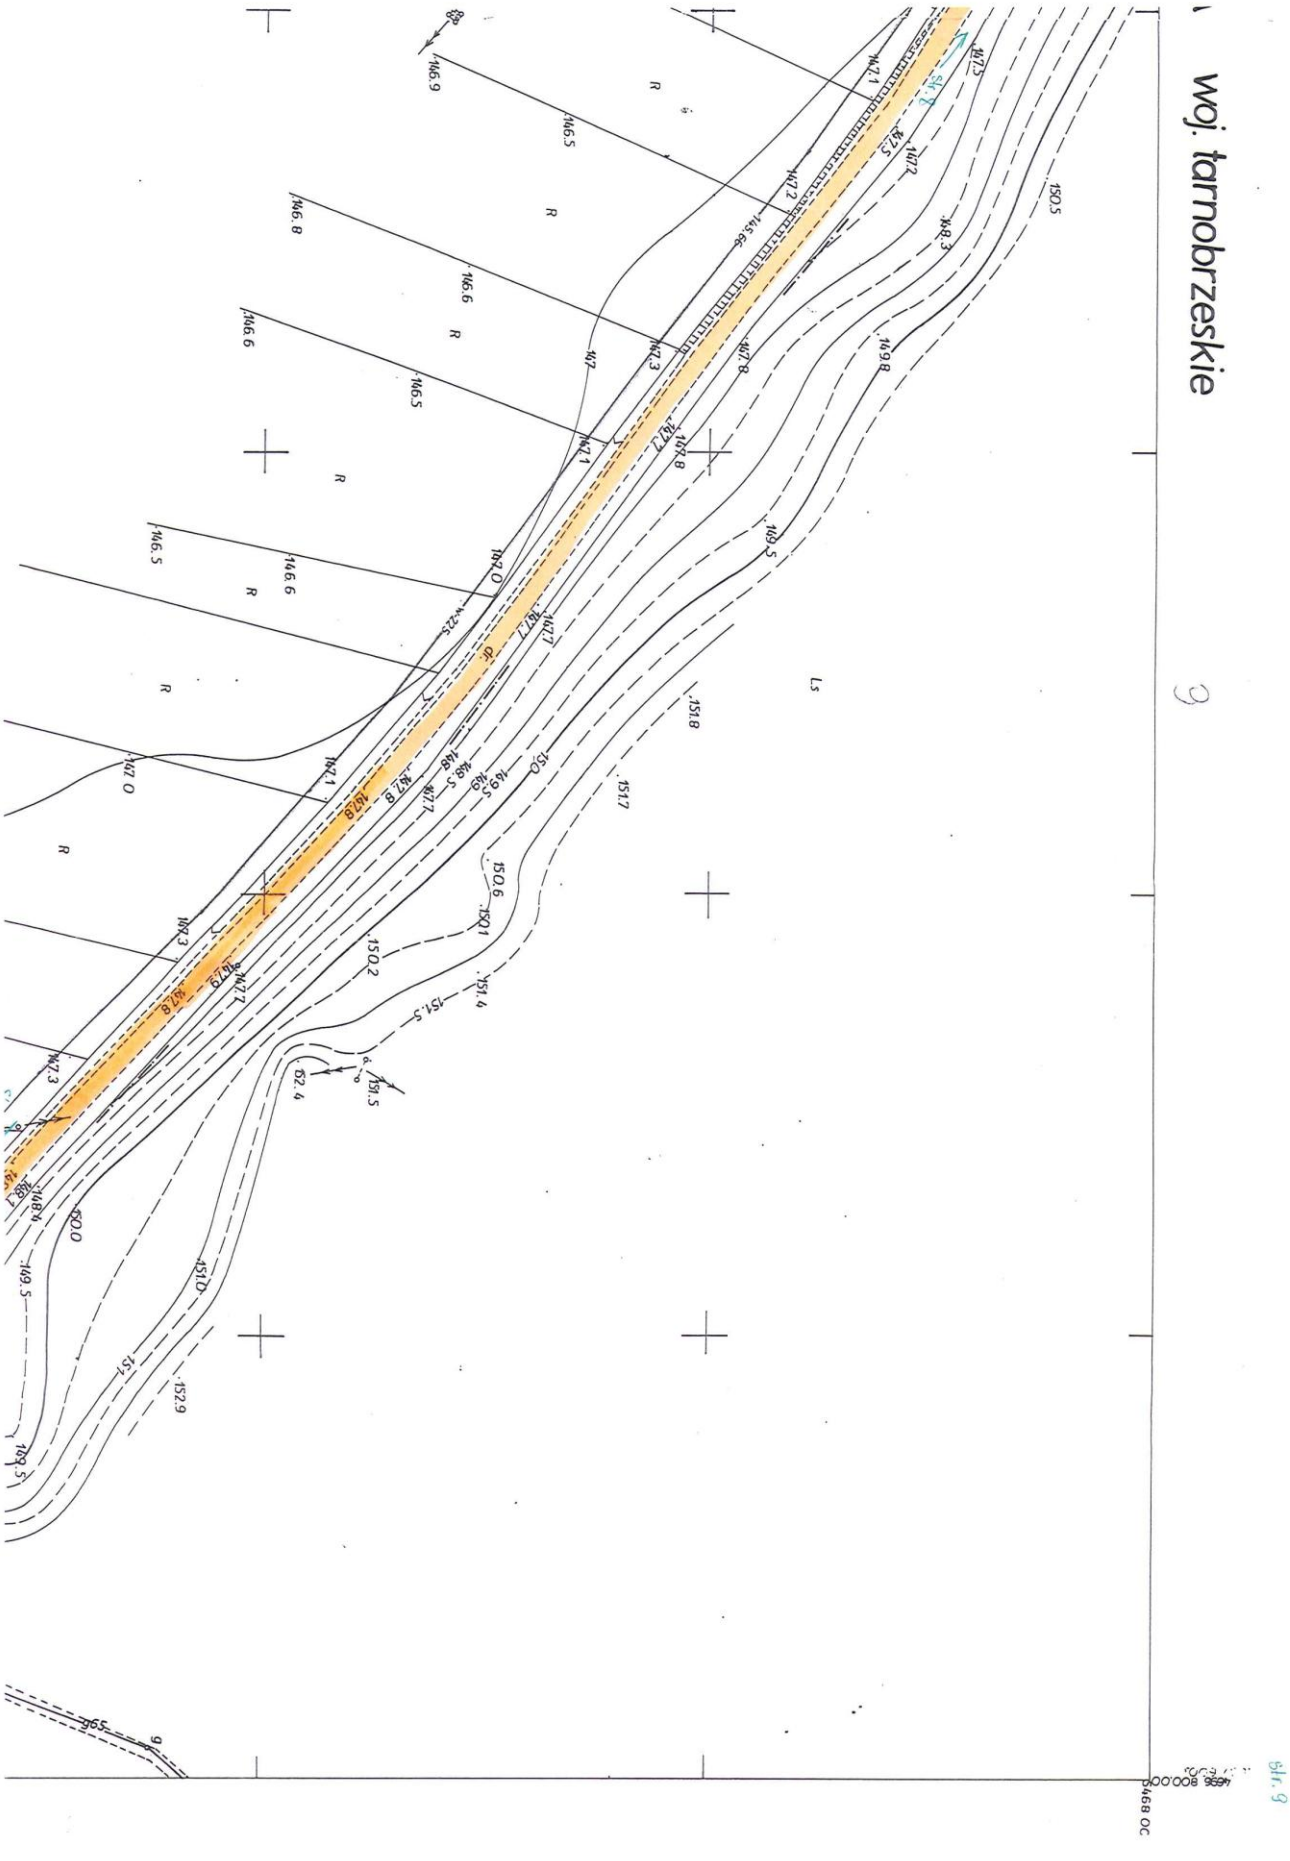
WOJEWÓDZKI OŚRODEK DOKUMENTACJI
Geodezyjno - Kartograficznej w Tarnobrzegu

5.XII.94
nr 2732-6/94
Tbg 5.XII.94

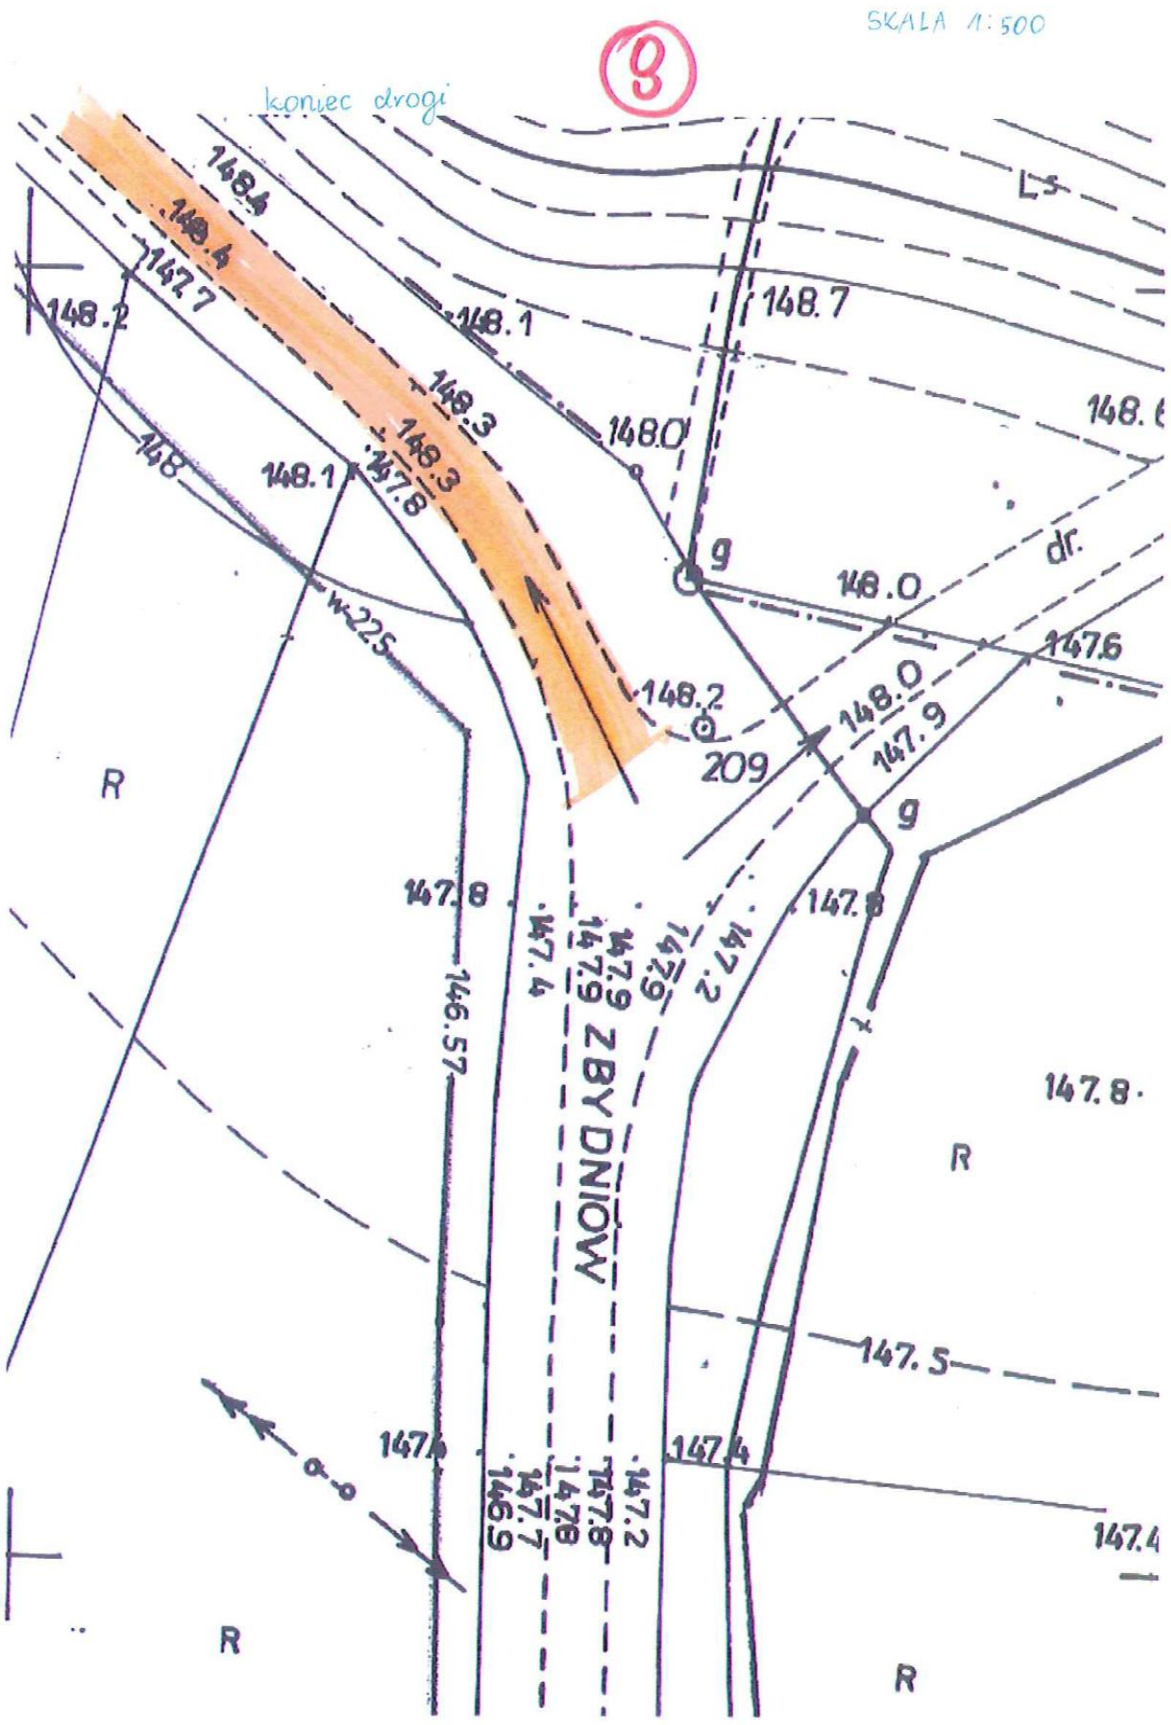
Reprodukowano w Zakładzie
Reprodukcji Kartograficznej
OPGK-RZESZÓW SA
Zlec. Nr ..612/94.....

155.142.063
1:1000
MAPA SYTUACYJNO-WYSOKOŚCIOWA
Założona w r. 1994 przez geod. upr.
SABINA KWIECIK upr. nr: 3867
HENRYK ZAJĄC -"- 10555
JAN GRZEGORowski -"- 10535
Kotowa Wola
68000
96 000
061

KOTOWA WOL
Wojewódzki Ośrodek Dokumentacji Geodezyjnej i Kartograficznej w Tarnobrzegu
Filia w Stalowej Woli
37-450 Stalowa Wola ul. ks. J. Popiełuszki 13
tel. (0-15) 842 41 40
1998 -02- 27


woj. tarnobrzeskie
str. 9

063
113
112
Przyjęto do państwowego zasobu Geodezyjnego i Kartograficznego
8.09.91
za nr ew. 2732
(Podstawa prawna: art. 12 ustawy z dnia 17 maja 1989 r.
Prawo Geodezyjne i Kartograficzne Dz.U. Nr 30 poz. 163).
Mapa uzupełniono w roku 1996
Zlec. 3698/94.
ZBYDNIOW
KOTOWA WOLA
4696 800 00
5467 5


SKALA 1:500
9
koniec drogi
148.4
148.4
147.7
148.2
148.1
148.3
148.3
147.8
148
148.1
148.7
148.0
148.0
dr.
147.6
148.2
148.0
147.9
209
g
g
W-225
R
147.8
146.57
147.4
147.9
147.9
147.2
147.8
147.8
147.5
147.4
147.4
147.8
147.7
146.9
147.2
ZBYDNIOW
R
R
R

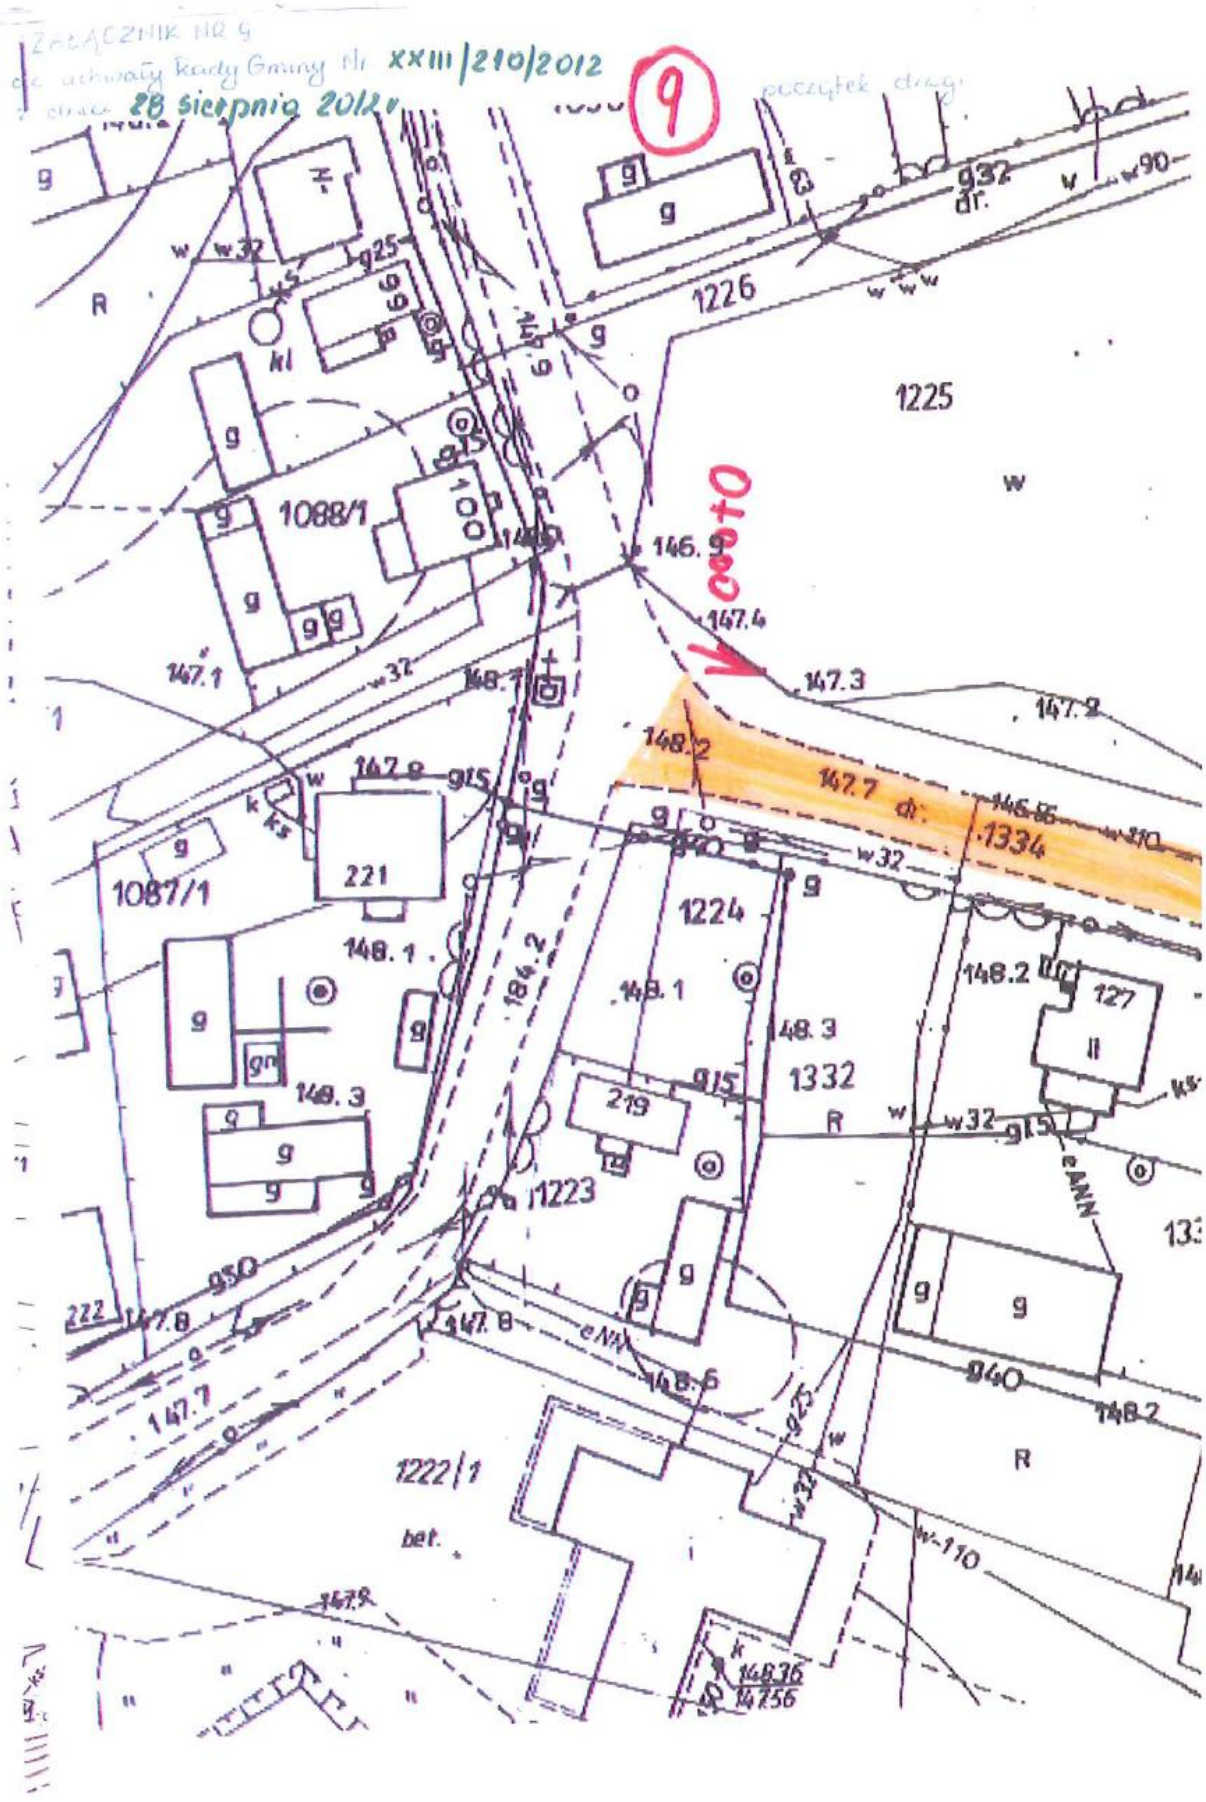
„ Kotowa Wola – Centrum – Stacja Uzdatniania Wody – Poręba"

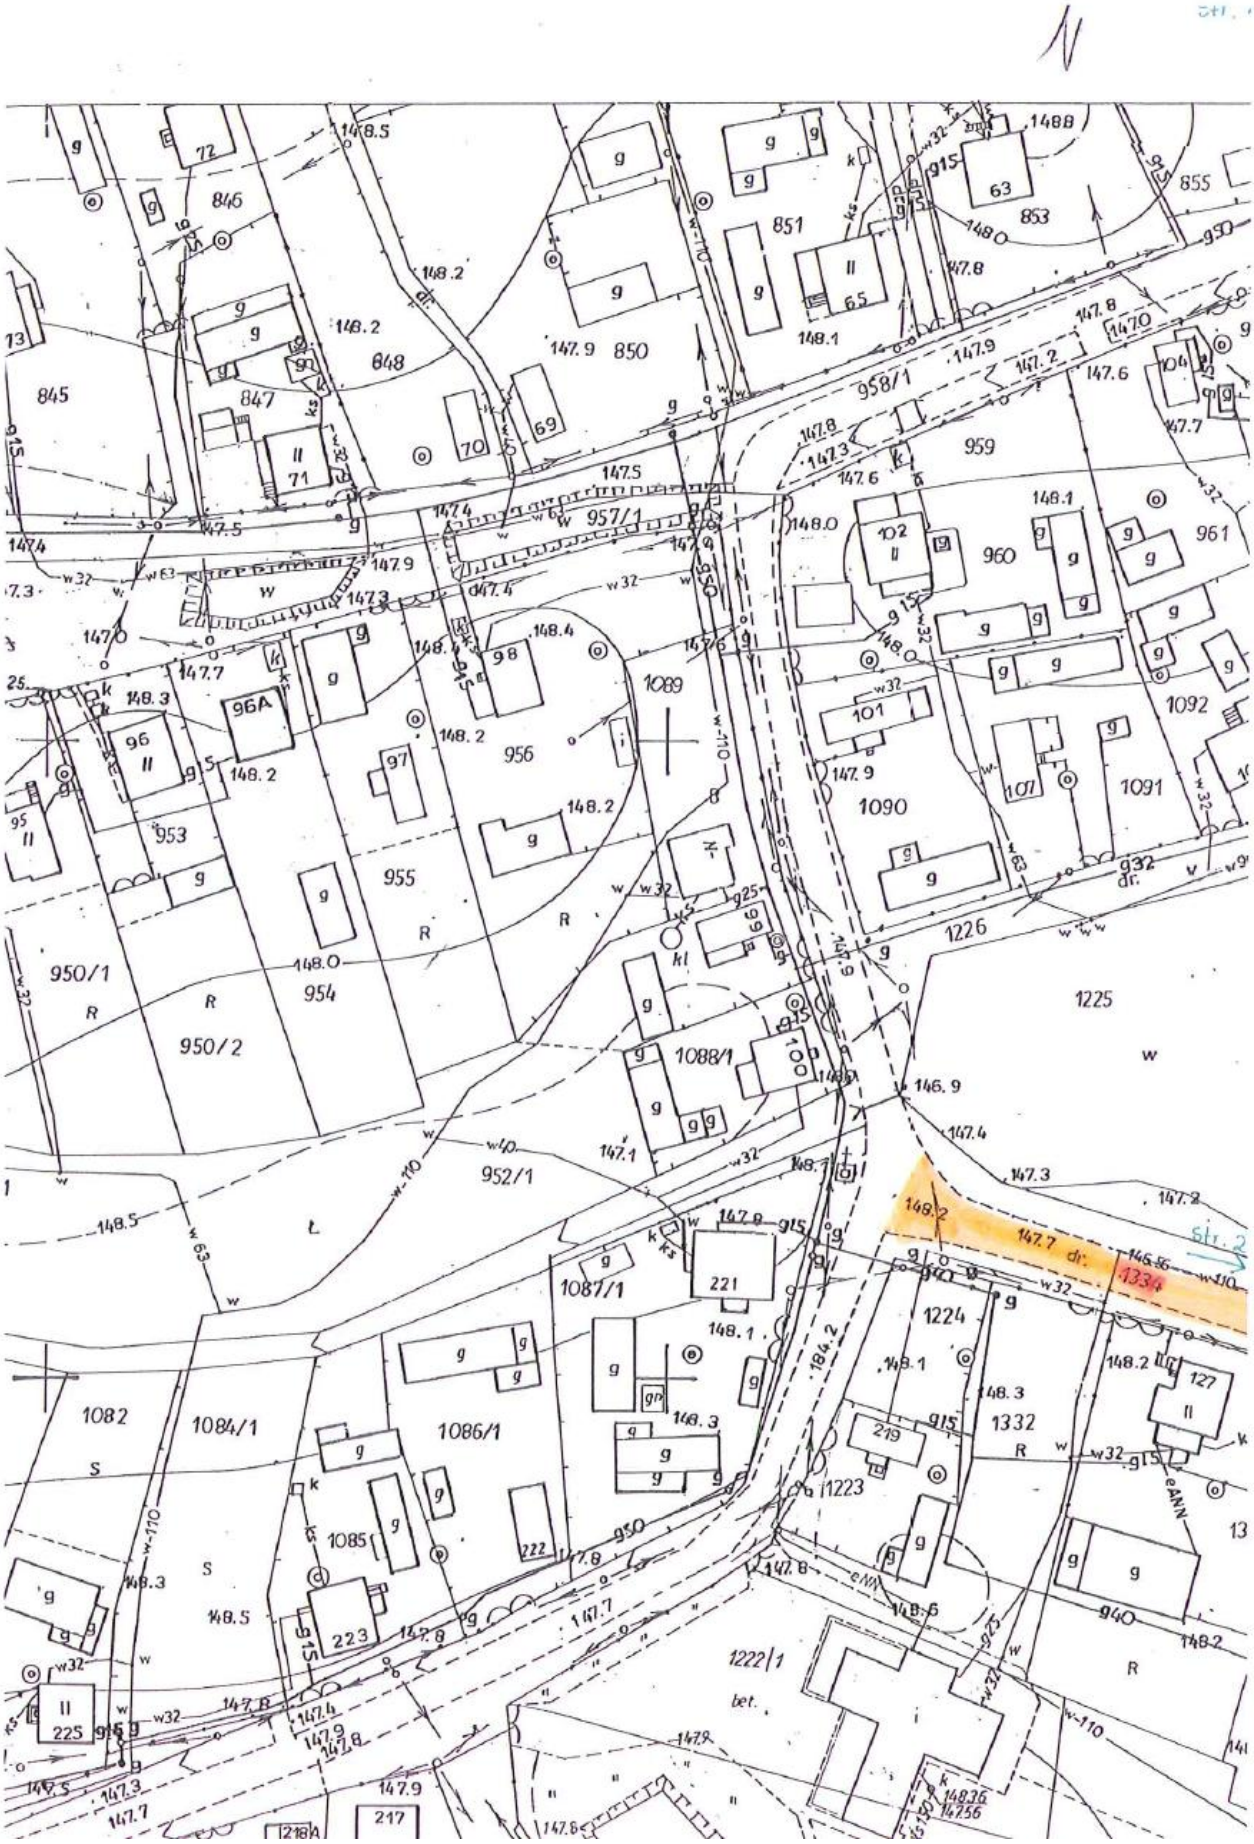
Droga nr 9 położona jest na działkach o numerach ewidencyjnych:

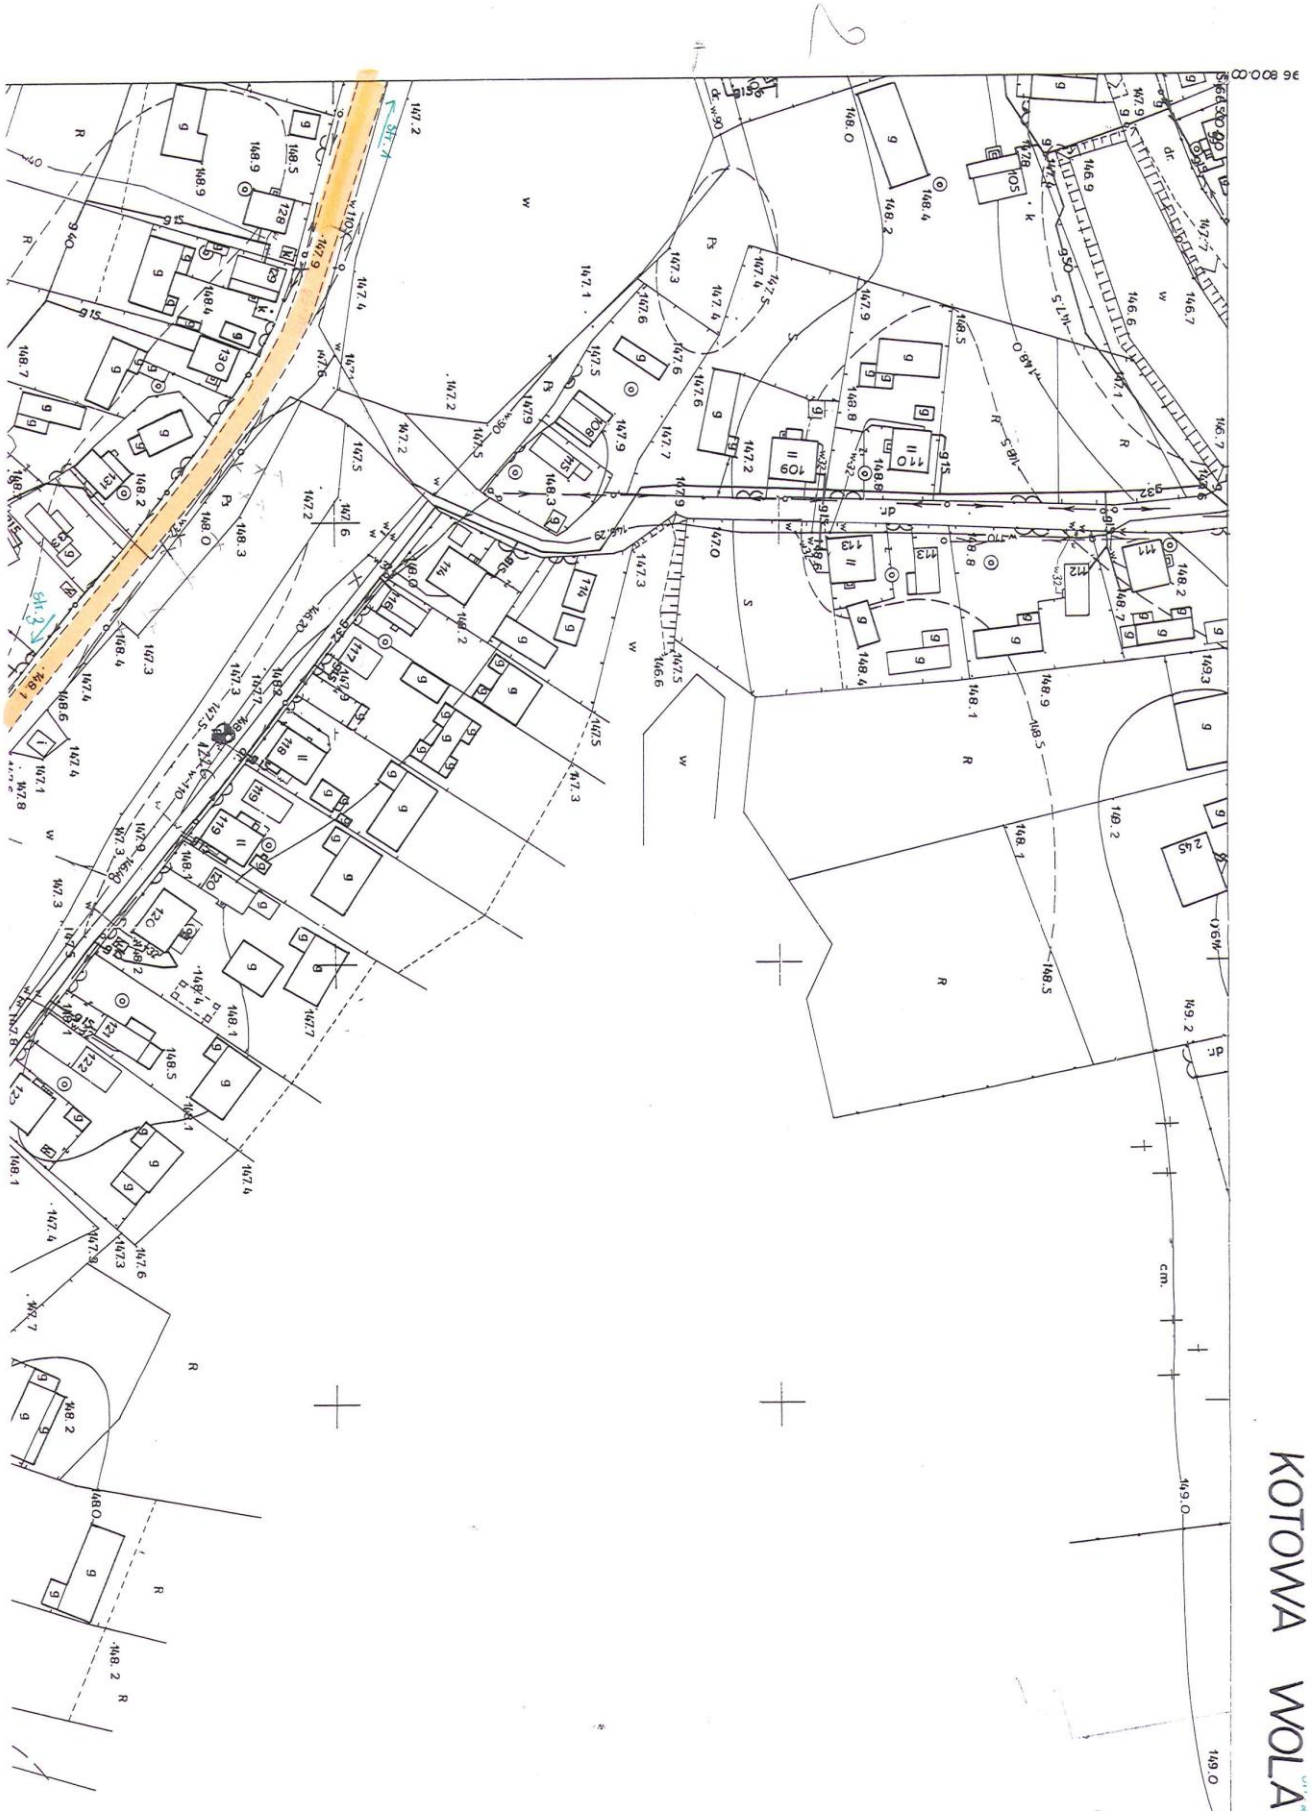
1334, 1924/1, 1435, 1411, 986, 1881, 1882 - obręb Kotowa Wola

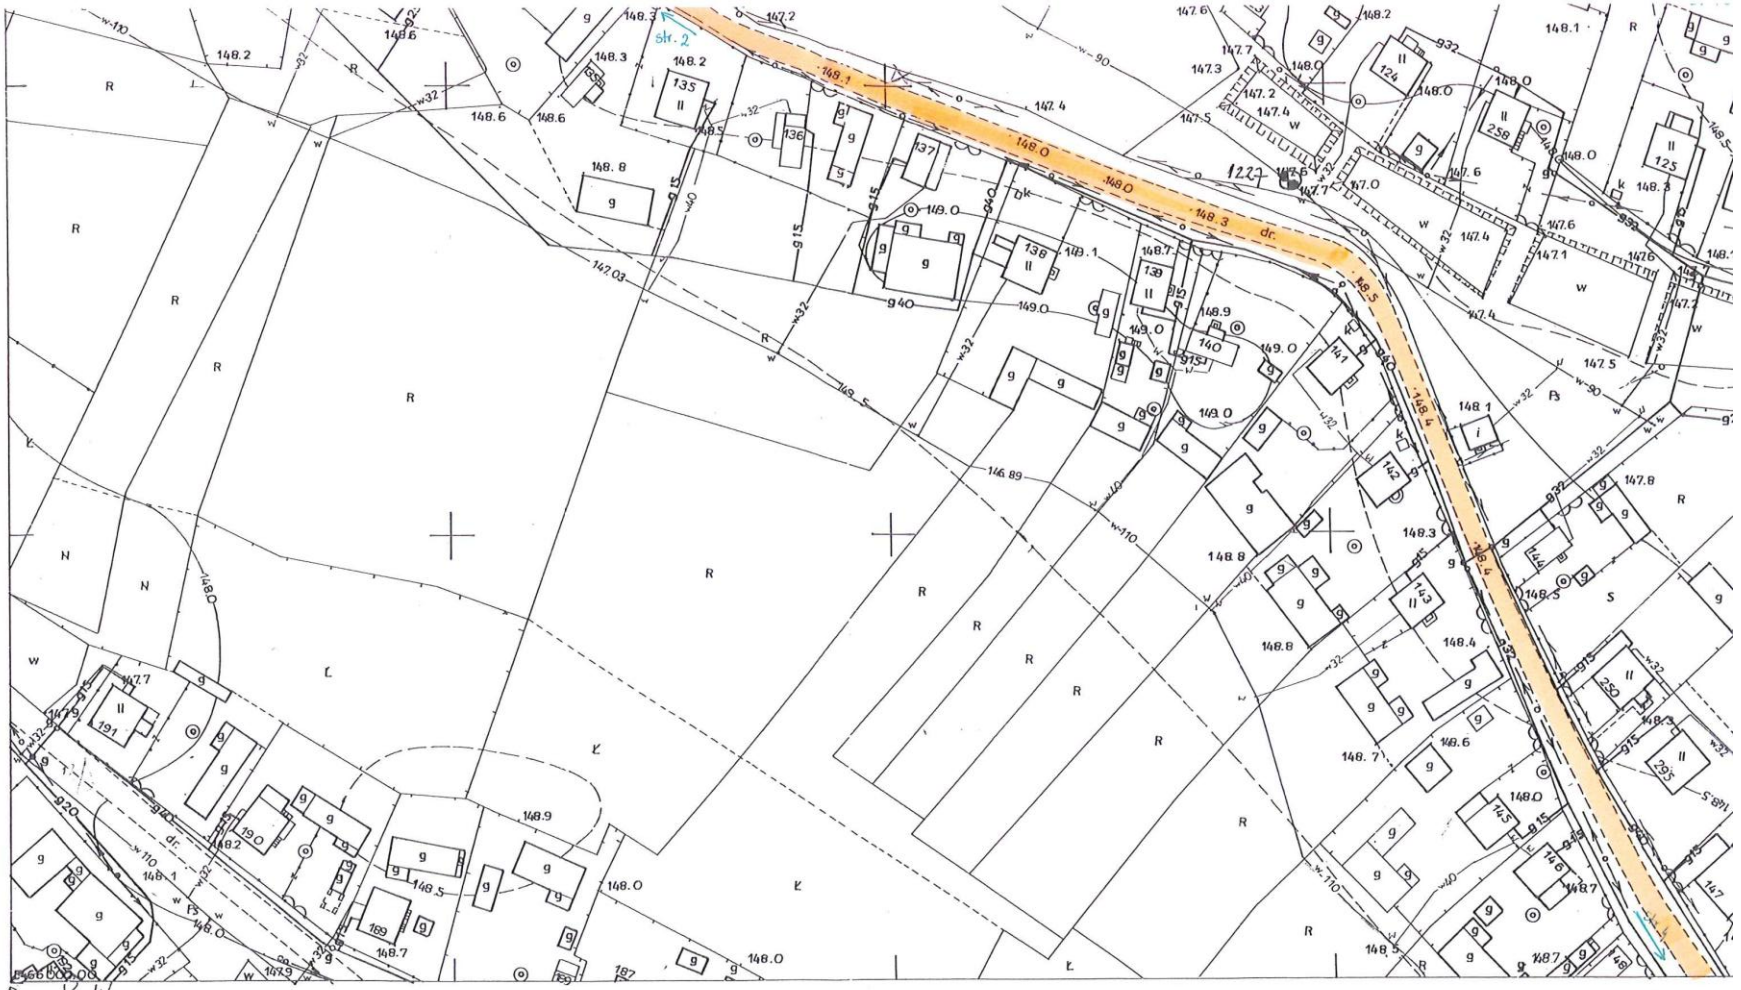
809, 2123/10, 899/1, 899/3 - obręb Turbia

Wyżej wymienione działki są własnością Gminy Zaleszany.


ZAŁĄCZNIK NR 9
do uchwały Rady Gminy Nr XXIII/210/2012
z dnia 28 sierpnia 2012 r.
9
początek drogi
dr. 932
1226
1225
1088/1
1087/1
221
219
1224
1223
1222/1
1332
1334
127
940
950
bet.
1.000


N
845
846
847
848
850
851
853
855
956
957/1
958/1
959
960
961
1089
1090
1091
1092
1226
1225
950/1
950/2
954
955
952/1
1088/1
1087/1
1086/1
1085
1084/1
1082
1224
1332
1223
1222/1
221
222
223
217
218
219
225
1334
dr.


KOTOWA WOLA




1:1000

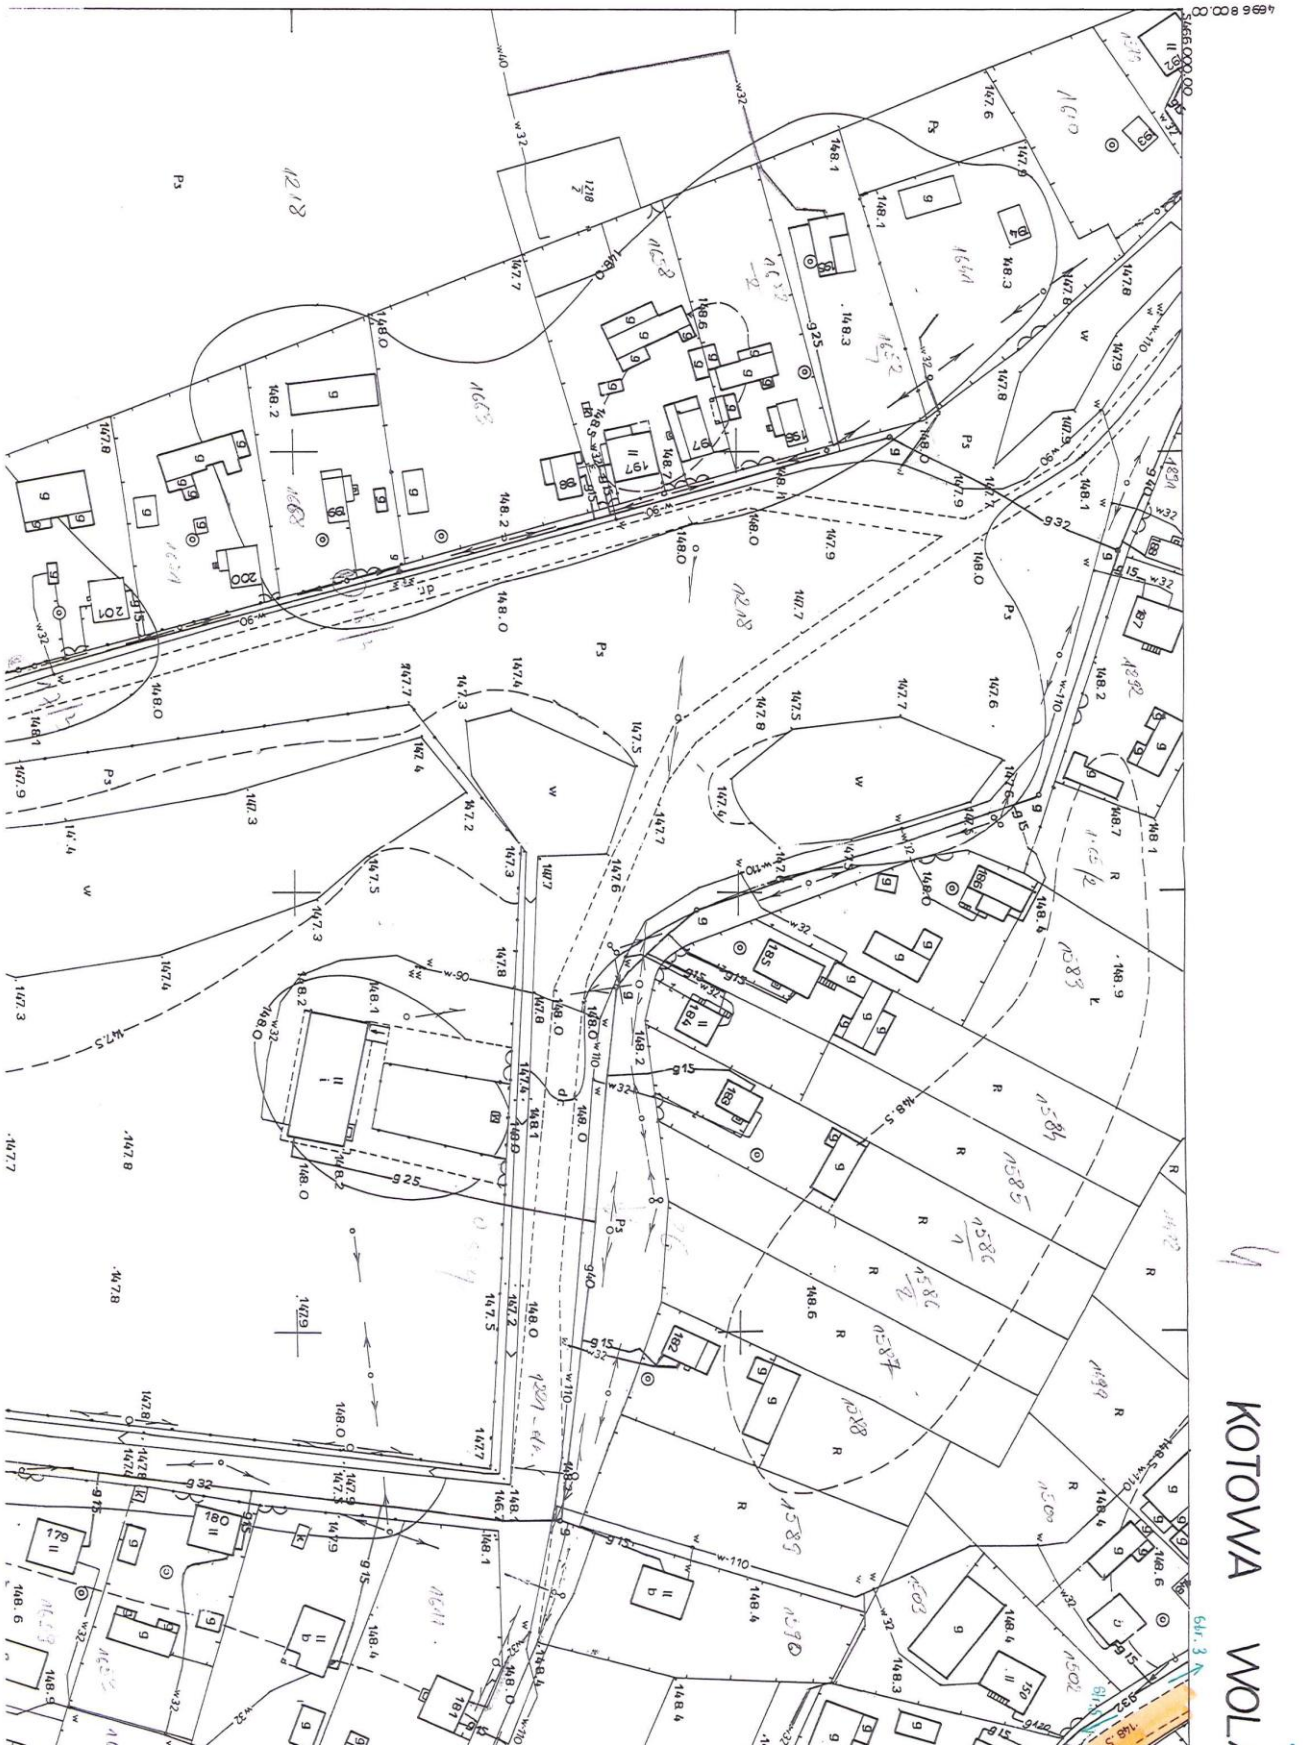
MAPA SYTUACYJNO – WYSOKOŚCIOWA

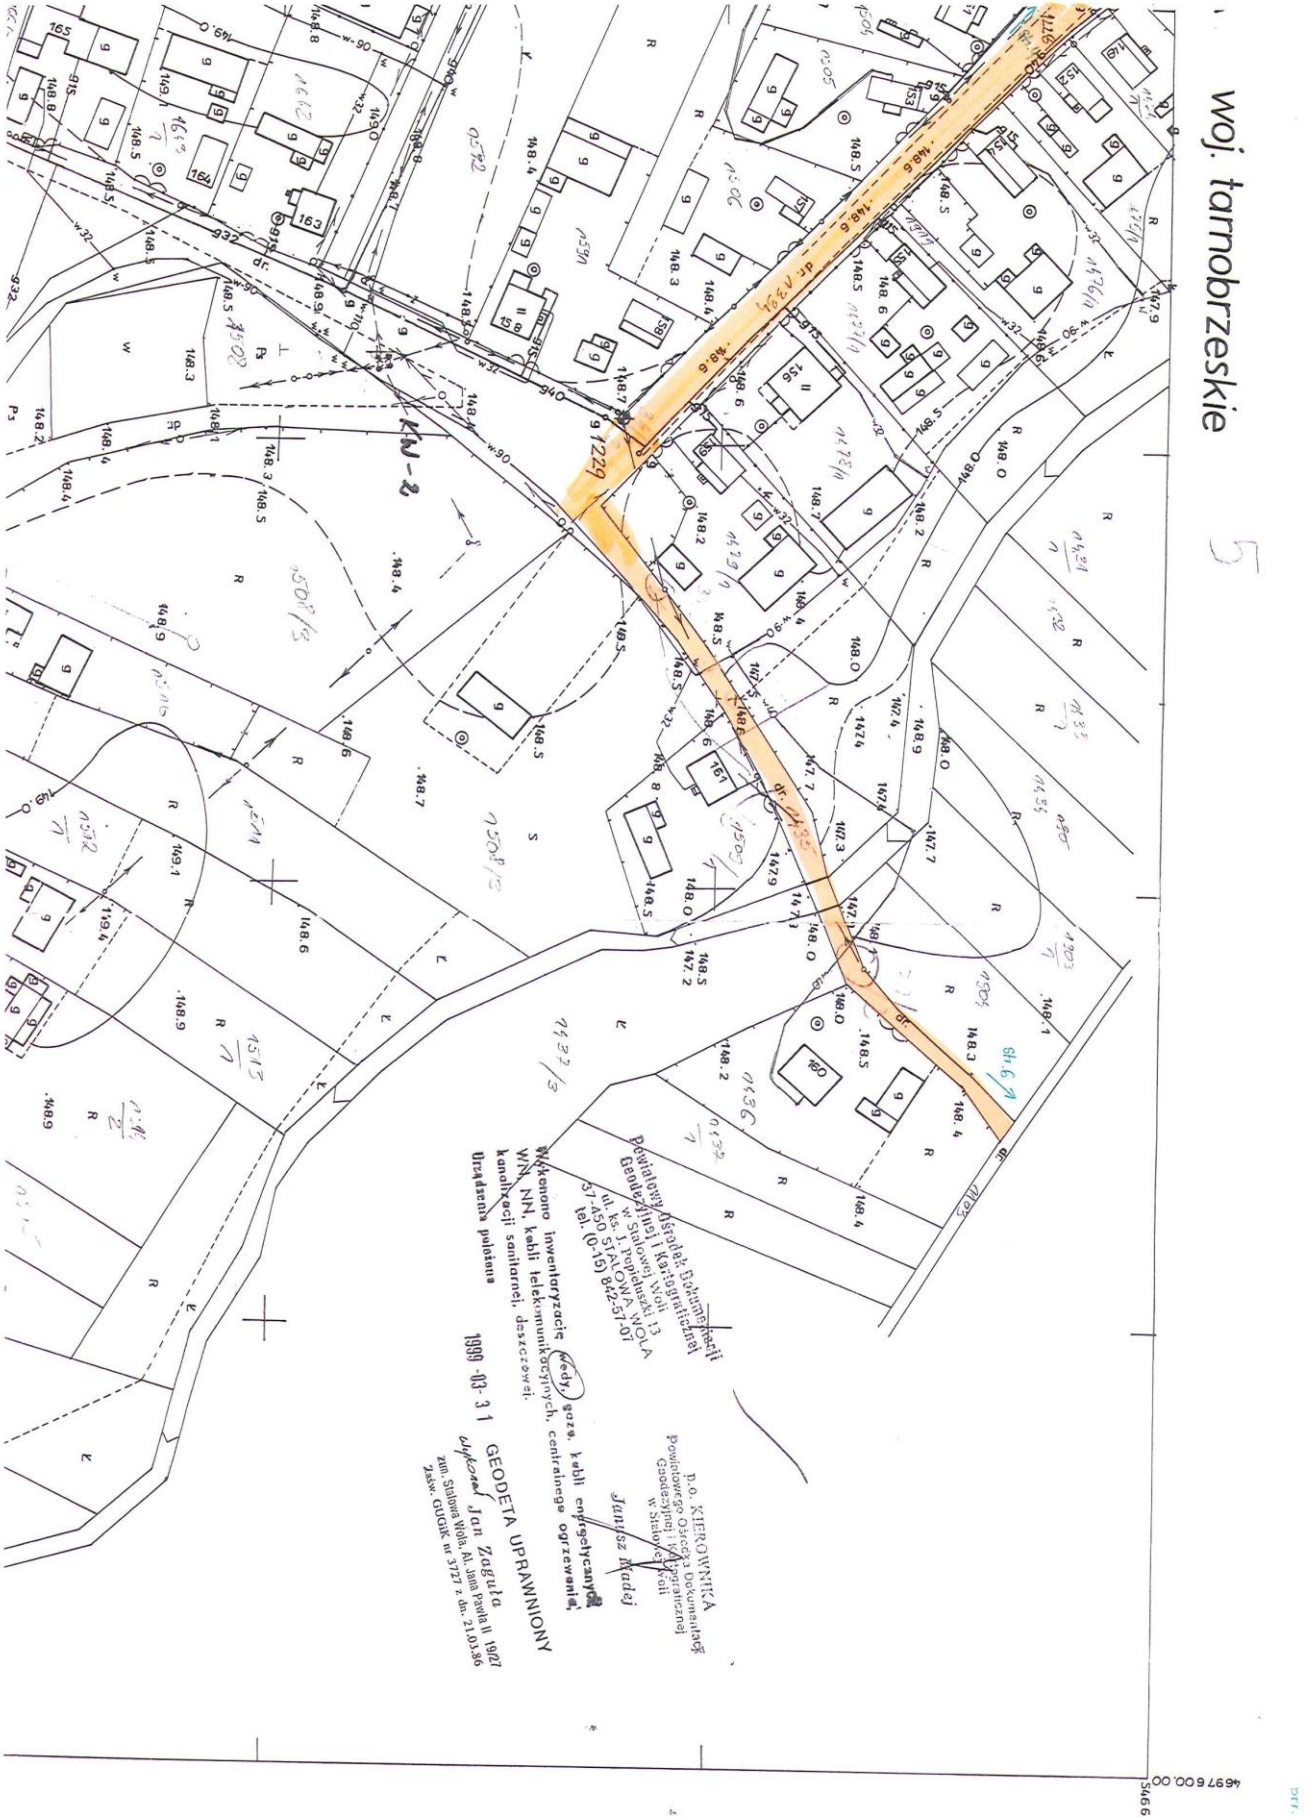
Założona w r. 1991 przez:

PRZEDSIĘBIORSTWO USŁUG GEODEZYJNYCH

I KARTOGRAFICZNYCH NISKO

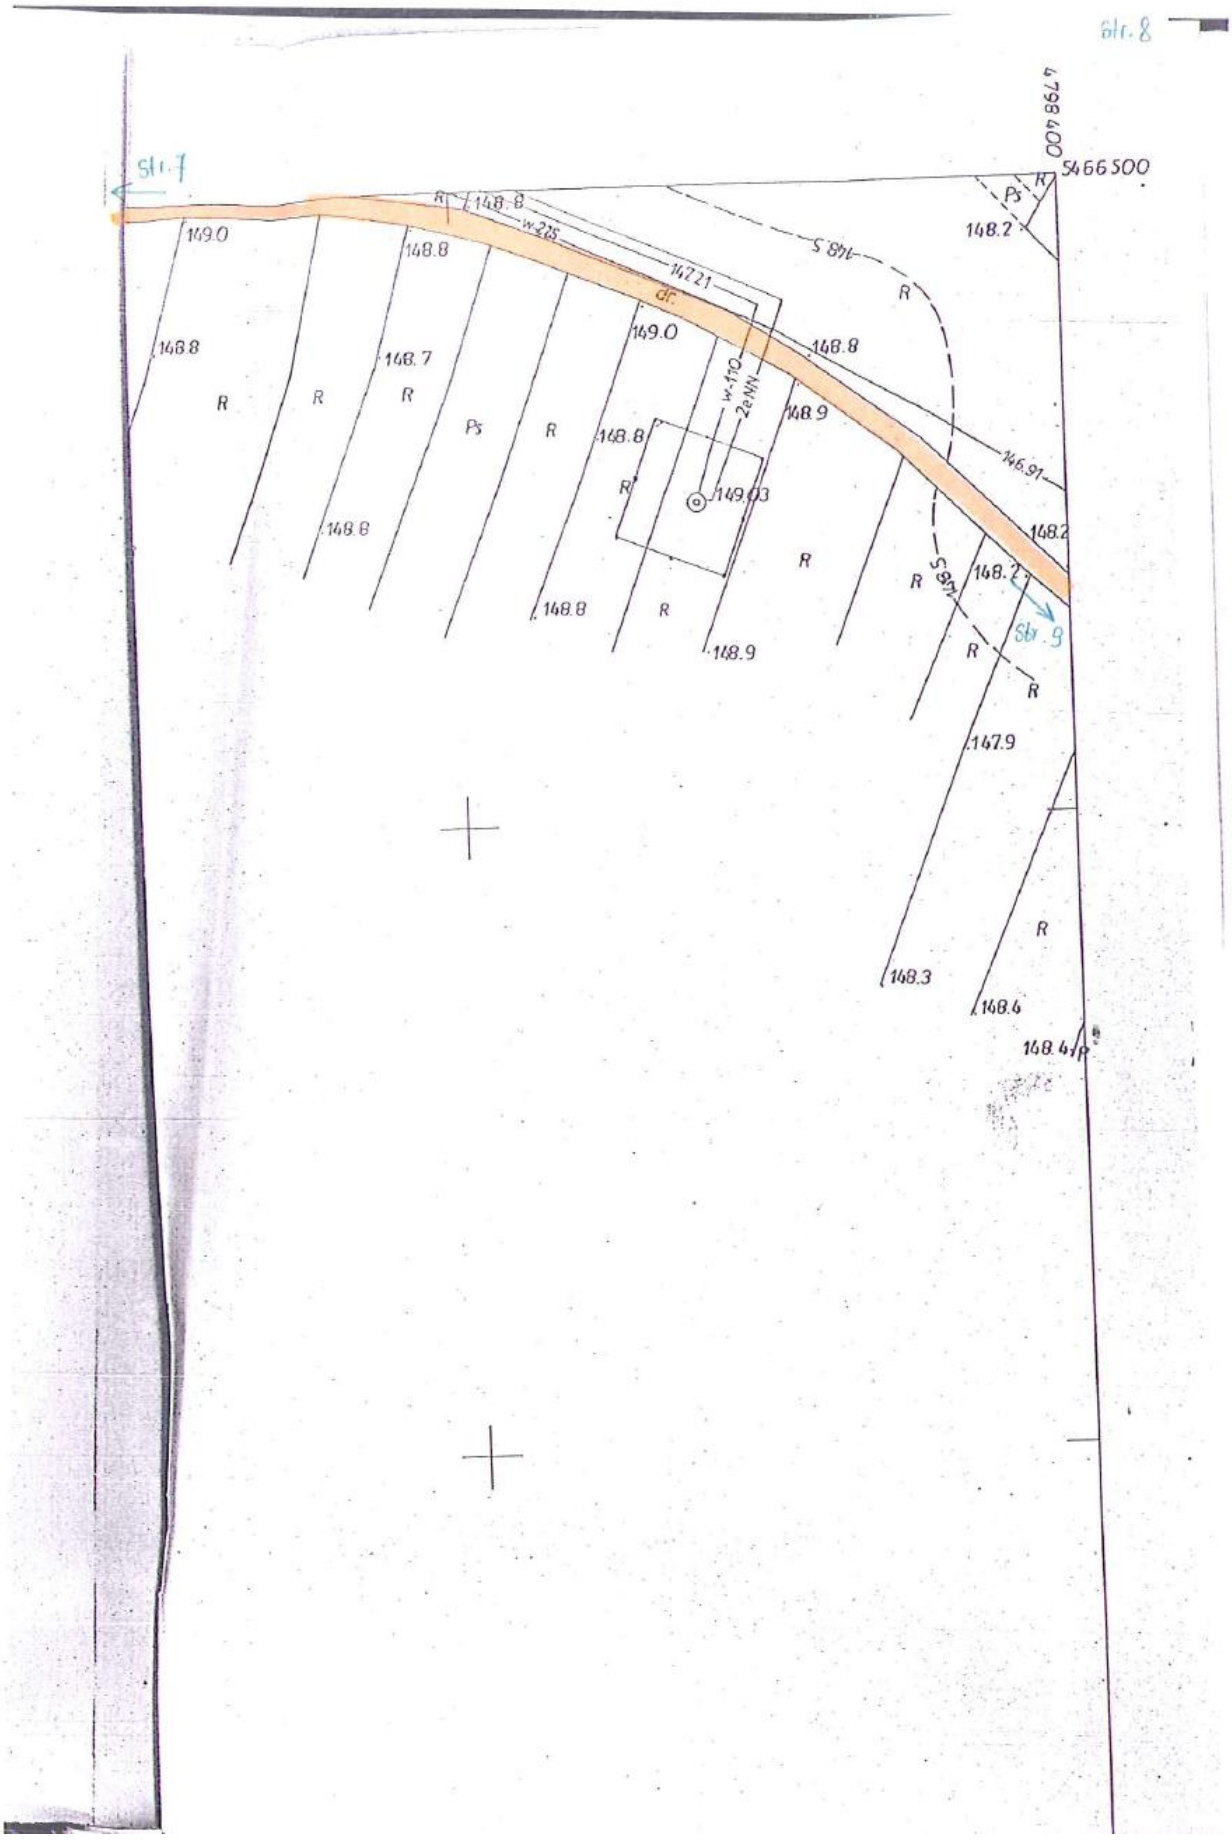
inż. MARIAN KOGUT

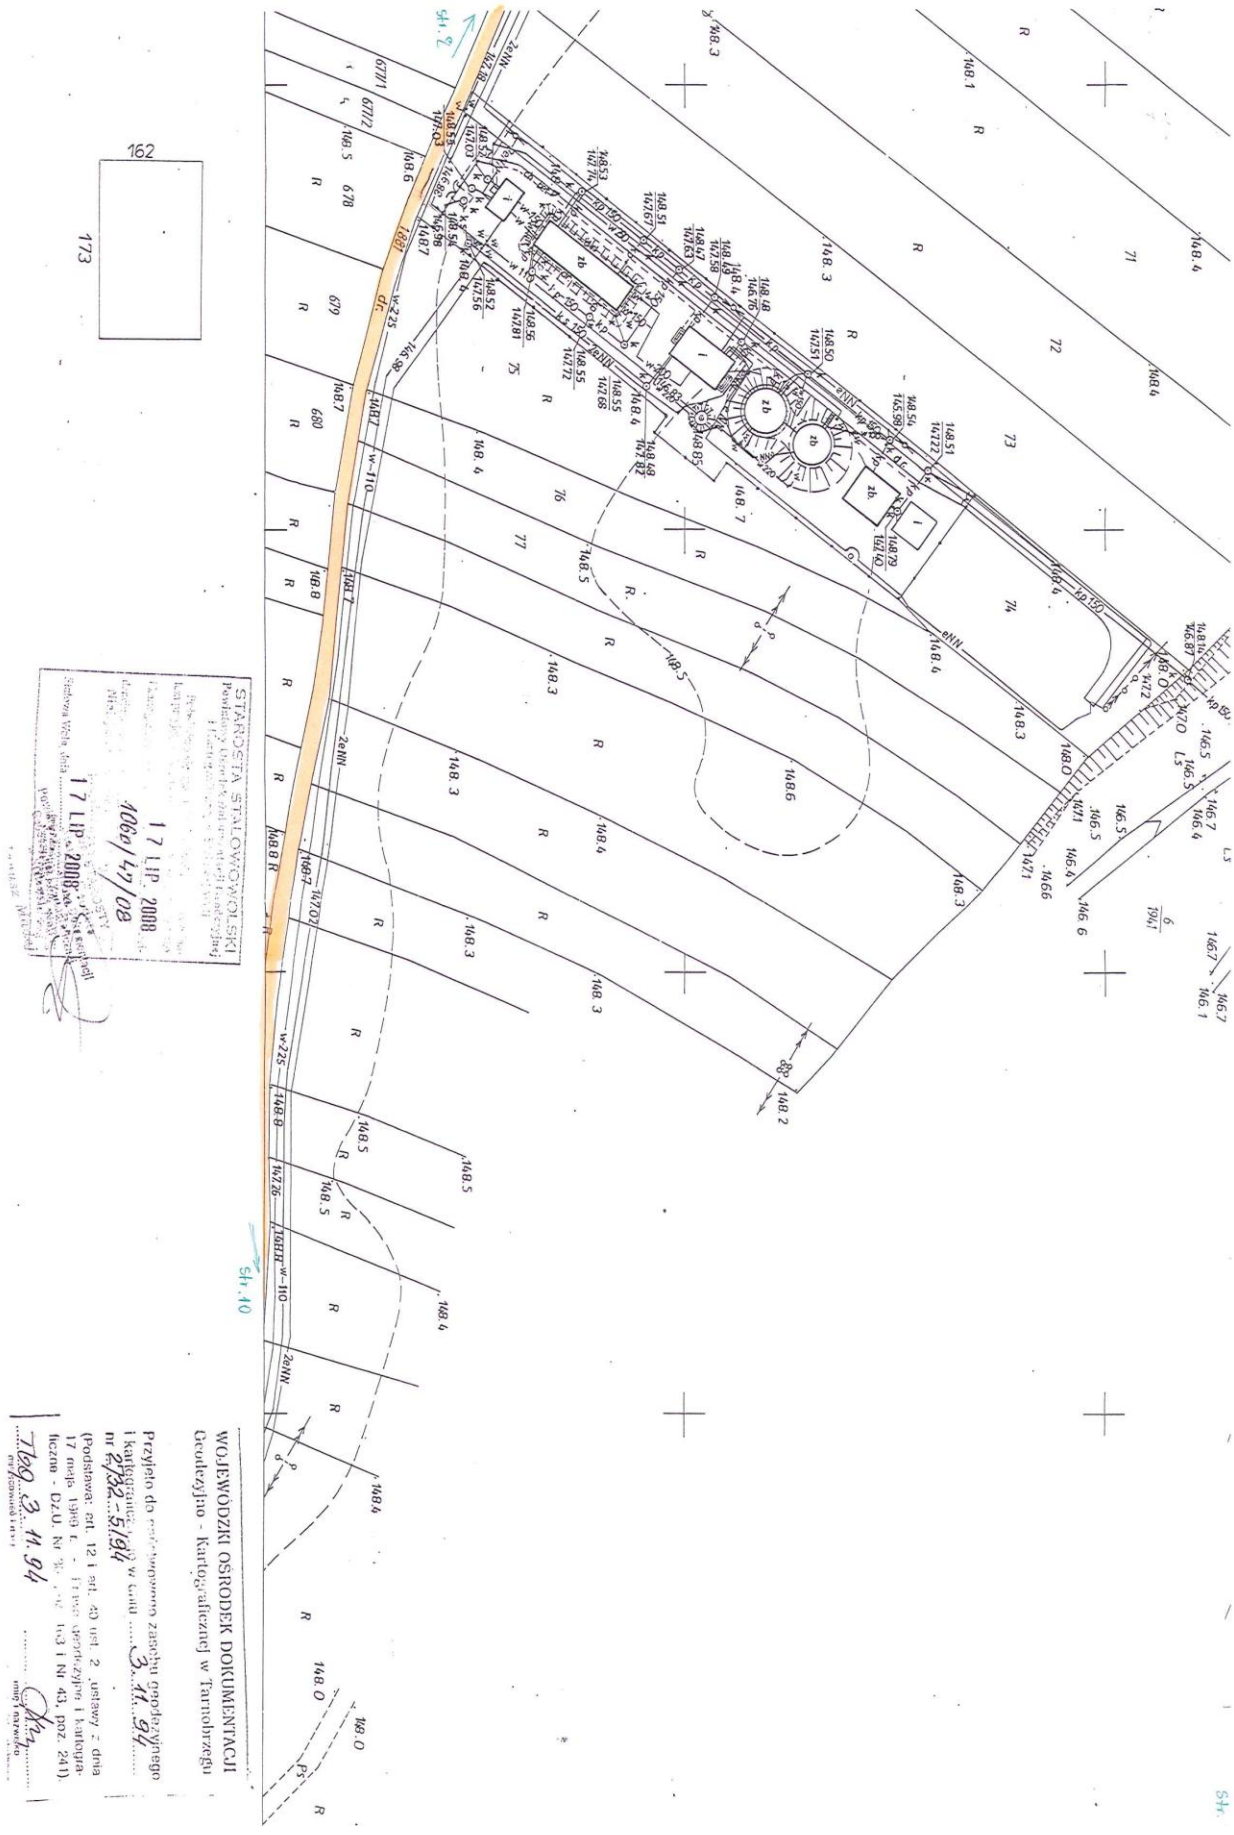

KOTOWA WOL


woj. tarnobrzeskie
KN-2
1220
Wykonano inwentaryzację wodY, gazu, kabli energetycznych,
WN, NN, kabli telekomunikacyjnych, centralnego ogrzewania,
kanalizacji sanitarnej, deszczowej.
Urządzenia podziemne
1999-03-31
GEODETA UPRAWNIONY
Jan Zagula
zam. Stalowa Wola, Al. Jana Pawła II 19/27
Upr. GUGiK nr 3727 z dn. 21.03.86
Powiatowy Ośrodek Dokumentacji Geodezyjnej i Kartograficznej
w Stalowej Woli
ul. ks. J. Popiełuszki 13
37-450 STALOWA WOLA
tel. (0-15) 842-57-07
P.O. KIEROWNIKA
Janusz Wadej
4697600.00
5496

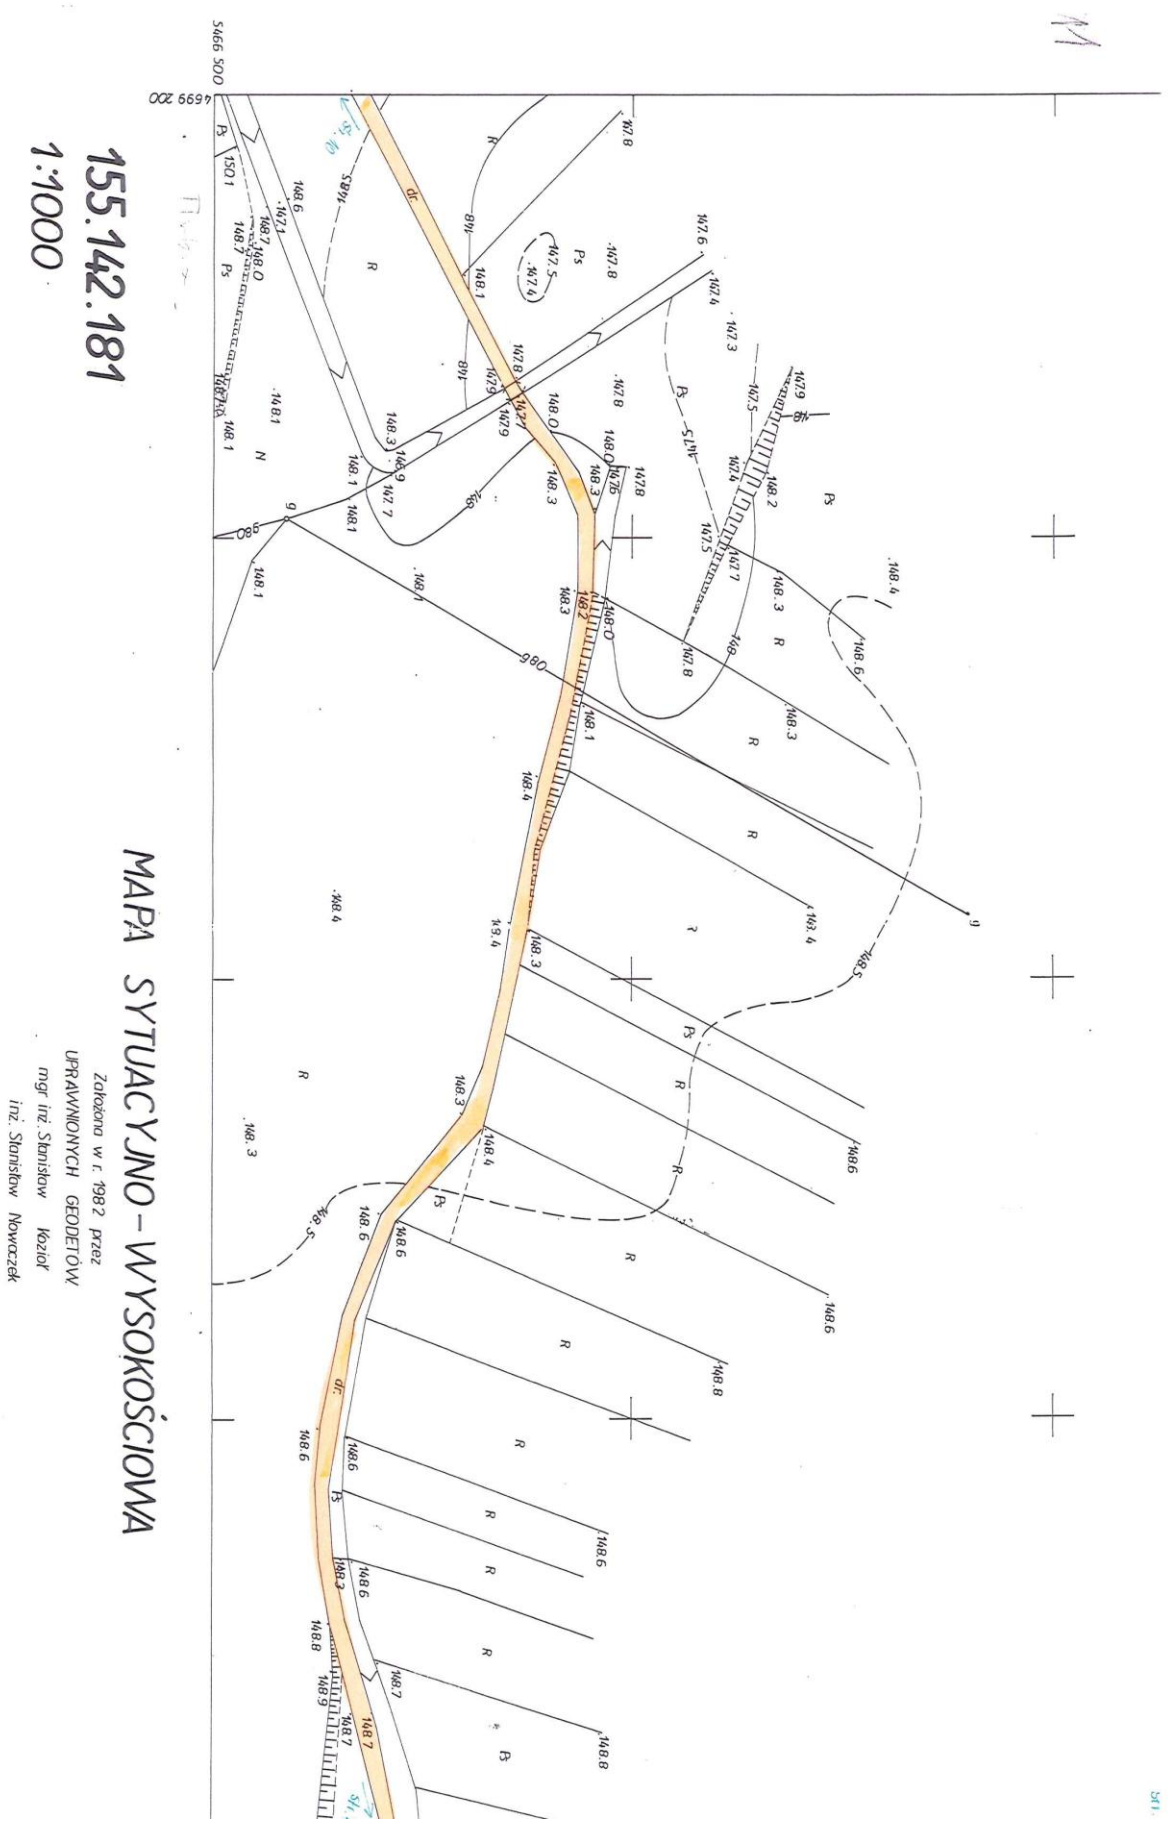

5466 900
6797 600
1106
1107
1108
1109/1
1109/2
1110
1111
1112
1113
985
986
987
988
989
990
991
992
993
994/1
994/2
995
996
997
998
1438
1441
1480
1485
1487
1488
1489
1490
1491
df
Ls
R

4788400
5666500
4797600
155.142.171
1:1000
Wydano do celów opiniodawczych
MAPA SYTUACYJNO-WYSOKOŚCIOWA
KOPIA
z mapy syt. wys.
w. Kotula woj. a
SKALA 1:1000
sekcja 155.142.171
Założona w roku 1994 przez
PRZEDSIĘBIORSTWO USŁUG GEODEZYJNYCH
I KARTOGRAFICZNYCH W STALOWEJ WOLI
inż. MARIAN KOUT
148.2
148.4
148.9
148.3
148.6
148.1
148.0
148.5
148.7
148.8
147.9
147.5
149.0
149.3
149.4
673
674
dr
SN
SW
W-280
W-710
2xNN


str. 8
str. 7
4798400
5466500
148.8
w.225
147.21
dr.
149.0
148.8
148.7
148.8
149.0
148.8
w.110
2e.NN
148.9
146.97
149.03
148.2
148.2
str. 9
148.8
148.9
147.9
148.3
148.4
148.4
148.2
R
Ps


162
173
STAROSTA STALOWOWOLSKI
17 LIP. 2008
1060/47/08
WOJEWÓDZKI OŚRODEK DOKUMENTACJI
Geodezyjno - Kartograficznej w Tarnobrzegu
Przyjęto do państwowego zasobu geodezyjnego
i kartograficznego w Godl .....3.11.94.....
pod nr 2732-5/94
(Podstawa: art. 12 i art. 40 ust. 2 ustawy z dnia
17 maja 1989 r. - Prawo geodezyjne i kartogra-
ficzne - Dz.U. Nr 30, poz. 163 i Nr 43, poz. 241).
Tbg. 3.11.94
.....
podpis pracownika

Turbia
Ls
174
181
1. Gm. ZALESZANY
wieś Turbia
Wykonano inwentaryzacją wodoc. gazu, kabli energetycznych WN, NN, kabli telekomunikacyjnych, cmentarnego ogrzewania, kanalizacji sanitarnej, deszczowej.
1998 -02- 27
Z up. Starosty WODGK
mgr inż. Andrzej
Uzgodnienia projektu
Projekt wody wykonawczy
Sł. 9
Sł. 11
148.0
147.6
148.4
147.4
147.7
147.8
148.4
147.7
148.2
147.9
148.3
148.0
148.8
148.6
148.4
148.6
148.7
148.6
148.1
148.2
148.6
148.4
148.6
148.7
148.6
148.6
148.2
148.1


MAPA SYTUACYJNO – WYSOKOŚCIOWA
155.142.181
1:1000
Założona w r. 1982 przez
UPRAWNIONYCH GEODETÓW
mgr inż. Stanisław Kozioł
inż. Stanisław Nowaczek
5466 500
4699 200

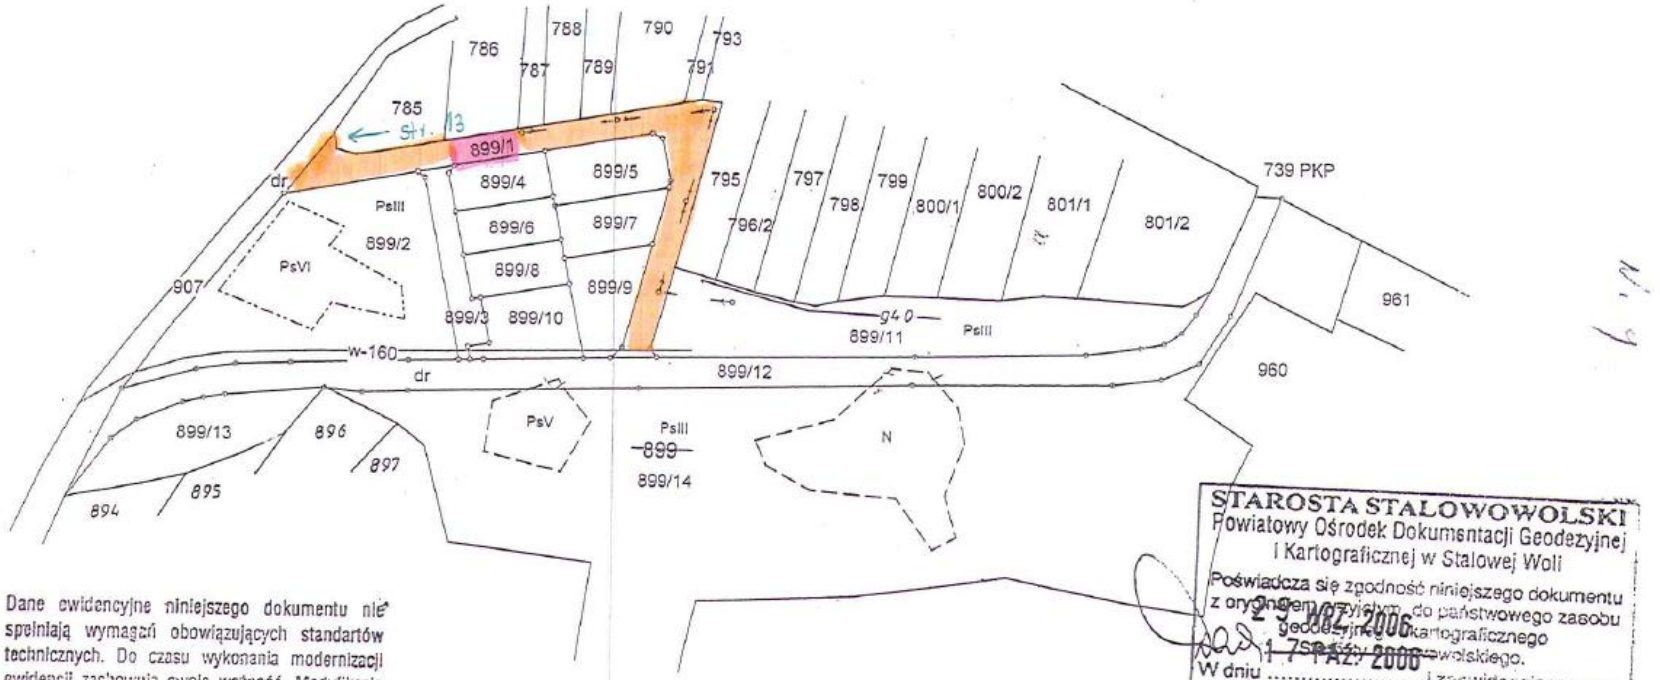
Wojewódzki
Geodezyjnej i Kartograficznej
w Tarnobrzegu
Filia w Stalowej Woli
37-450 Stalowa Wola, ul. ks. J. Popiełuszki 13
tel. (0-15) 842 41 40
Gm. ZALESZANY
wieś Turbia
Aktualizację mapy i pomiar rzeźby wyk. w r. 1995 inż. Marian Kogut.
Urządzenia podziemne
2 up. Kierownika Wydziału
mgr inż. Andrzej Wiśniewski
1998 -02- 27
183
182
172
1092
1094
1096
PKP

pow. ha
939
939
390
303
177
970
361
274
110
345
136
253
282
235
359
166
125
244
176
520
386
271
357
510
510
226
128
134
119
114
167
130
SKALA 1 10000
SKALA 1 2880
Niniejszy projekt podziału nieruchomości został zatwierdzony decyzją Wójta Gminy z dnia 30.11.2009 r. Nr GKM.II.6220.2009
WÓJT
STAROSTA STALOWOWOLSKI
Powiatowy Ośrodek Dokumentacji Geodezyjnej i Kartograficznej w Stalowej Woli
Podmiot/osoba ... dokonujący ... z oryginałem ... zgodność ... geodezyjnego
W dniu 26 LIS 2009
pod nr 2232/135/2009
Stalowa Wola dnia 26 LIS 2009
DYREKTOR
mgr inż. Mirosław Dyrlatka


800/
799
798
797
796/2
795
793
791
790
789
788
787
786
785
940
899/11
899/12
N
PsIII
899
899/14
899/5
899/7
899/9
899/1
899/4
899/6
899/8
899/10
PsV
899/3
dr
W-160
PsIII
899/2
PsVI
dr
897
896
899/13
895
907
894

Działka ew. nr 899 niniejszym dzieli się na: 899/1 do 899/14.

Dojazd do działek wydzielonych zapewniony będzie istniejącą droga asfaltową wydzieloną jako działka 899/12 oraz przez działki 899/1 i 899/3 wydzielone pod drogę wewnętrzną .



Dane ewidencyjne niniejszego dokumentu nie spełniają wymagań obowiązujących standartów technicznych. Do czasu wykonania modernizacji ewidencji zachowują swoją ważność. Modyfikacja może nastąpić na wniosek i koszt zainteresowanych (Rozp. MRRiB z dnia 29.03.2001 r. w sprawie ewidencji gruntów i budynków Dz.U.Nr 38 poz. 454 par. 83 i 86

STAROSTA STALOWOWOLSKI
Powiatowy Ośrodek Dokumentacji Geodezyjnej i Kartograficznej w Stalowej Woli
Poświadcza się zgodność niniejszego dokumentu z oryginałem przyjętym do państwowego zasobu geodezyjnego i kartograficznego Starostwa Stalowowolskiego.
W dniu 29 WRZ. 2006 i zaewidencjonowano pod nr 2732-93-106
Stalowa Wola, dnia 29 WRZ. 2006
DYREKTOR
mgr inż. Maciej Derlat

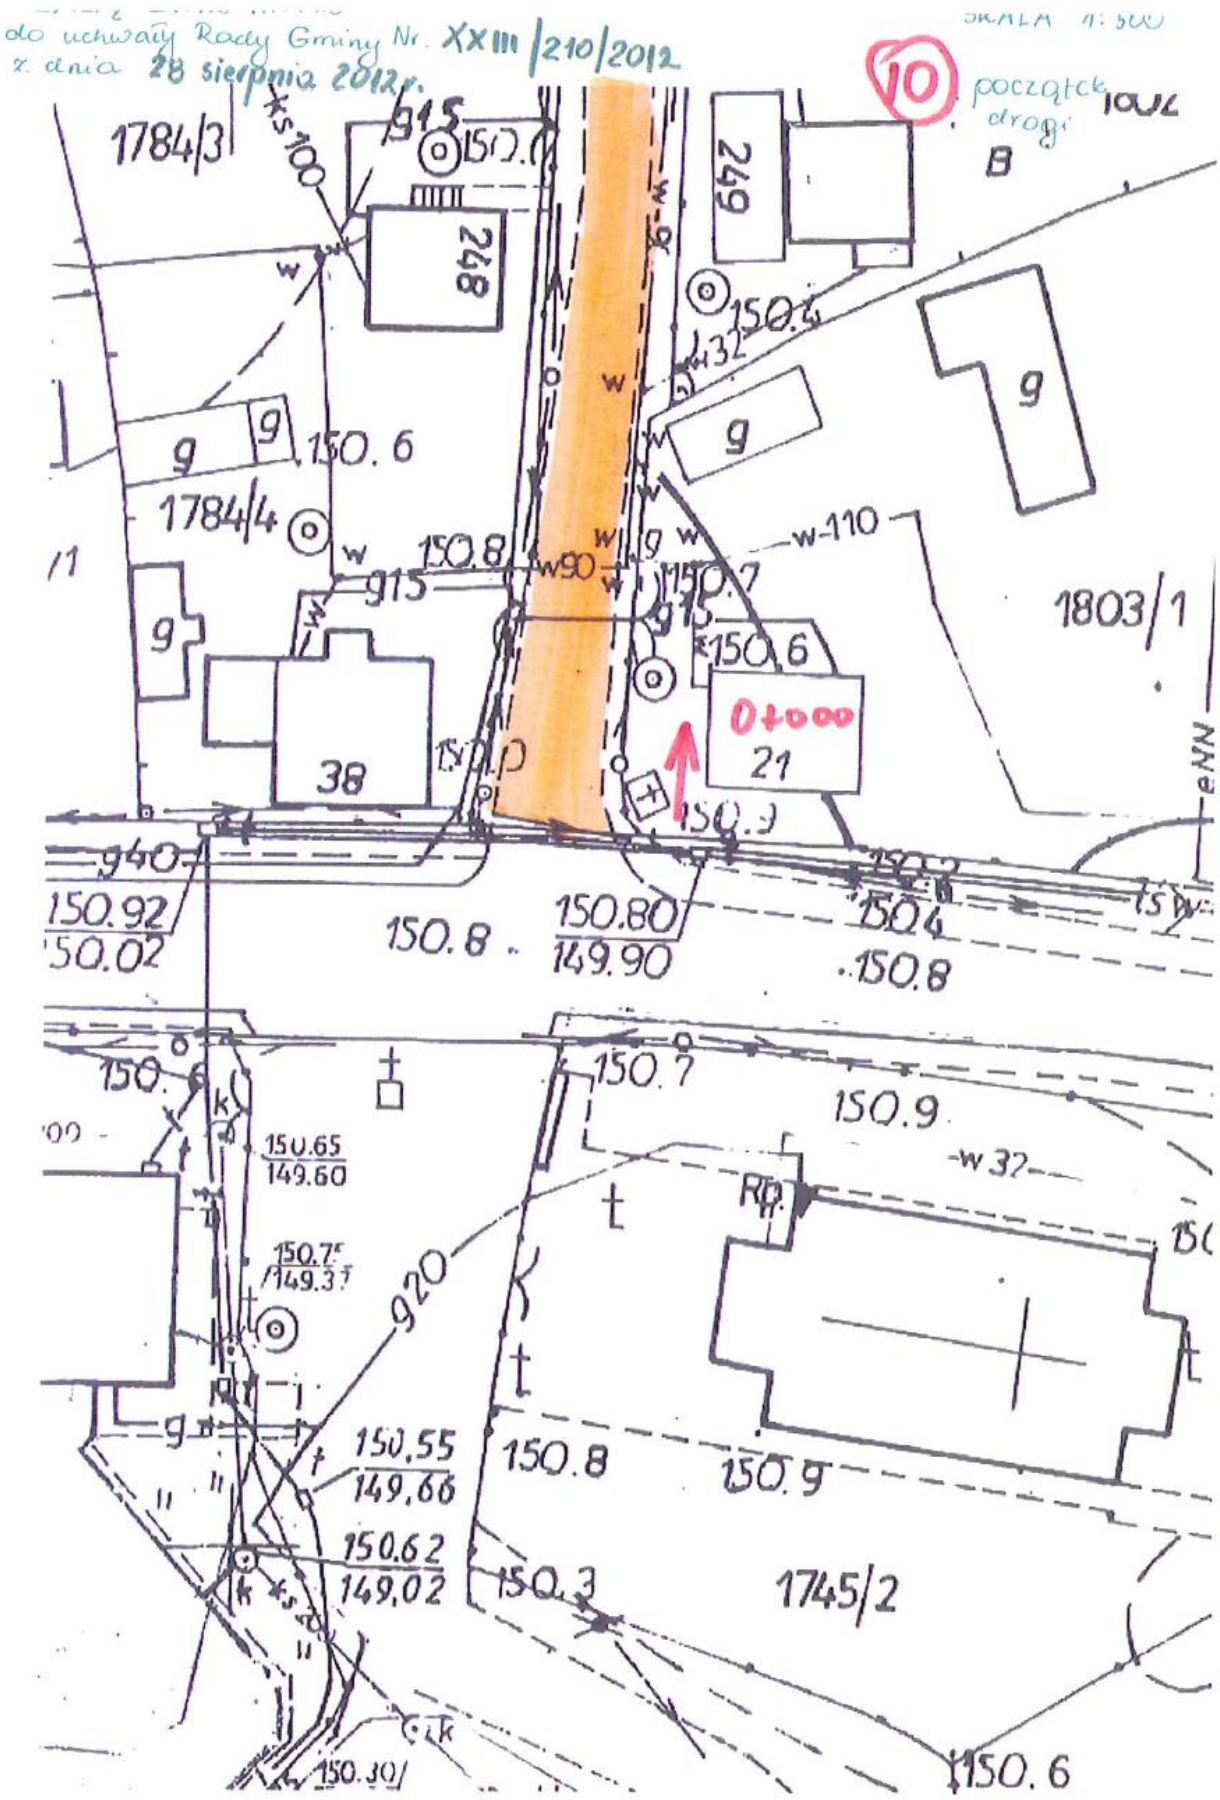

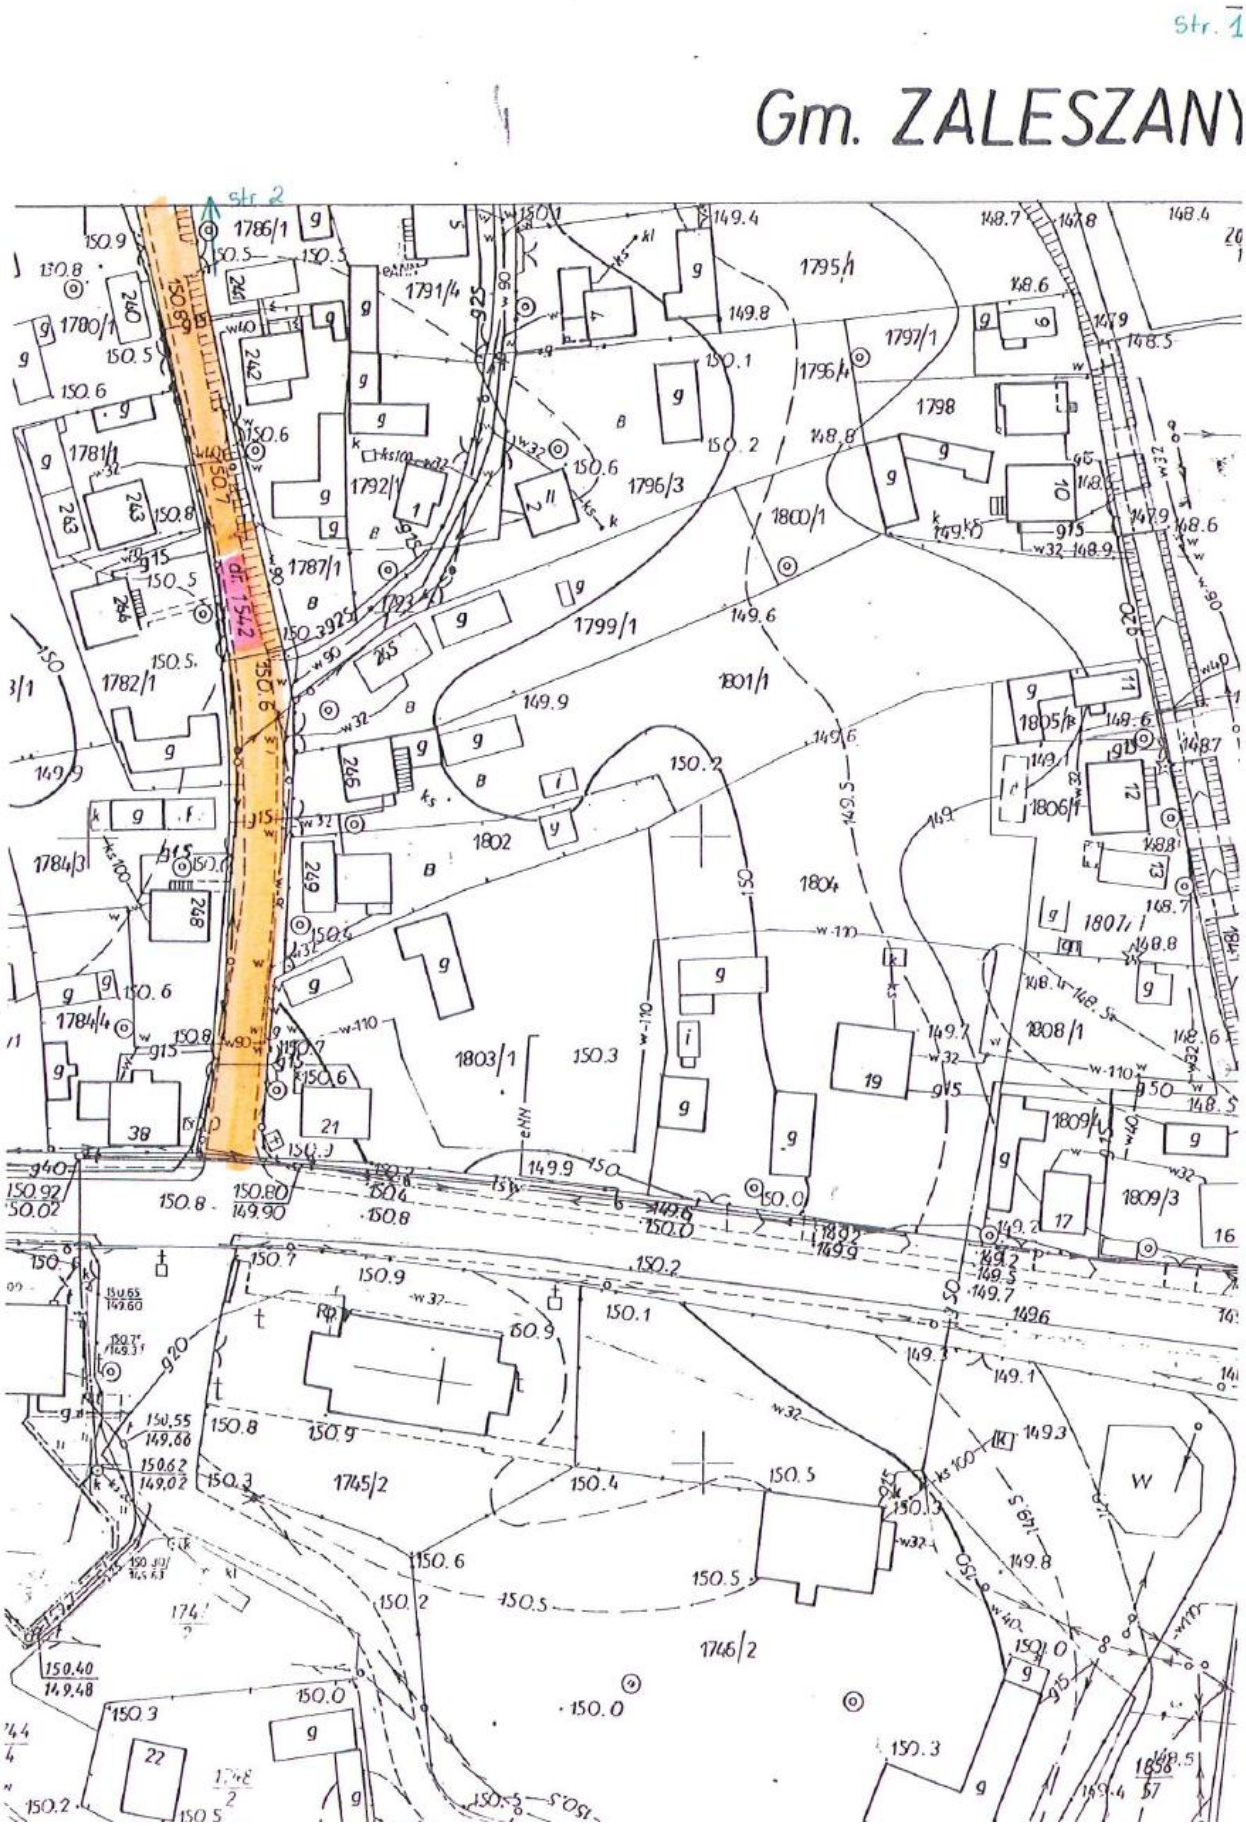
„ Turbia – Obwodnica"

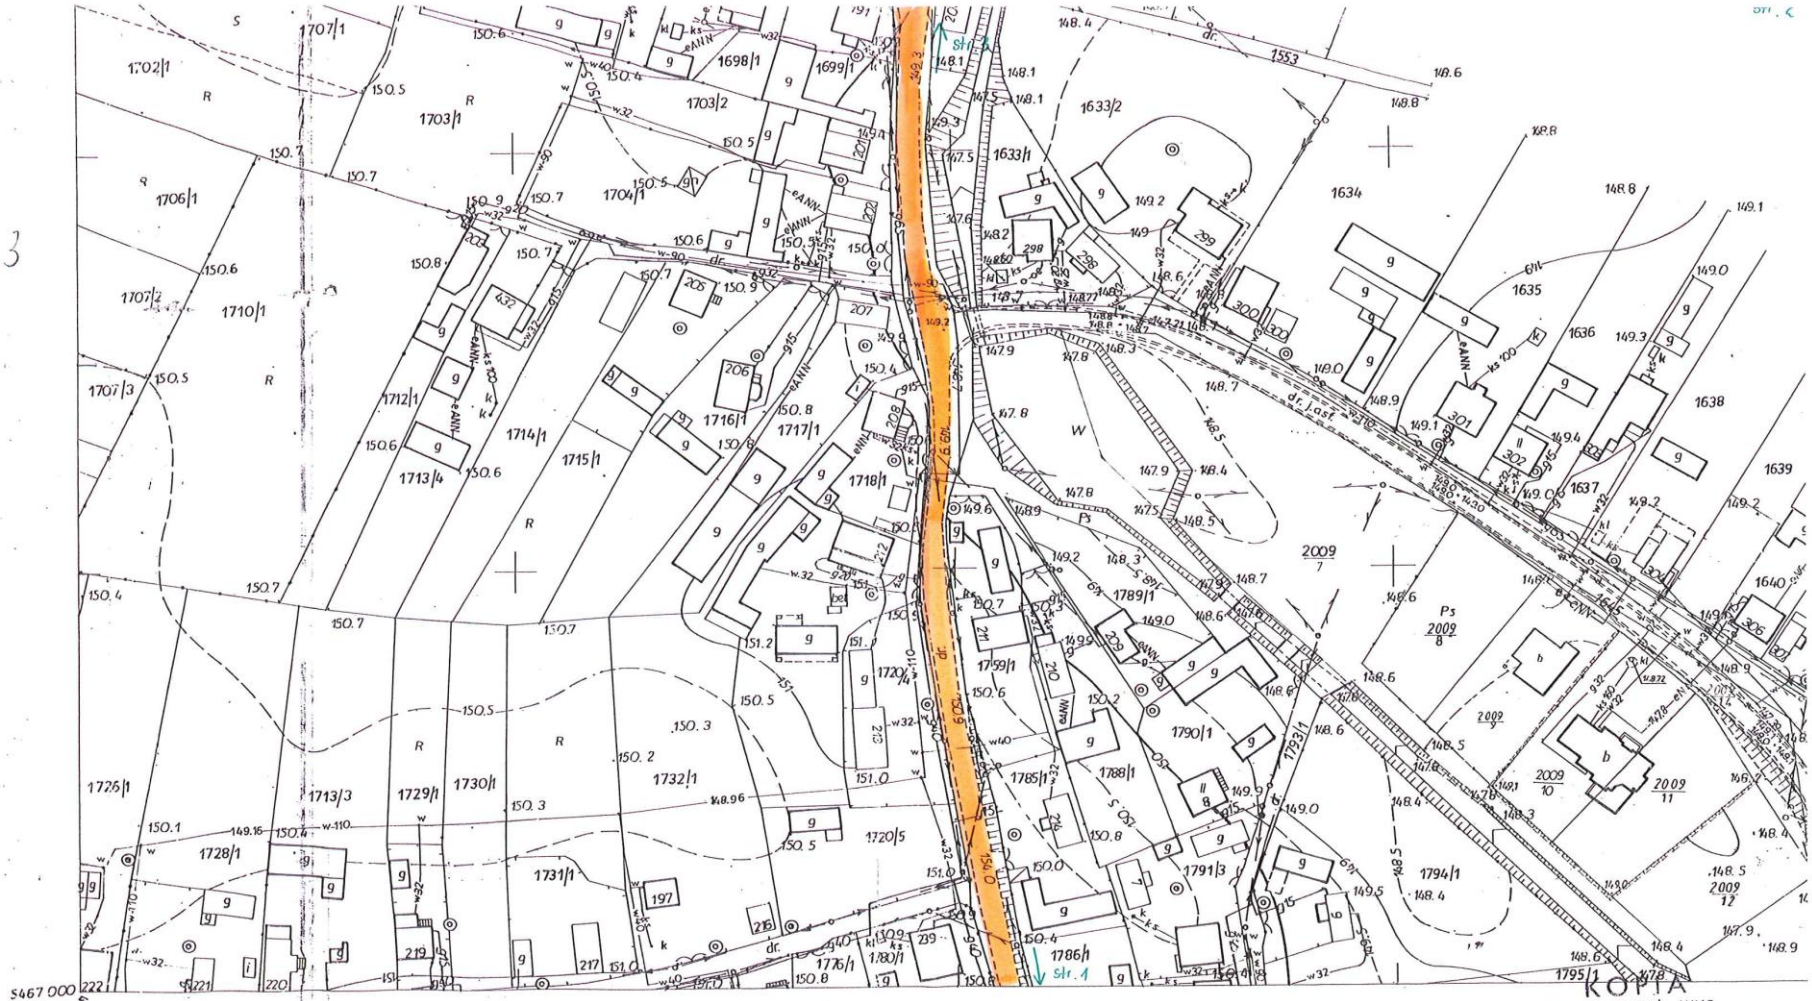
Droga nr 10 położona jest na działkach o numerach ewidencyjnych:

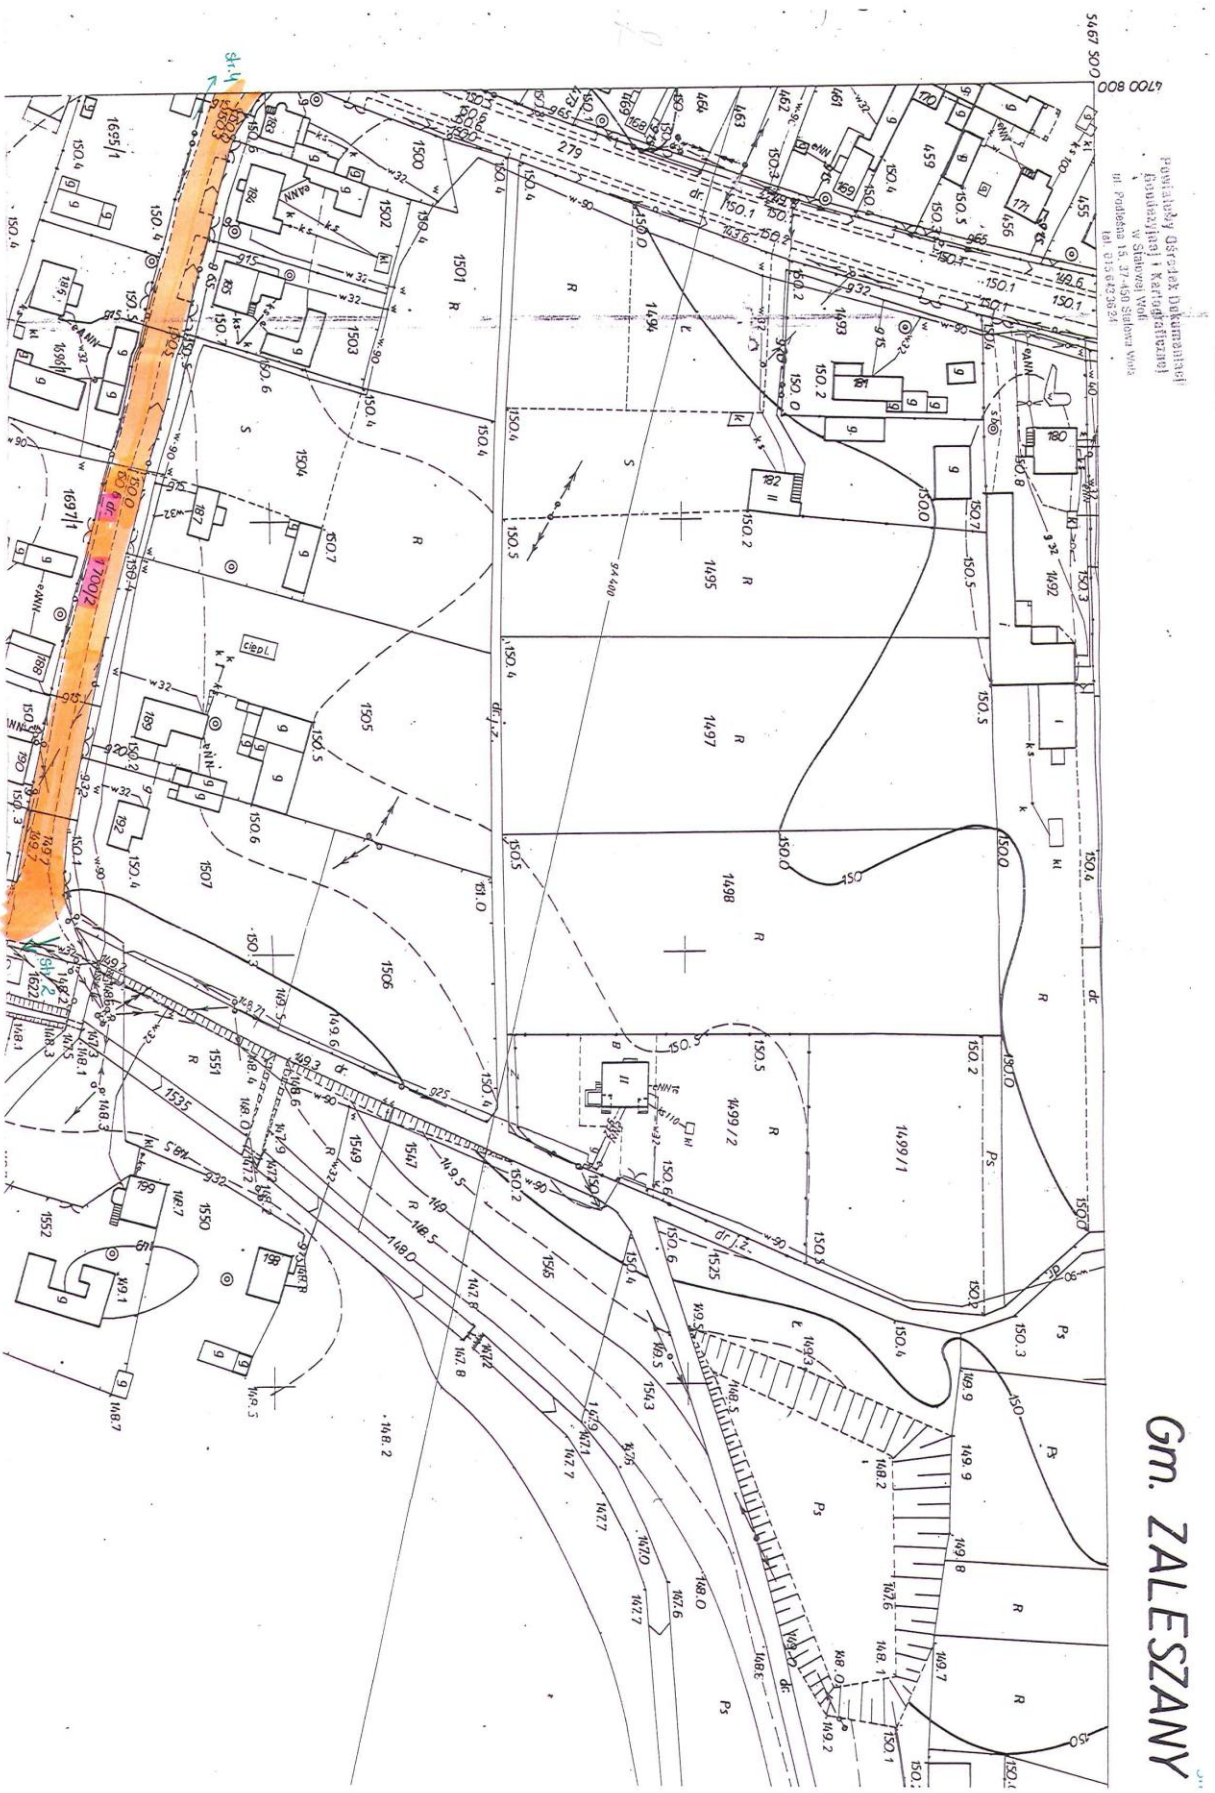
1700/2, 1542 – obręb Turbia

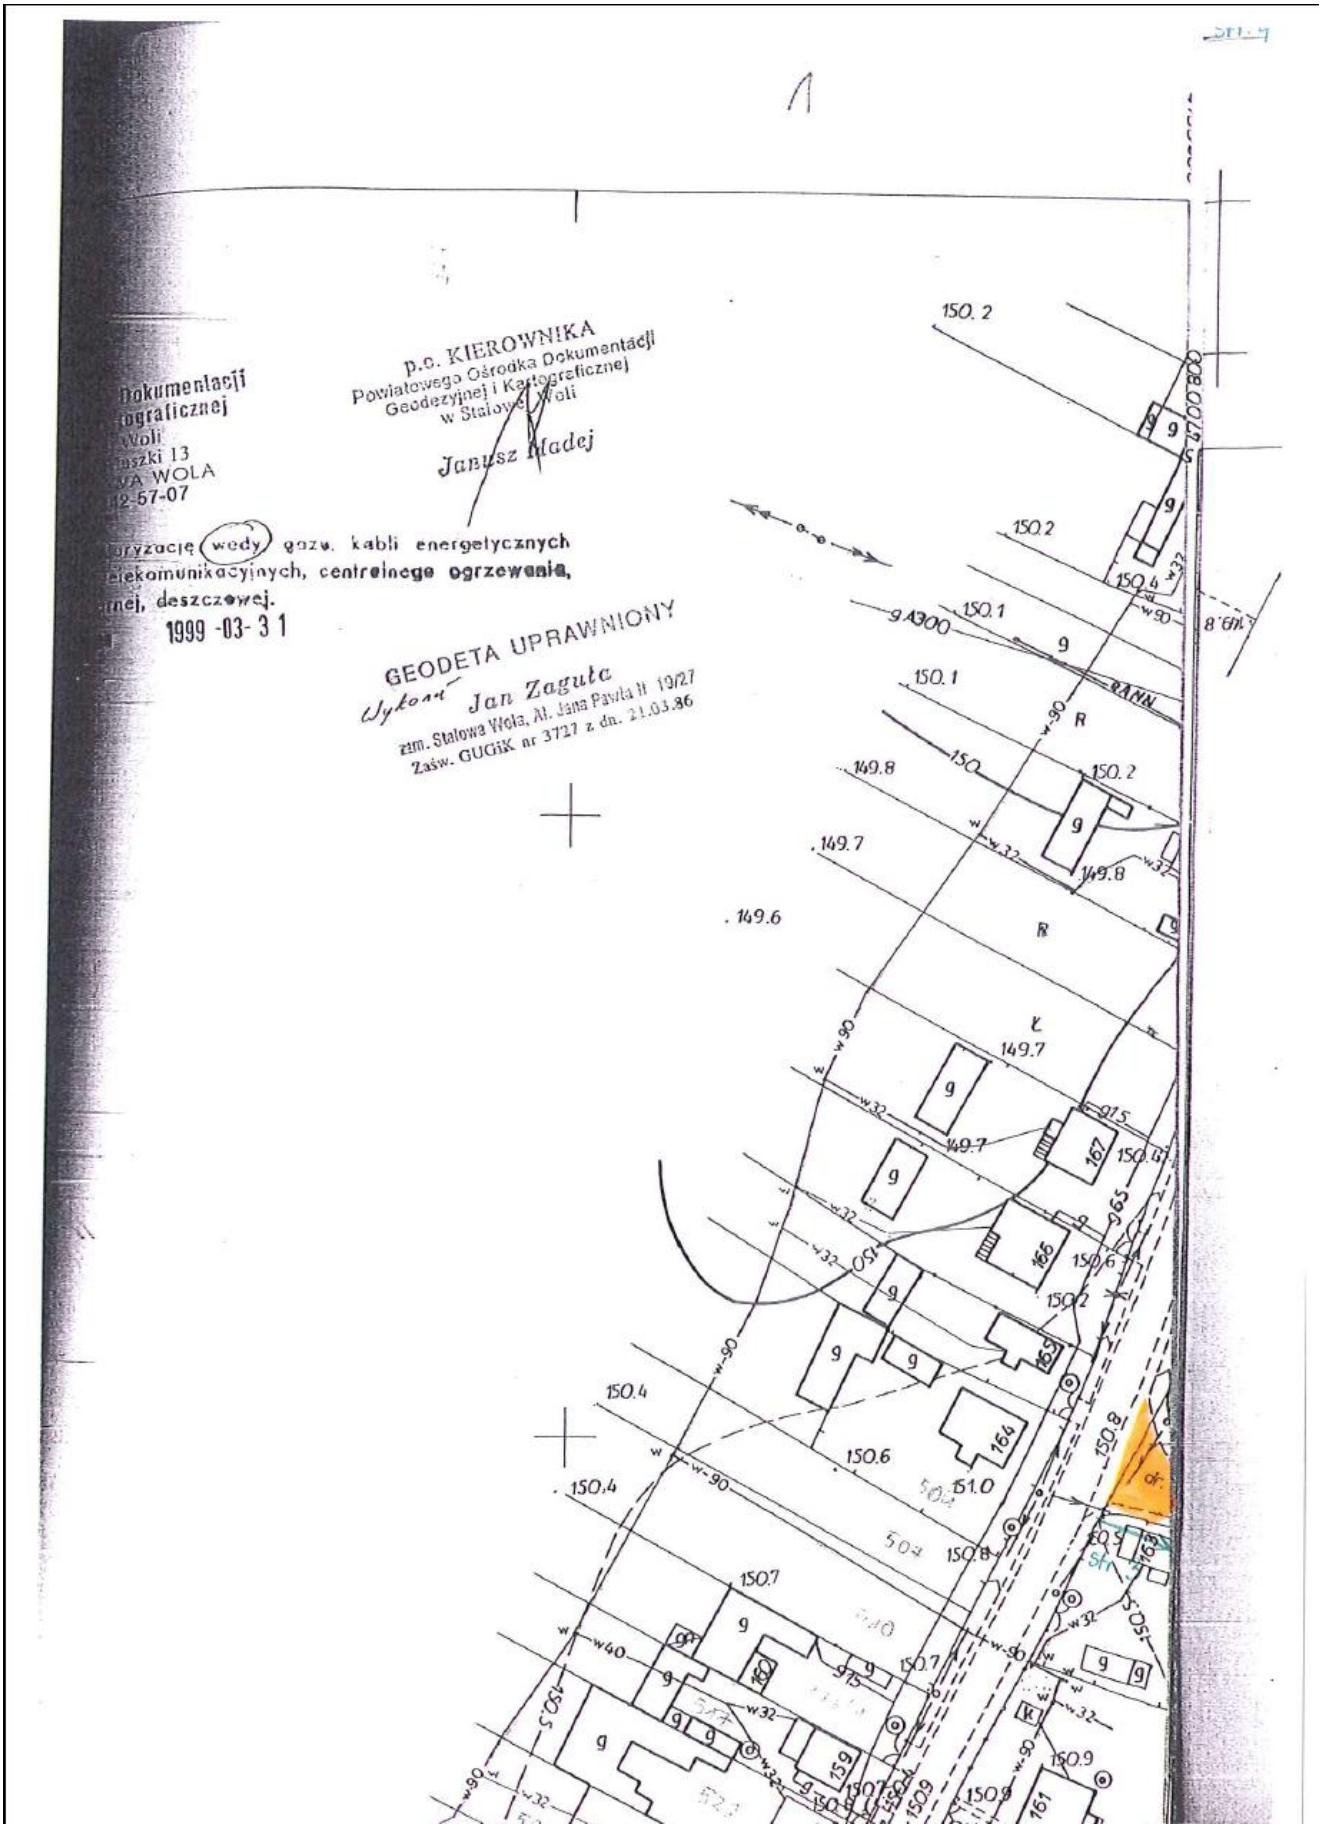
Wyżej wymienione działki są własnością Gminy Zaleszany.


do uchwały Rady Gminy Nr XXIII/210/2012
z dnia 28 sierpnia 2012r.
SKALA 1:500
10
początek drogi
1784/3
1784/4
1803/1
1745/2
248
249
38
21
B
g
0+000
150.92
150.02
150.80
149.90
150.65
149.60
150.55
149.66
150.62
149.02
150.6


Str. 1
Gm. ZALESZANY
str. 2
dr. 1542
1786/1
1791/4
1795/1
1780/1
1792/1
1796/3
1798
1781/1
1787/1
1799/1
1800/1
1782/1
1801/1
1802
1784/3
1784/4
1803/1
1804
1805/1
1806/1
1807/1
1808/1
1809/1
1809/3
1745/2
1746/2
38
21
19
17
22

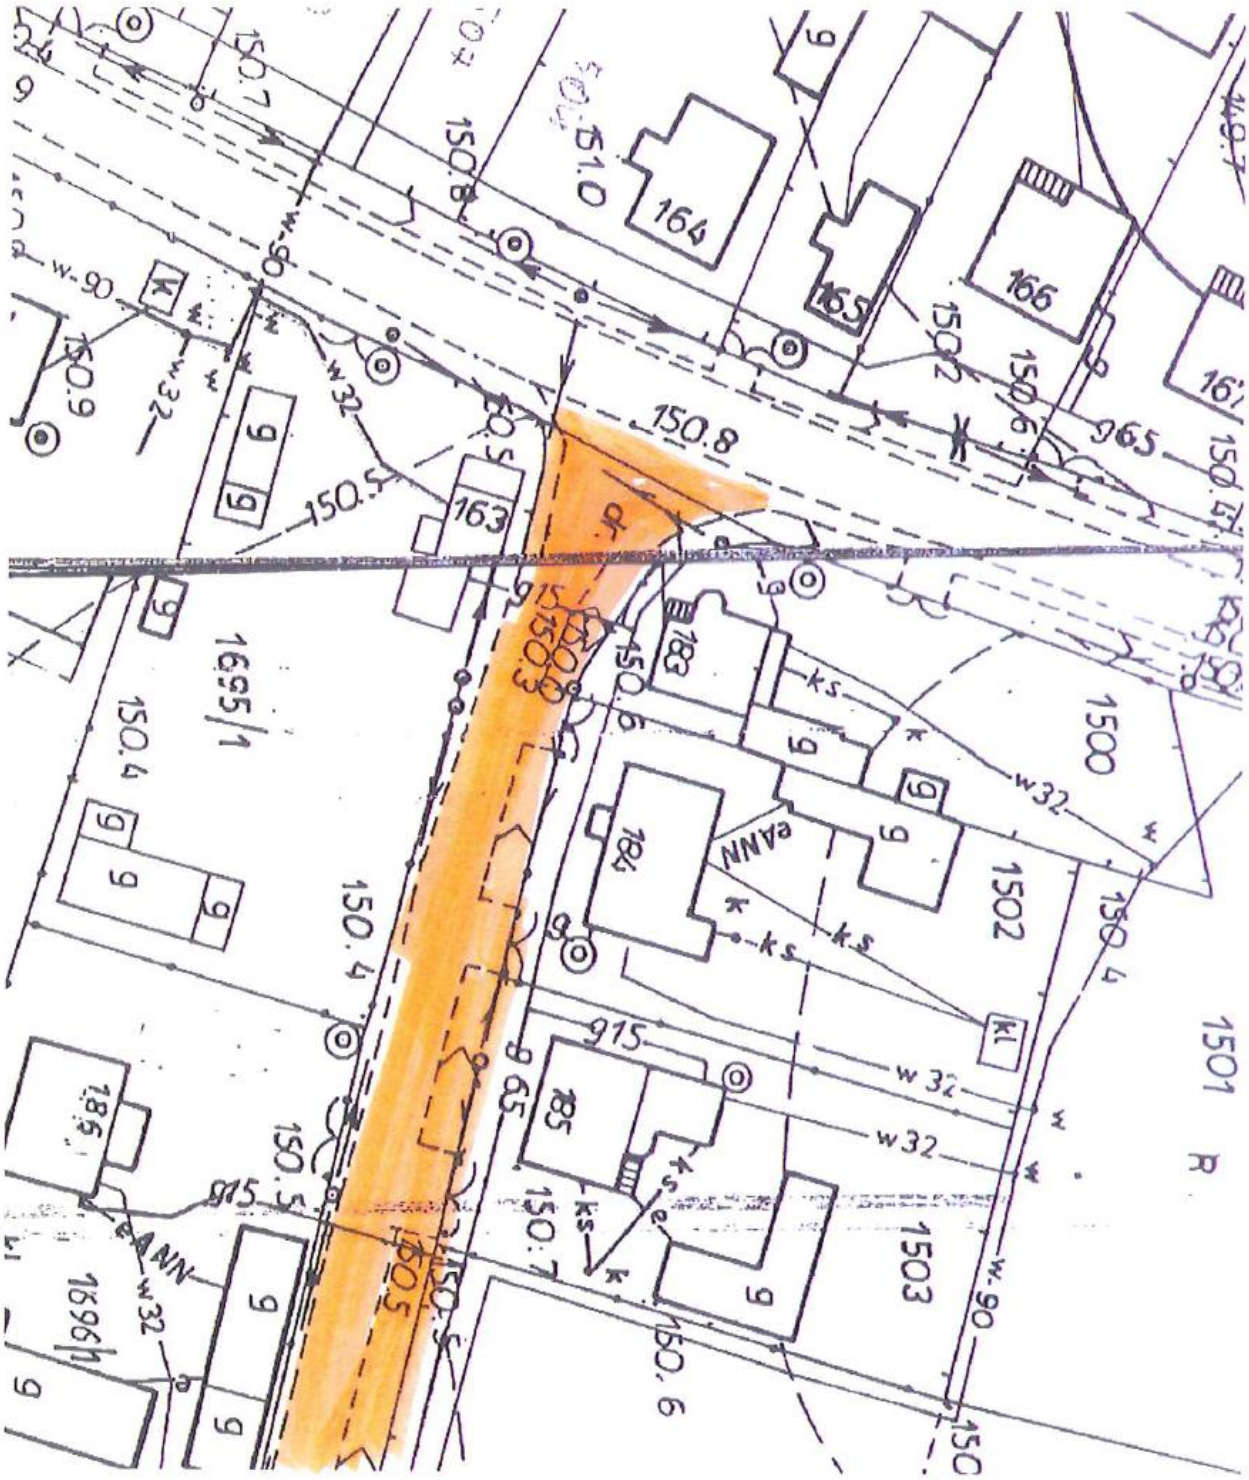

155.142.143
1:1000
MAPA SYTUACYJNO-WYSOKOŚCIOWA
Założona w r. 1982 przez
UPRAWNIONYCH GEODETÓW
mgr inż. Stanisław Kozioł
inż. Stanisław Nowaczek
KOPIA
z mapy syt. wys.
w Tuli
SKALA 1:1000
sekcja 155.142.143
L. Ks. 1009/138/09
Stalowa Wola, dn. 01 LIP. 2009
sporządził :


Gm. ZALESZANY


p.o. KIEROWNIKA
Powiatowego Ośrodka Dokumentacji
Geodezyjnej i Kartograficznej
w Stalowej Woli
Janusz Madej
dokumentacji
ografi cznej
Woli
aszki 13
A WOLA
2-57-07
ryzację wody gazu, kabli energetycznych
elekomunikacyjnych, centralnego ogrzewania,
nej, deszczowej.
1999 -03- 31
GEODETA UPRAWNIONY
Wykonał Jan Zagula
zam. Stalowa Wola, Al. Jana Pawła II 19/27
Zaśw. GUGiK nr 3727 z dn. 21.05.86
150.2
150.1
149.8
149.7
149.6
150.4
150.6
150.7
150.5
150.9
151.0
9
R
RANN
w-90
w-32
w40
167
166
165
164
161
159
162
163
ok.

SKALA 1:500

koniec drogi



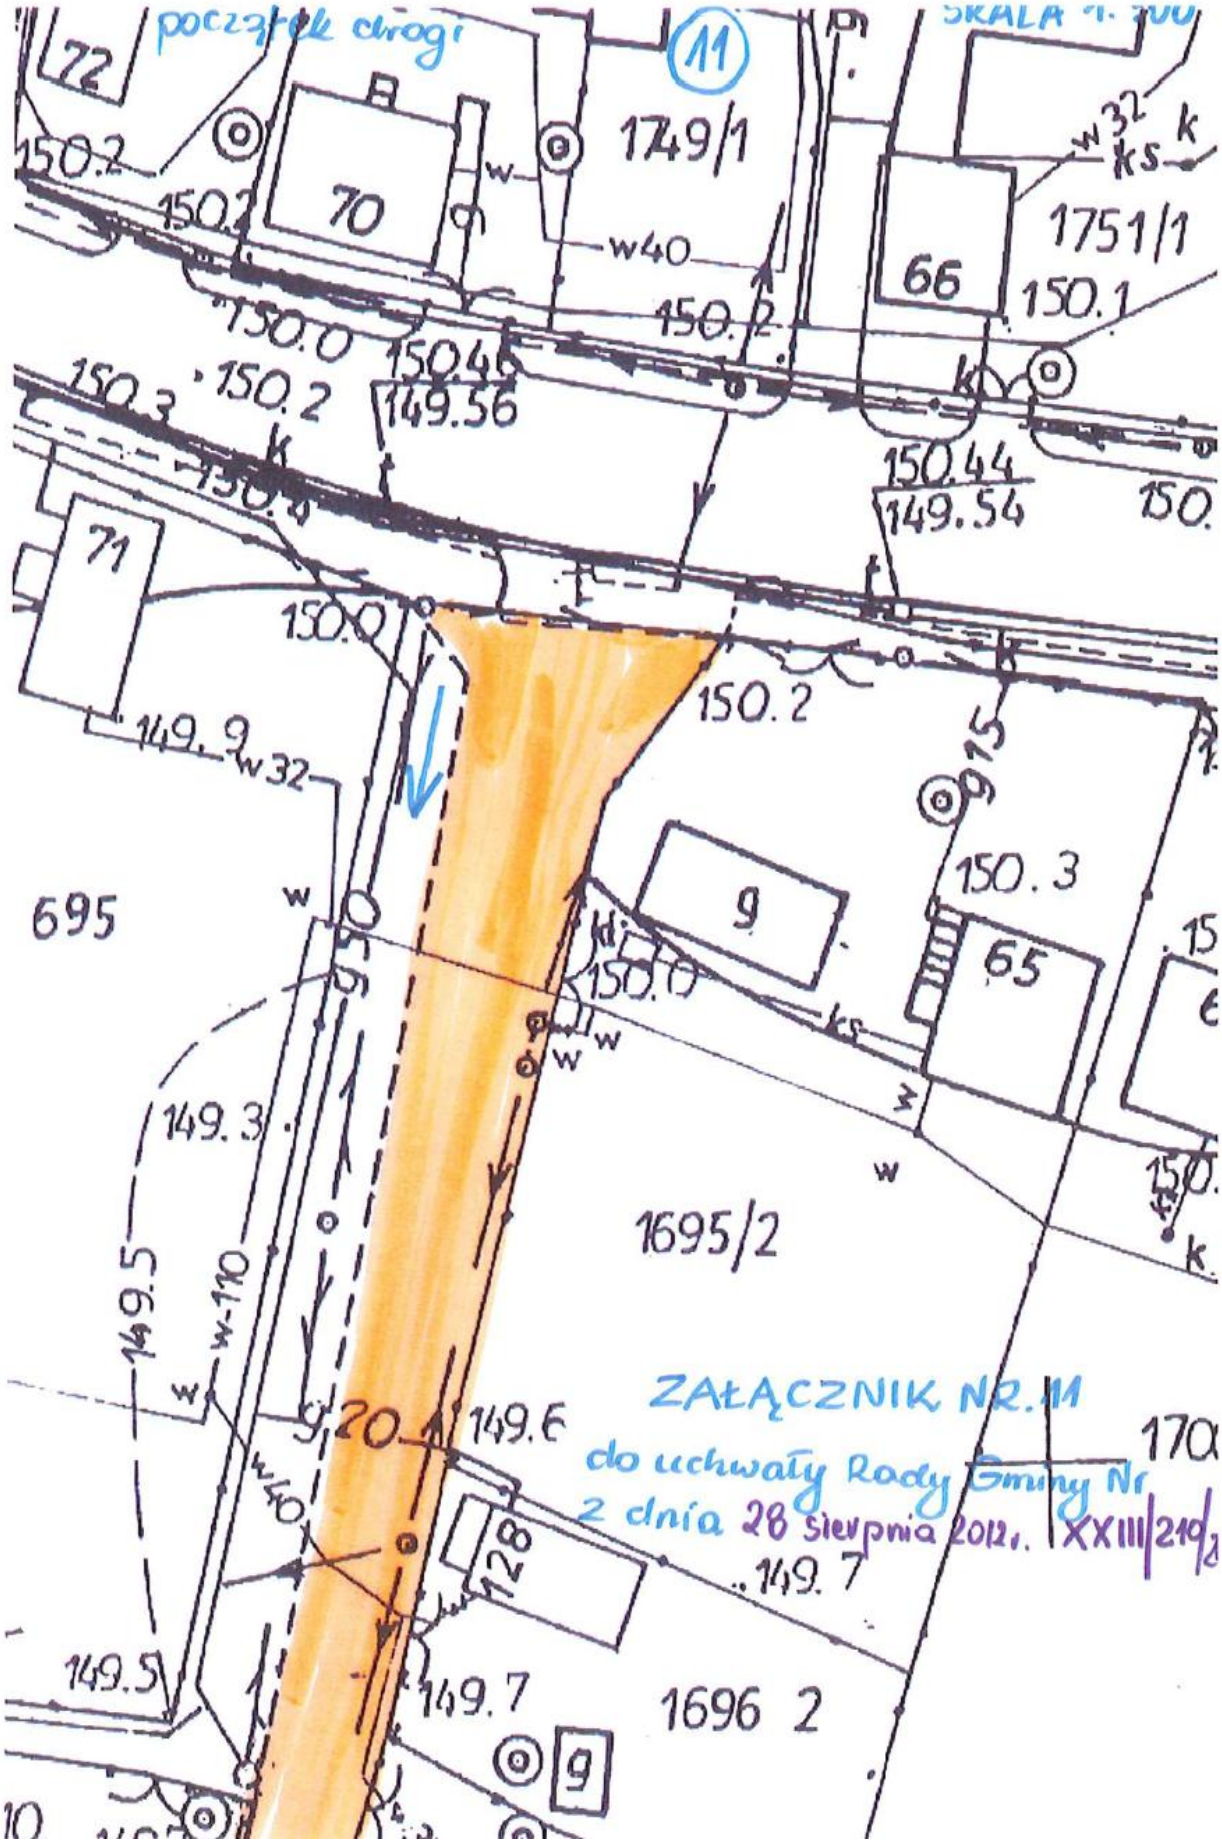
(10)

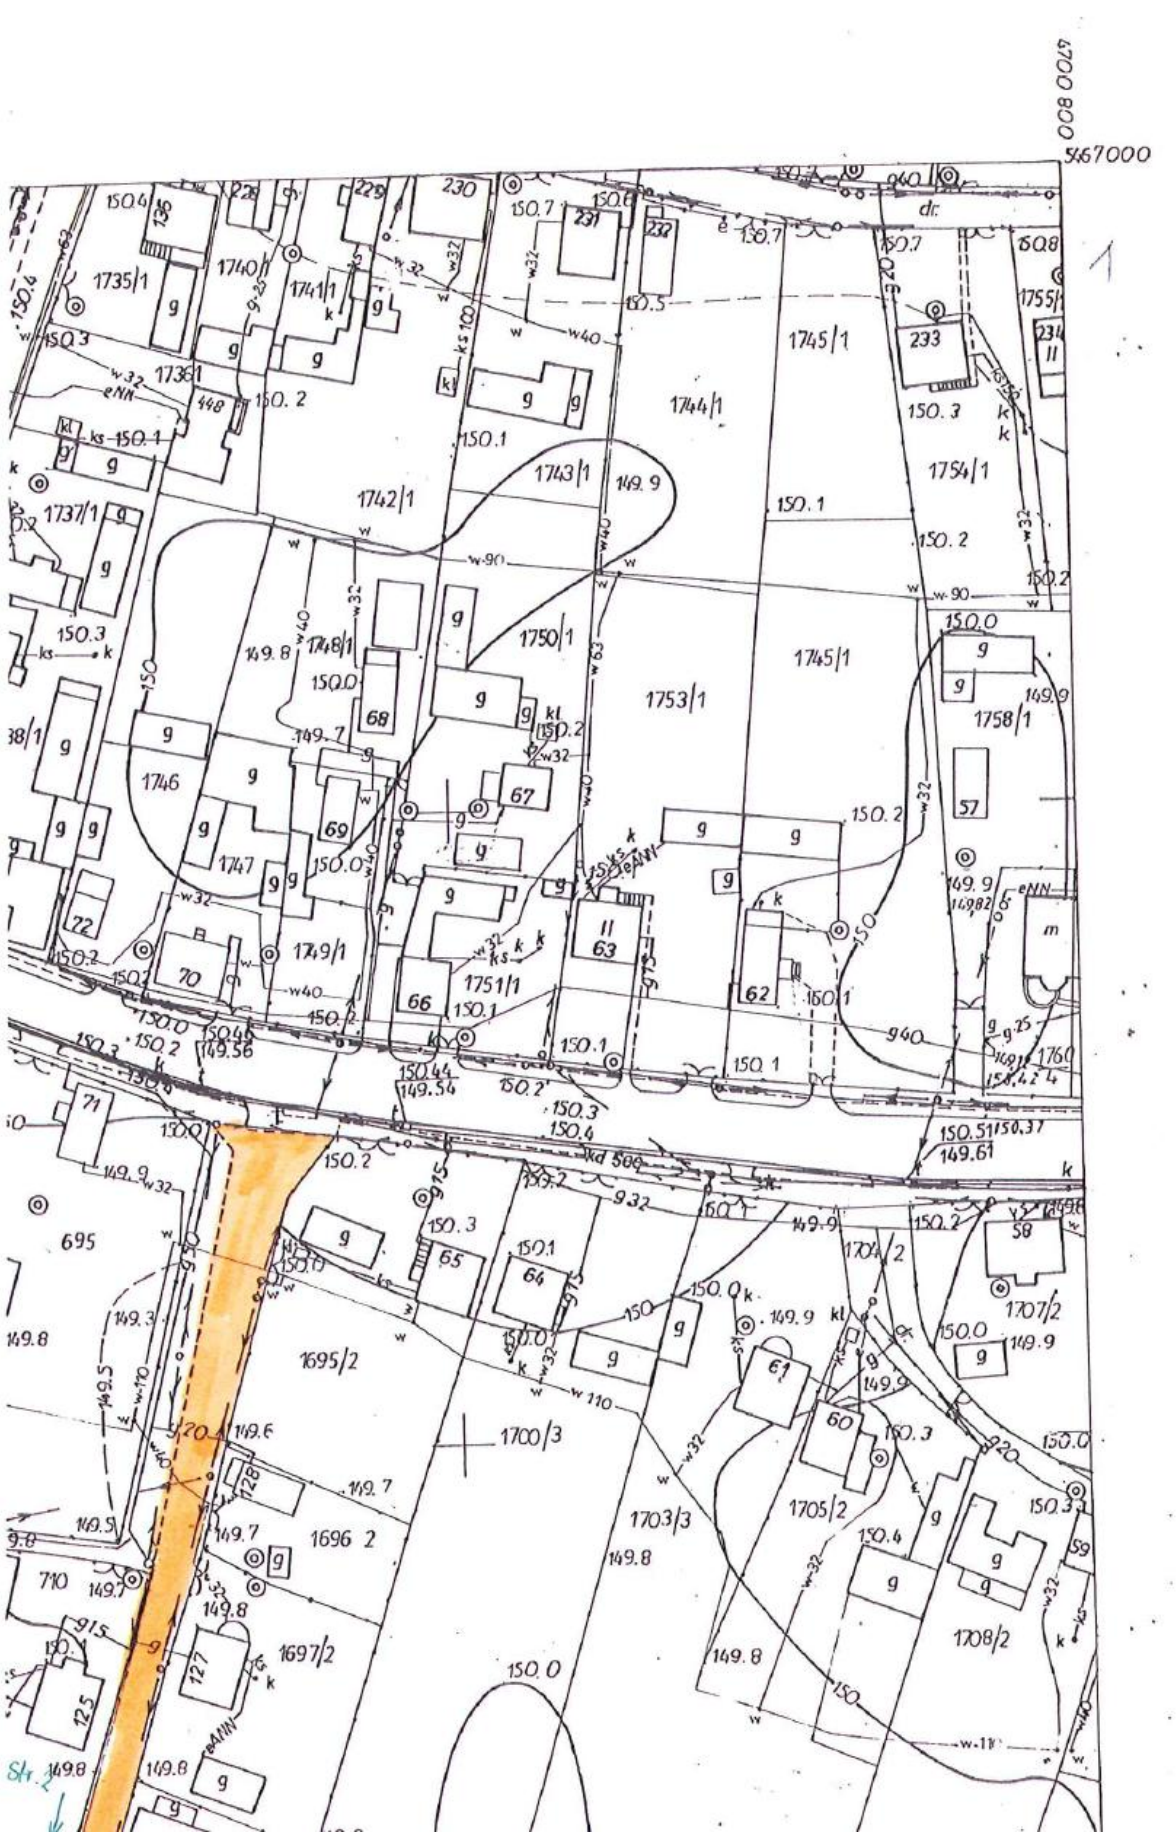
„ Turbia - Zagumnie"

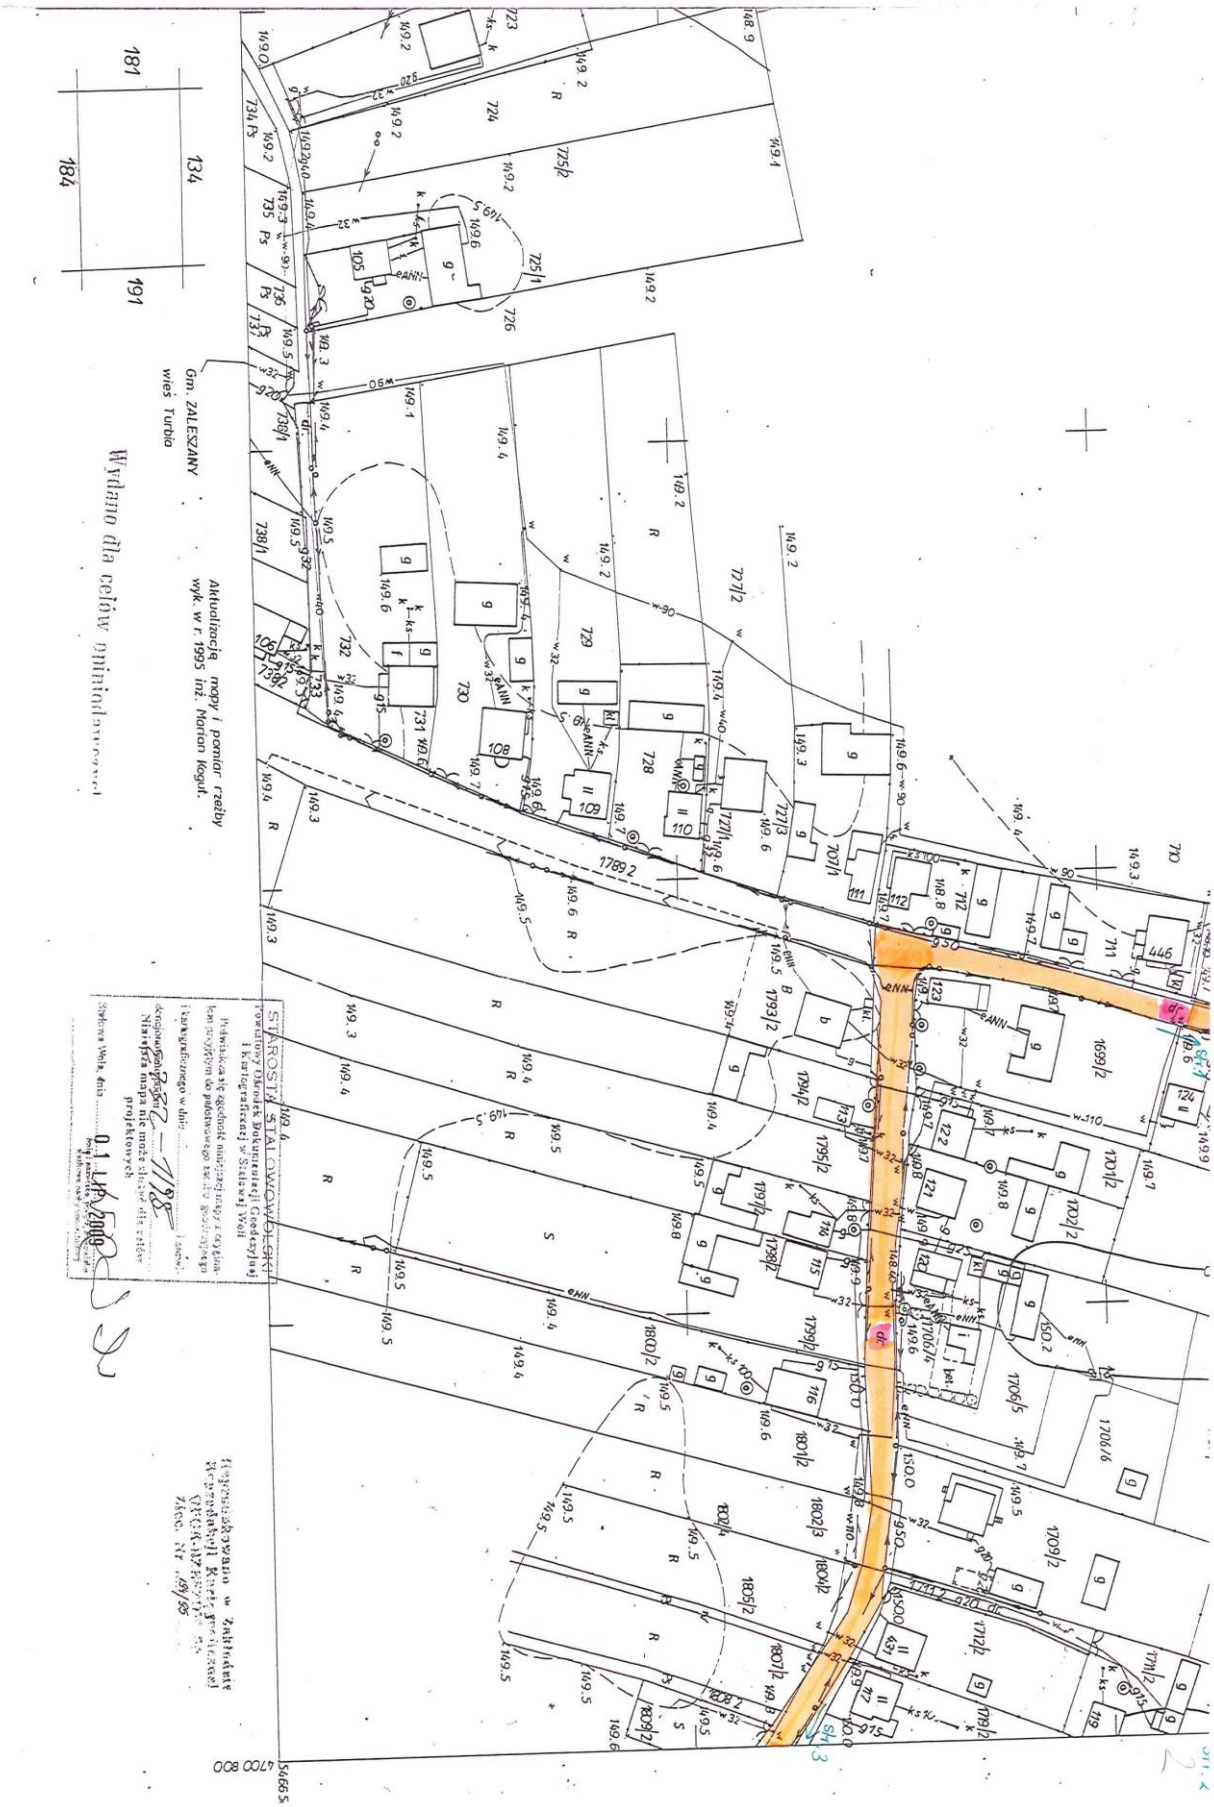
Droga nr 11 położona jest na działkach o numerach ewidencyjnych:

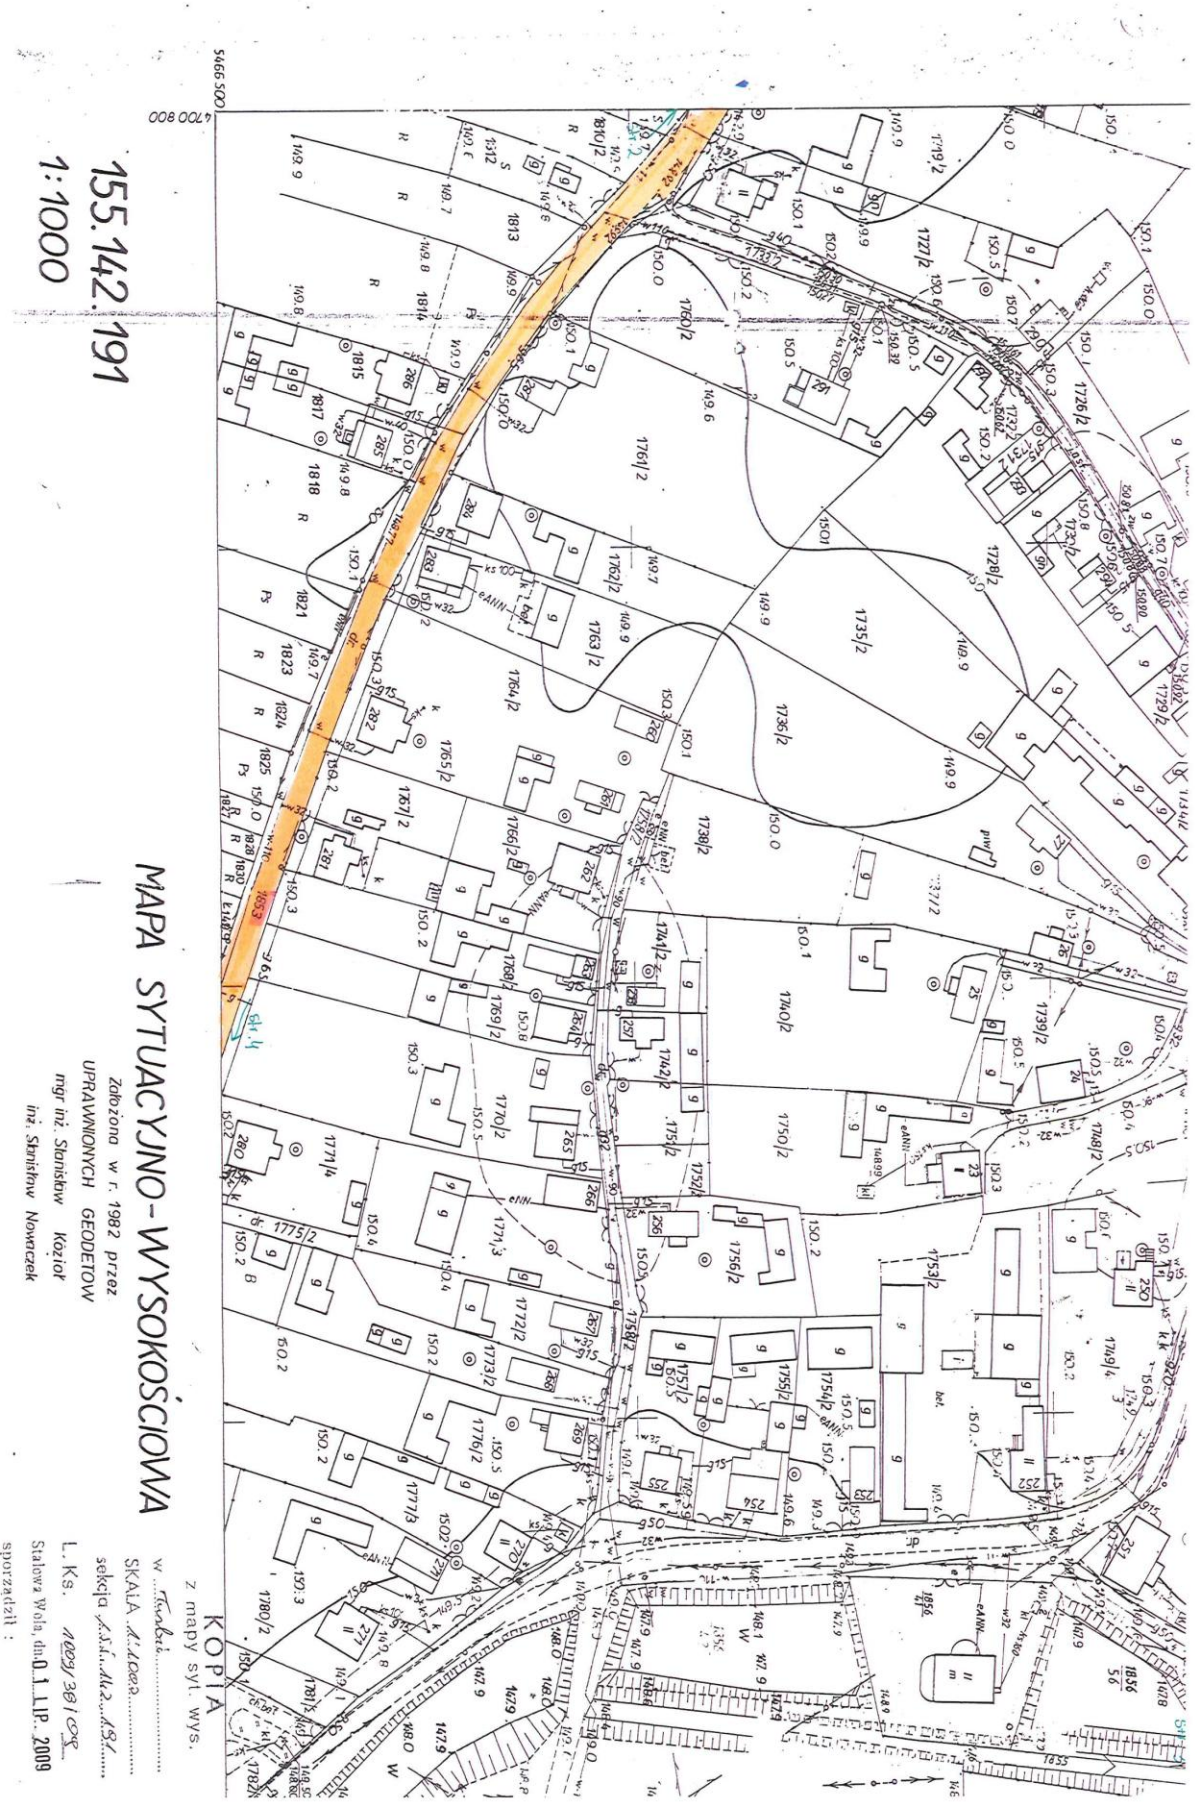
1789/2, 1853 - obręb Turbia

Wyżej wymienione działki są własnością Gminy Zaleszany.


początek drogi
SKALA
72
11
70
1749/1
w32
k
ks
150.2
150.2
w40
1751/1
66
150.1
150.0
150.46
150.2
149.56
150.3
150.2
k
150.44
149.54
150.
71
150.0
150.2
149.9
w32
15
695
w
9
150.3
65
150.0
ks
w
w
149.3
1695/2
149.5
w-110
w
ZAŁĄCZNIK NR.1
do uchwały Rady Gminy Nr
z dnia 28 sierpnia 2012r. XXIII/219/
149.6
170
w40
128
149.7
149.5
149.7
1696 2
g
10


Str. 1
5467000
008 0049
1735/1
1740/1
1741/1
1736/1
1737/1
1742/1
1743/1
1744/1
1745/1
1746
1747
1748/1
1749/1
1750/1
1751/1
1753/1
1754/1
1758/1
1760
1695/2
1696 2
1697/2
1700/3
1703/3
1704/2
1705/2
1707/2
1708/2
695
710
Str. 2

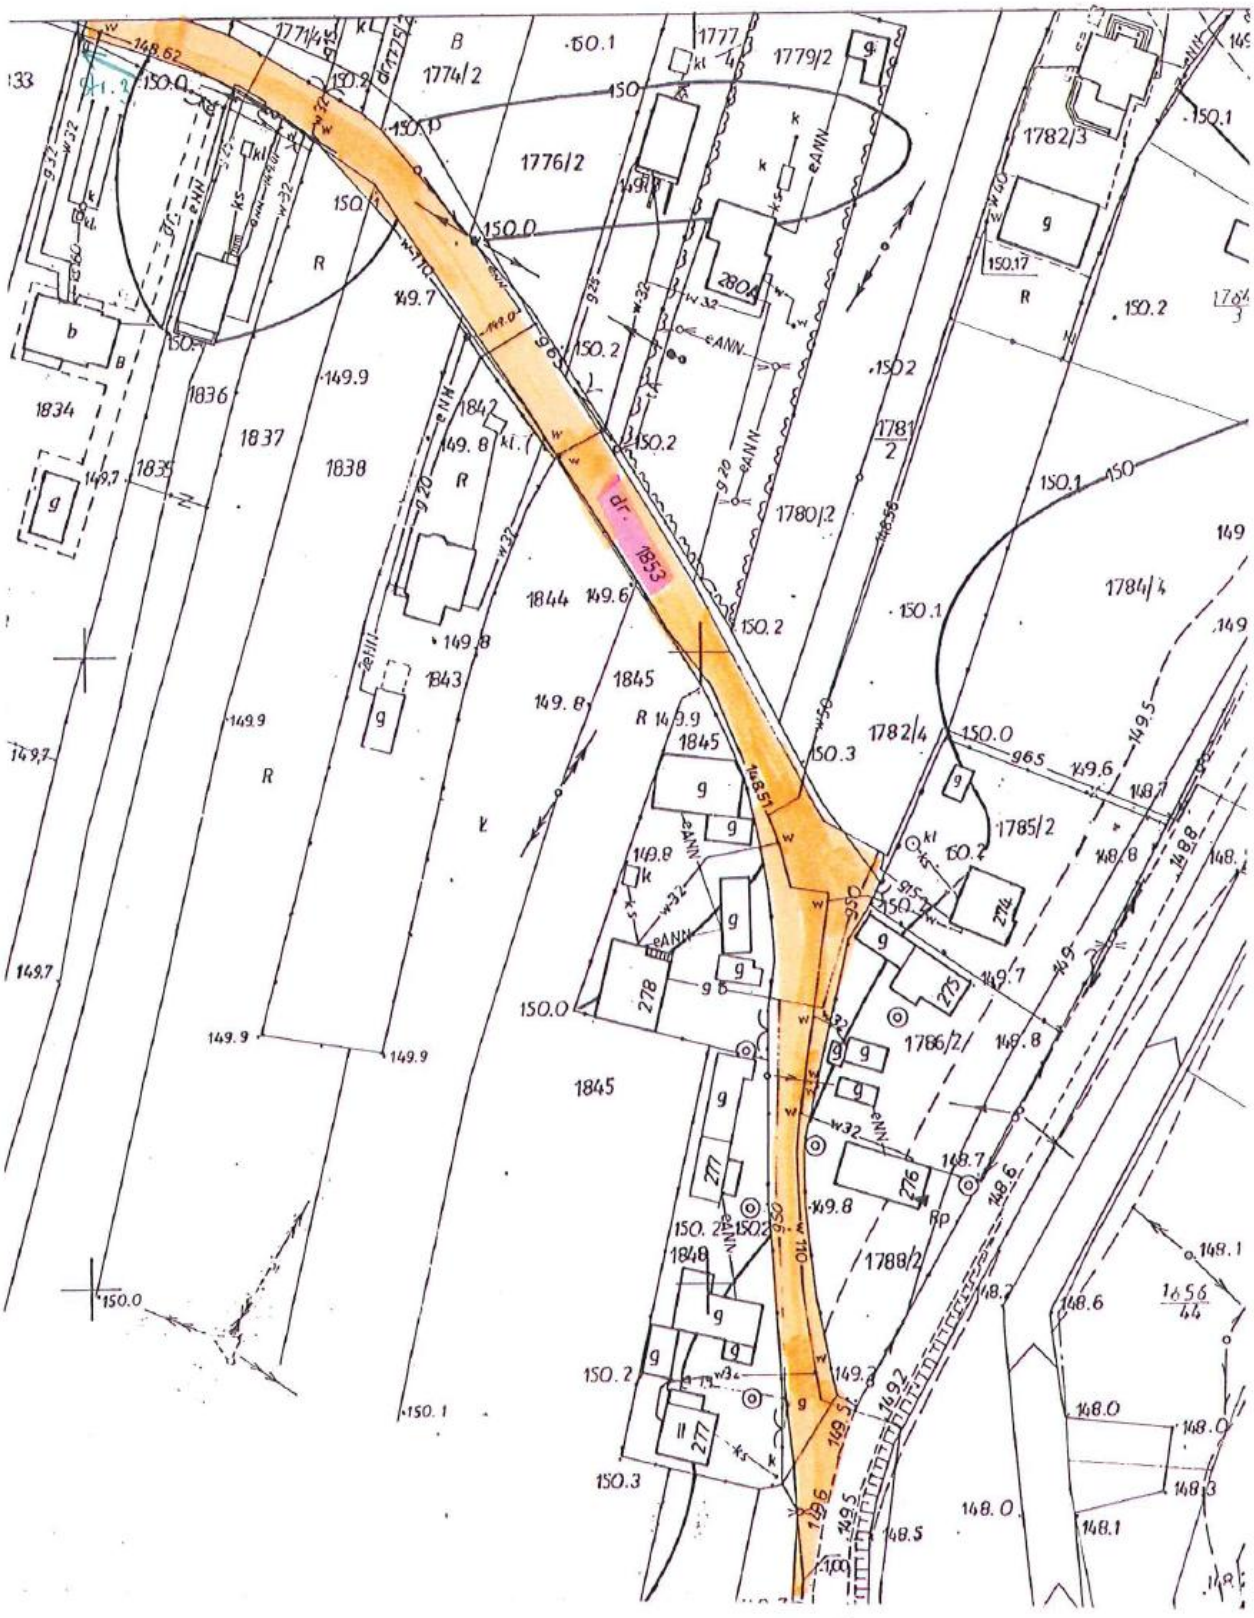

Wydano dla celów opiniodawczych
Gm. ZALESZANY
wieś Turbia
Aktualizacja mapy i pomiar rzeźby wyk. w r. 1995 inż. Marian Kogut.
STAROSTA STALOWOWOLSKI
Powiatowy Ośrodek Dokumentacji Geodezyjno-Kartograficznej w Stalowej Woli
Niniejsza mapa nie może służyć dla celów projektowych
0.1 LIP 2009
4700 800
5999 5

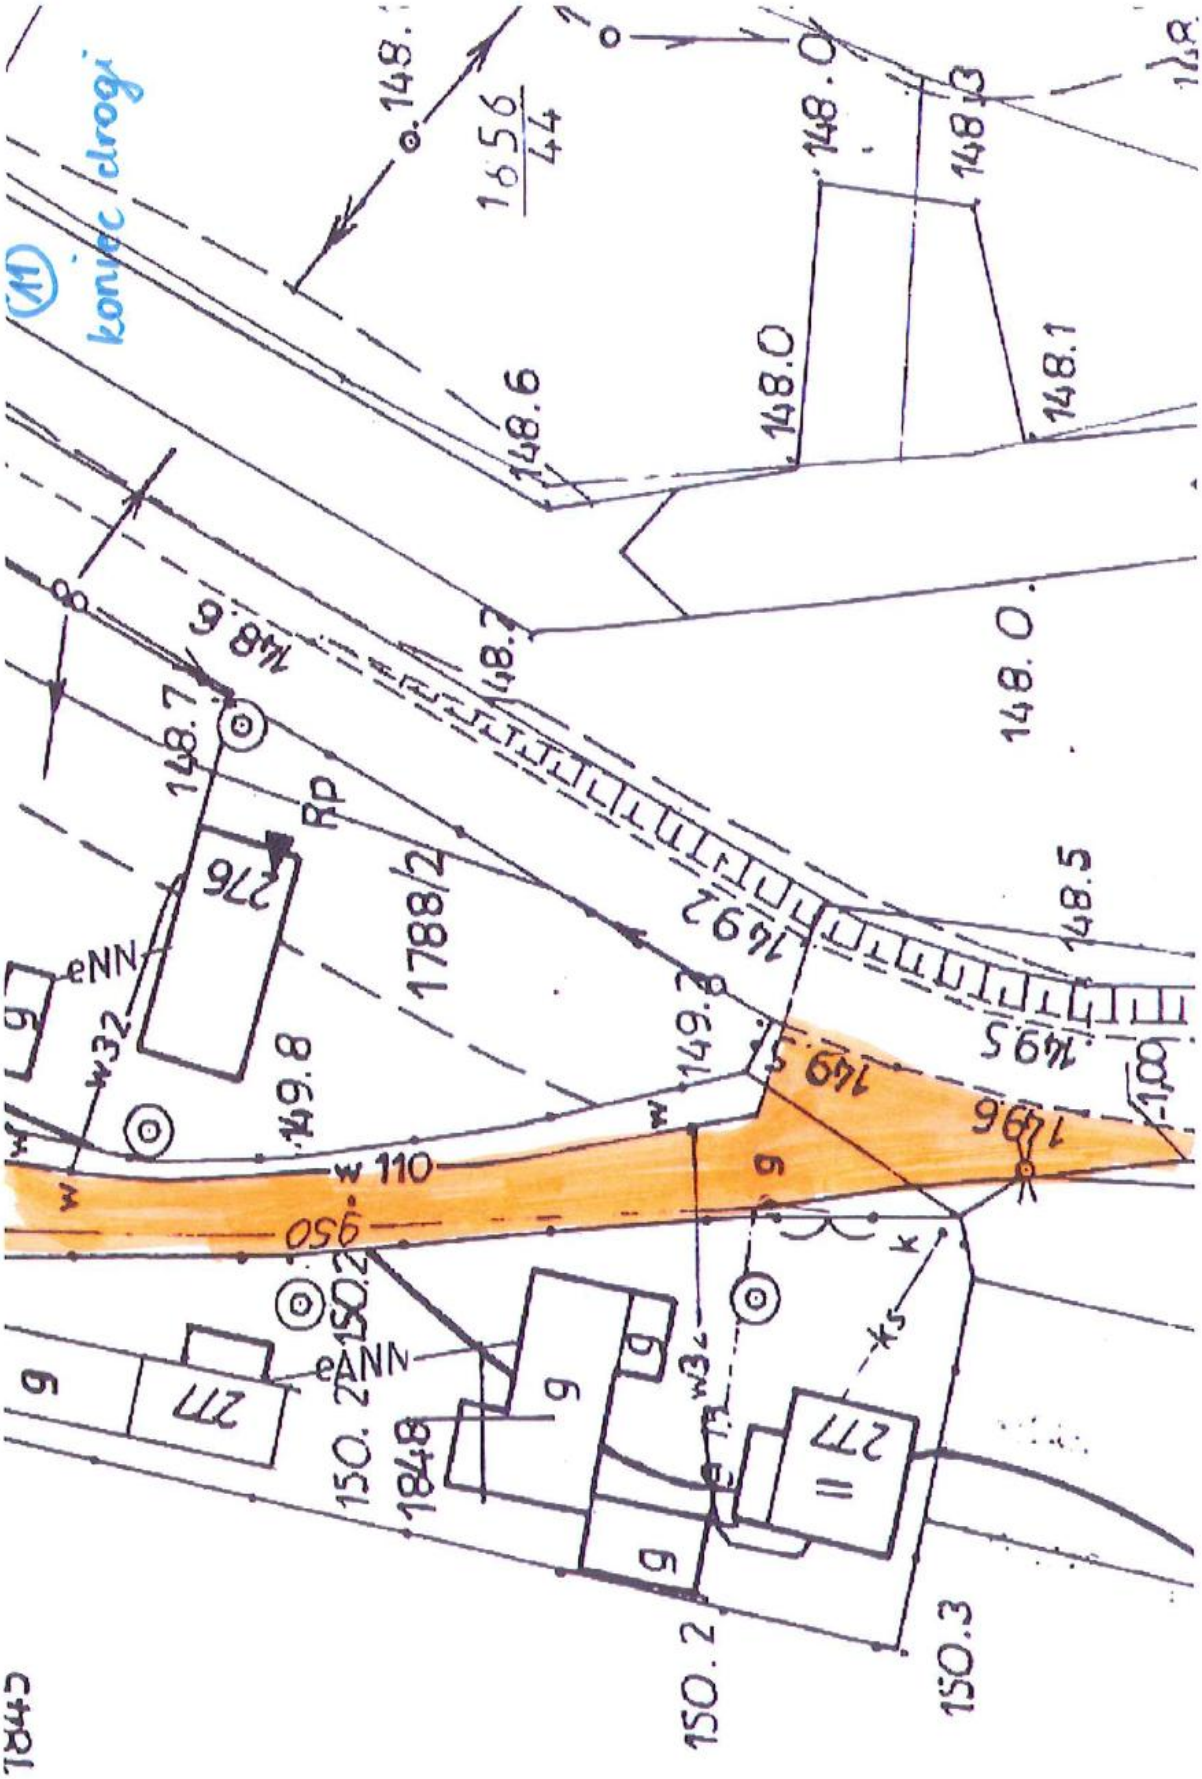

MAPA SYTUACYJNO-WYSOKOŚCIOWA
155.142.191
1:1000
Założona w r. 1982 przez
UPRAWNIONYCH GEODETOW
mgr inż. Stanisław Kozioł
inż. Stanisław Nowaczek
KOPIA
z mapy syt. wys.
w ..Trzebś.....
SKALA 1:1000
sekcja A.S.G.-M.2.-M.5.....
L. Ks. 1009/38/08
Stalowa Wola, dn. 01.LIP.2009
sporządził :

Str. 4

4

Gm. ZALESZANY



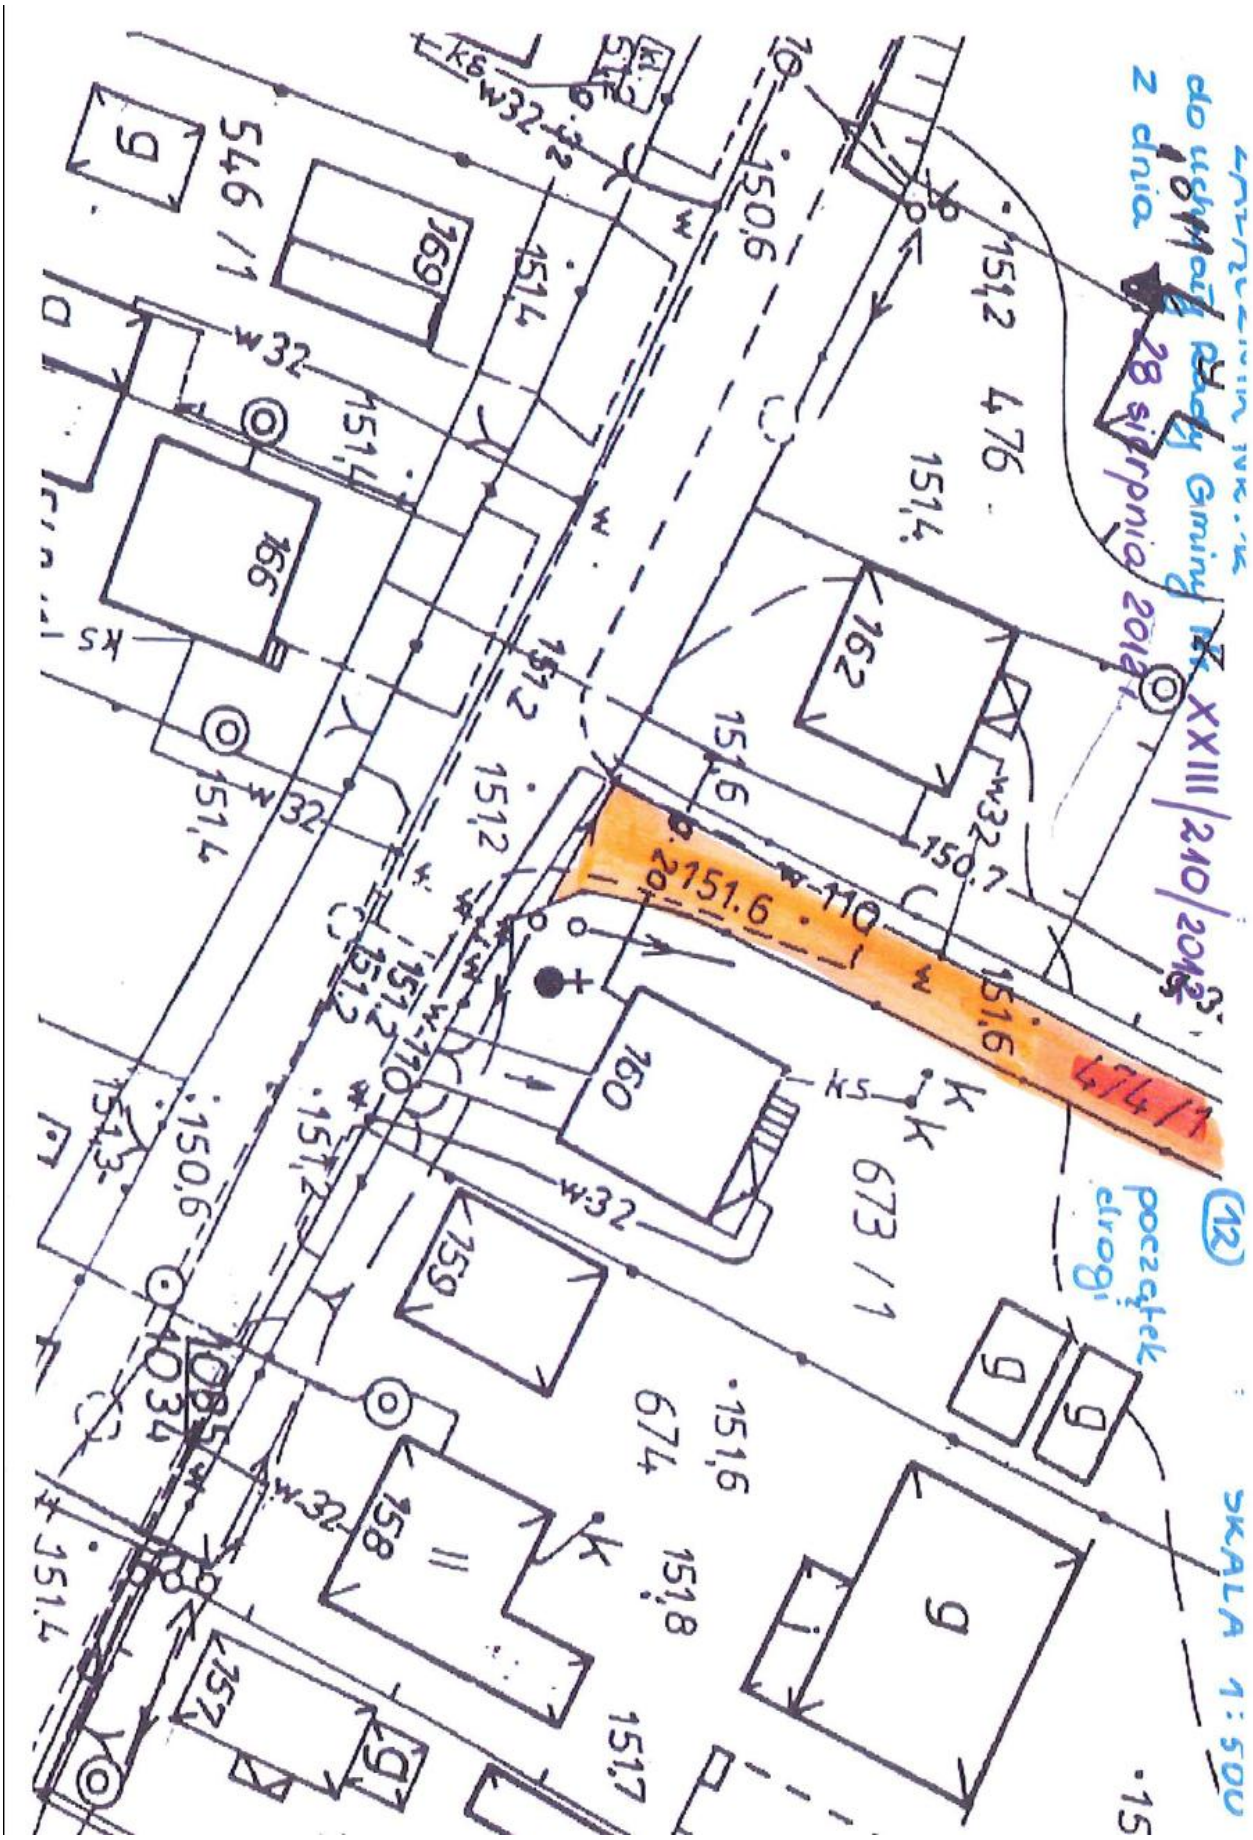

koniec drogi
148.6
148.0
148.1
148.7
148.5
1656/44
1788/2
276
277
eNN
eANN
w32
w 110
950
149.8
149.2
149.5
149.6
150.2
150.3
1848

„ Pilchów - Błonie"

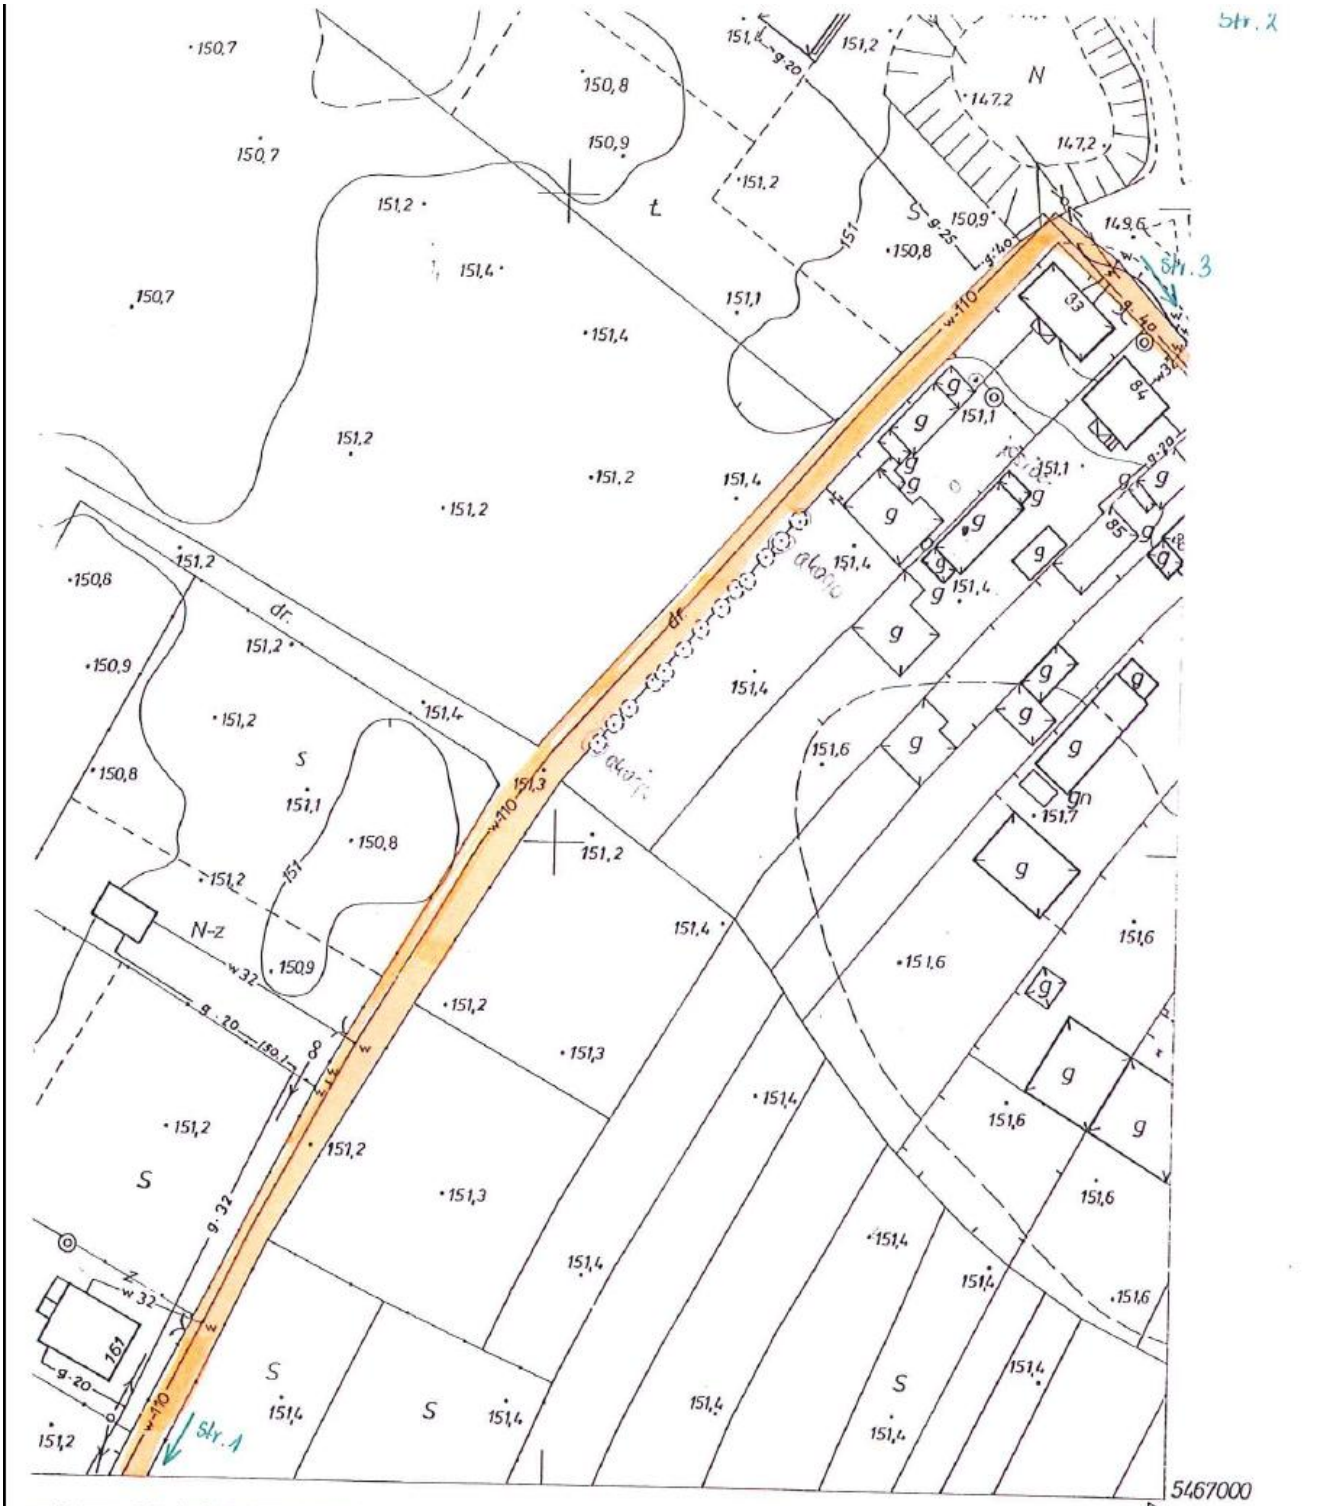
Droga nr 12 położona jest na działkach o numerach ewidencyjnych:

474/1, 645 - obręb Pilchów

Wyżej wymienione działki są własnością Gminy Zaleszany.


do uchwały Rady Gminy Nr XXIII/210/2012
z dnia 28 sierpnia 2012 r.
(12)
początek drogi
SKALA 1:500
546/1
673/1
674
151,2
151,4
151,6
150,6
151,7
151,8
151,3
150,7
w32
K5
K6
K
G
169
166
192
190
159
158
157
151
150
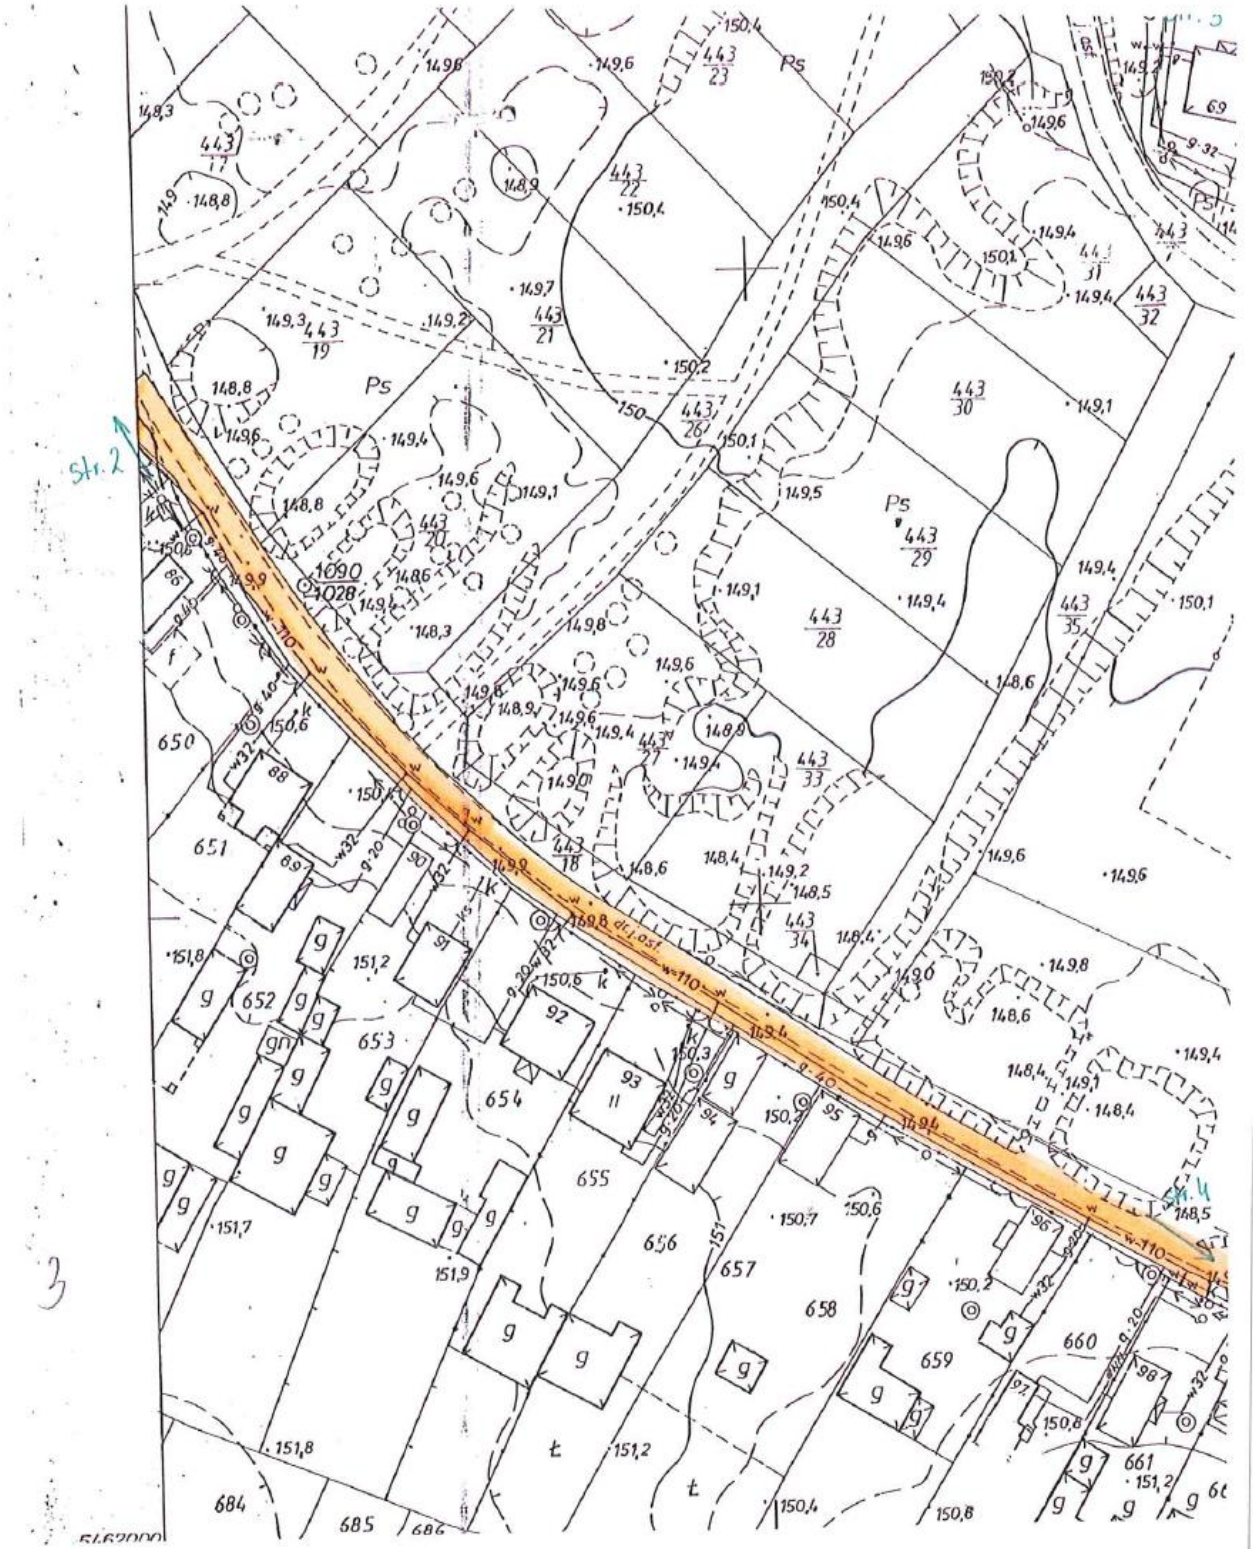


Powiatowy Ośrodek Dokumentacji Geodezyjnej i Kartograficznej
w Stalowej Woli
ul. ks. J. Popiełuszki 13
37-450 STALOWA WOLA
tel. (0-15) 642-37-07

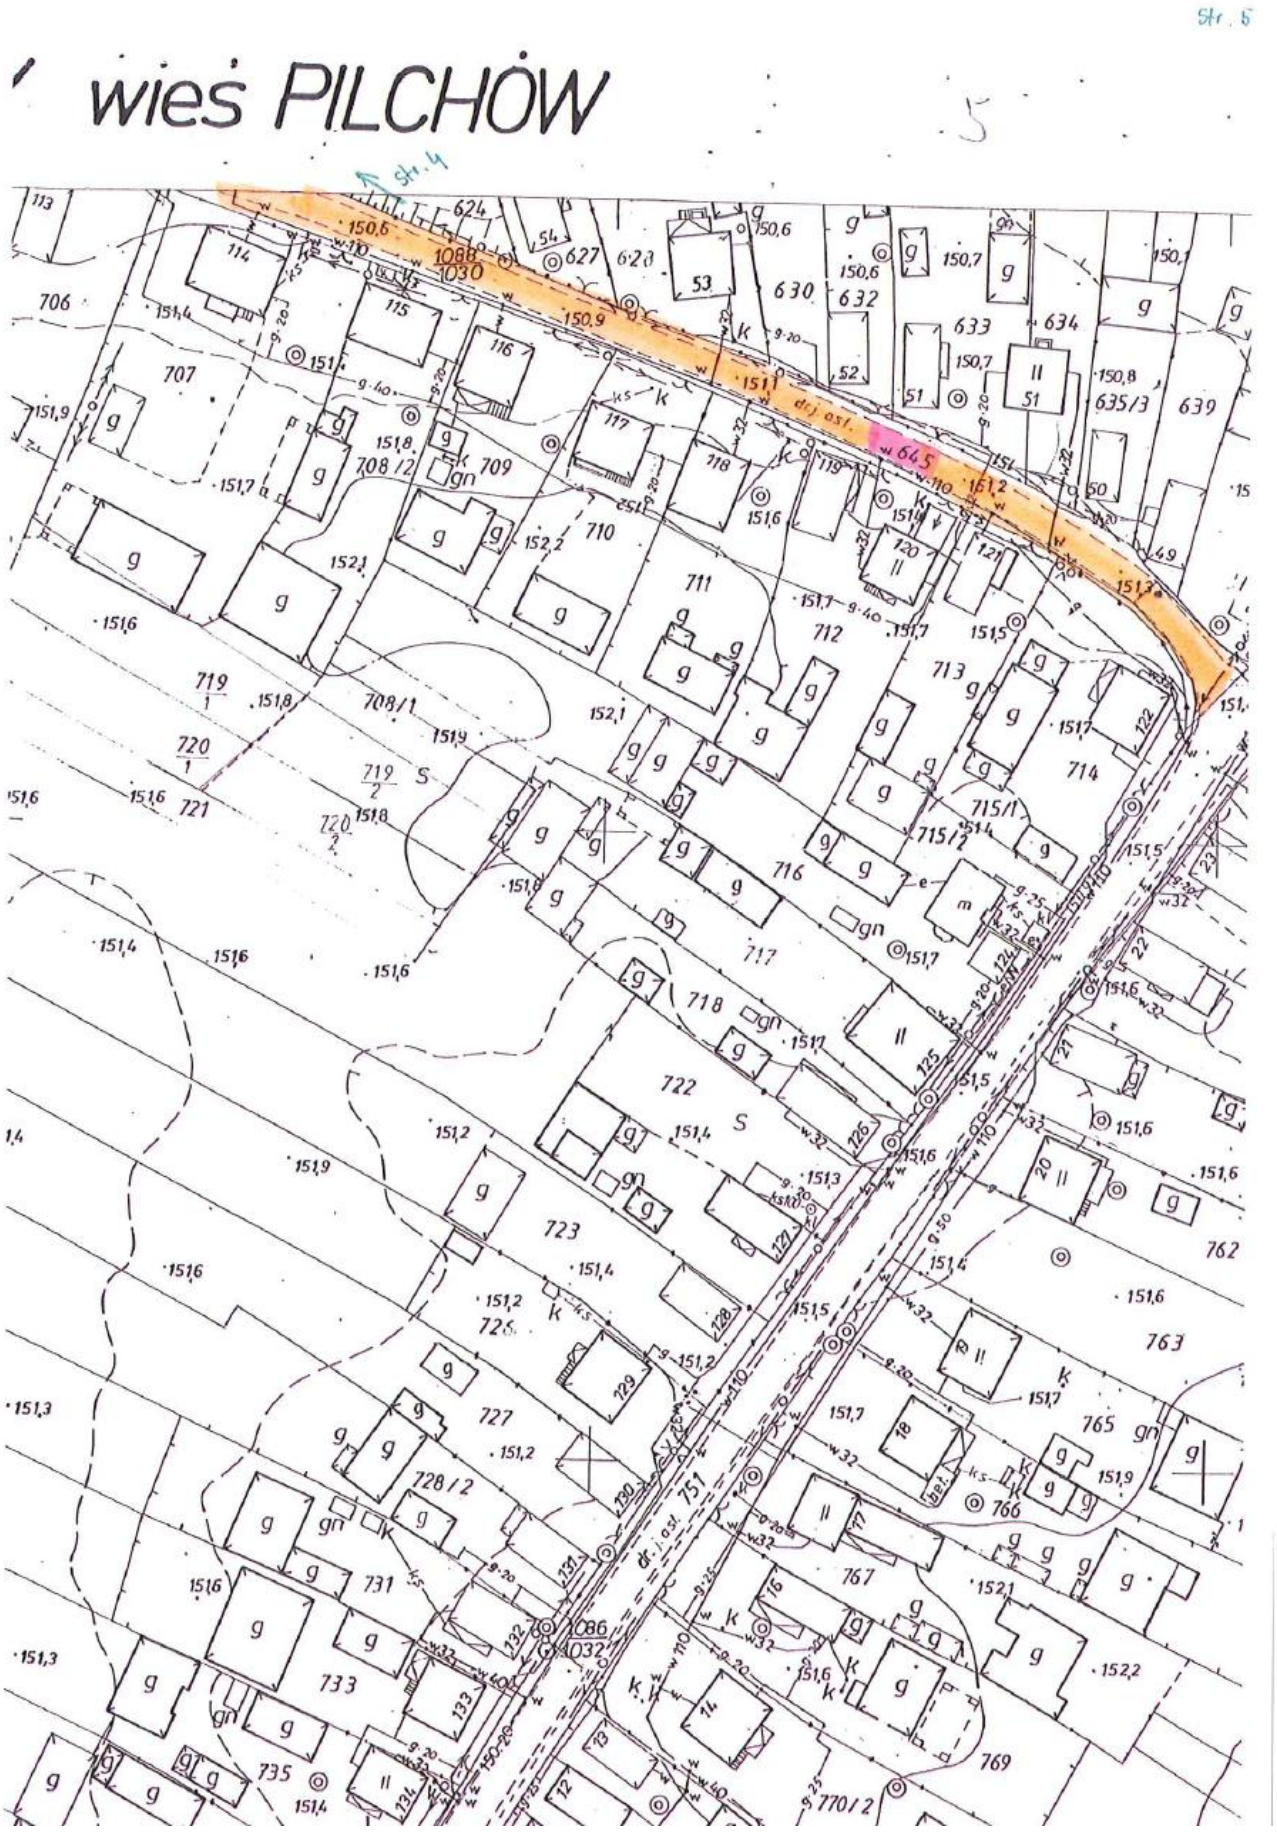
2

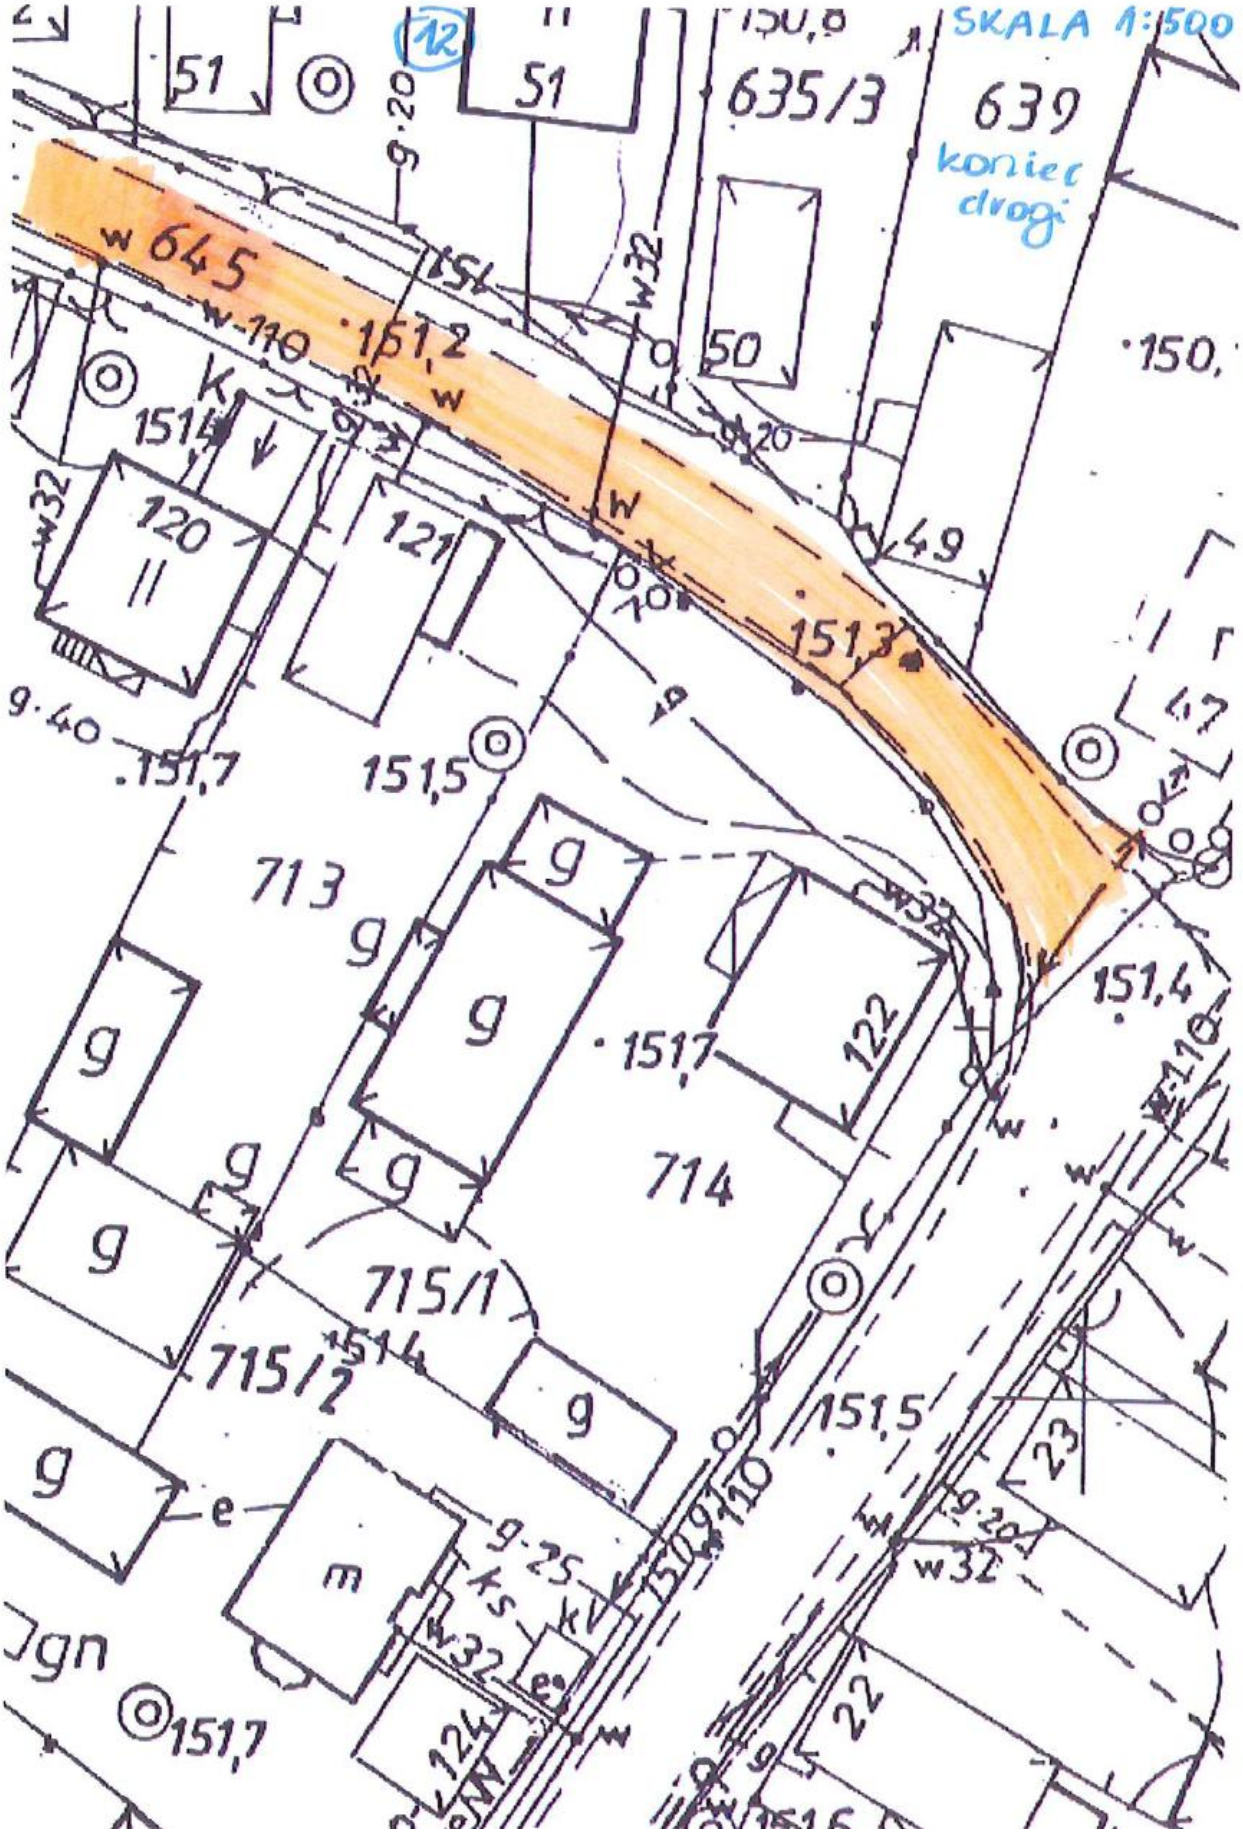
Niniejsza mapa może służyć do celów projektowych przy wymianie aktów notarialnych

p.o. KIEROWNIKA
Powiatowego Ośrodka Dokumentacji
Geodezyjnej i Kartograficznej
w Stalowej Woli
Janusz Madej


Str. 2
Str. 4
Ps
443/23
443/22
443/21
443/19
443/20
443/26
443/30
443/29
443/28
443/35
443/33
443/34
443/18
443/27
443/31
443/32
1090
1028
650
651
652
653
654
655
656
657
658
659
660
661
684
685
686
92
93
94
95
96
97
98
w=110
dr.j.ost.




Str. 5
wieś PILCHÓW
Str. 4
dr. j. ost.
dr. j. ost.


SKALA 1:500
635/3
639
koniec drogi
645
151,2
151,3
151,7
151,5
151,4
151,7
713
714
715/1
715/2
120
121
122
124
49
50
47
23
22
m
e
g
w32
w110
9·20
9·40
9·25